



TEKNIStOFA ARKITEKTA
DALSHRAUN 3
HAFNARFIRÐI

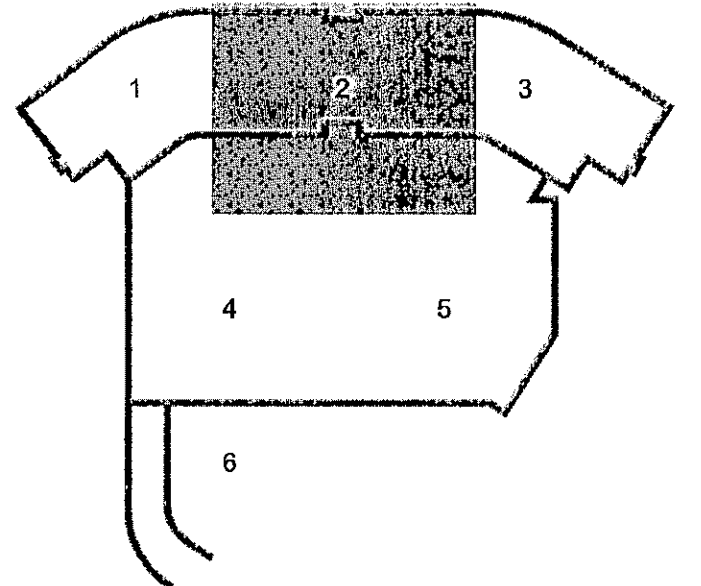

F	22.01.14	Reyndartekning	BSG/OG
E	23.09.13	Rafloðn á skrifstofum, bætt við vatnsnema	BSG/OG
D	05.09.13	Merkingar við IVK og AKK og tengli bætt við	BSG/OG
C	08.08.13	Myndavélar, Stíllir og tenglar færðr	BSG/JAR
B	12.07.13	Rör vegna gólfboxa	BSG/OG
A	01.07.13	Skrifstofurými	JAR/OG
Útg.	Dags.	Skýring	Hanna/Yfirfarir

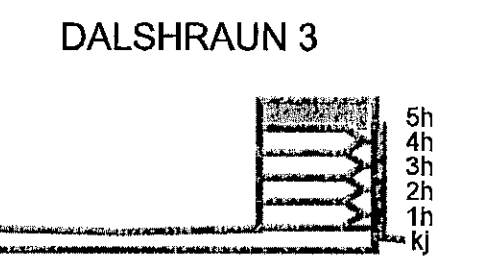

VERKFRÆÐISTOFA

B/E JARHRAUN 20 • 220 HAFNARFJÖRÐUR • KENNIT. 710796-2399
vab@vab.is • Sími 585 8600 • Fax 585 8610 • www.vab.is

Árftun séðhönnuðar Óm Guðmundsson Kt: 220961 2739 • orn@vab.is					
Verkefni DALSHRAUN 3 HAFNARFIRÐI					
Verkefni Rafkerfi Smáspenna 5.hæð Grunnmynd 2					
Hannað VD	Teknað VD	Yfirfarir BSG	Kvarði 1:50	/ A1	Síða -
Dags. 03.06.2008	Verkefni 07244	Teikning R3 052	Útgáfa F		

V:\2007\07244\07244-Dalshraun_3\Smáspenna\07244-R3-052.dwg