



DALEIR
DALSHRAUN 3
HAFNARFIRÐI

DALSHRAUN 3

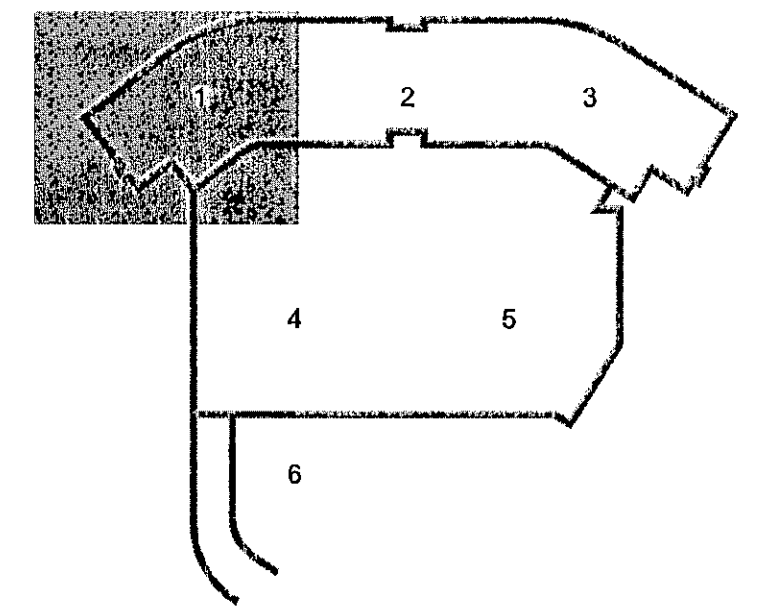

D	22.01.14	Reyndartekning	BSG/OG
C	06.09.13	Rofar í fundarherbergjum	BSG/OG
B	19.07.13	Merkingar, útlampar færast á loft, bætt við ósum	BSG/OG
A	27.06.13	Raðiðgn teiknað í skrifstofunni	BSG/OG
Úg.	Dags.	Skýring	Hannað/Yfirferð

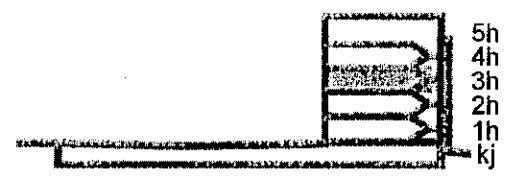

VERKFRÆÐISTOFA

BÆJARHRAUN 20 • 220 HAFNARFJÖRÐUR • KENNIT. 710796-2399
vsb@vsb.is • Sími 585 8800 • Fax 585 8810 • www.vsb.is

Áritun sérfróðmanna
Órn Guðmundsson
Kt: 220961 2739 • orn@vsb.is

Verkhelti
DALSHRAUN 3
HAFNARFIRÐI

Verkhelti
Rafkerfi
Lágspenna 3.hæð
Grunnmynd 1

Hannað	VD	Teiknað	VD	Yfirferð	BSG	Kvartí	1:50	/A1	Síða	-
Dags.	03.06.2008	Verkhelti	07244	Teikning	R1 031	Útgáfa	D			