


vestur-gafl

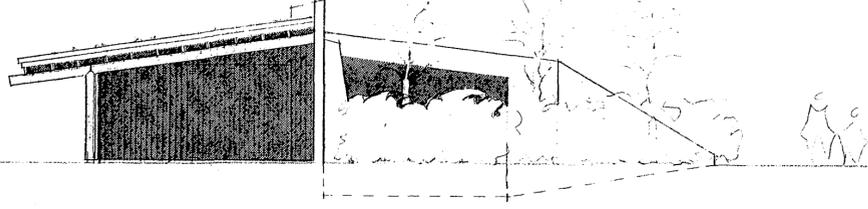

Samþykkt á fundi bygginga-  
nefndar þ. 18/11 1970  
BYGGINGAFAULLTRUINN  
HAFNARFIRÐI

Breytt 14.4.77

Breytt 04.12.89 viðbygging - grófugymsla 0.4

no. 6 (9) 06

m. l. 100  
01-12-76

Einar V. T.

Kapella Hafnarfirði

suðurhlíð og vesturgafll

Manfréd Vilbjörnsson og  
Þorvaldur S. Þorvaldsson arkitektar af  
Berestæðstræti 52 s. 21385