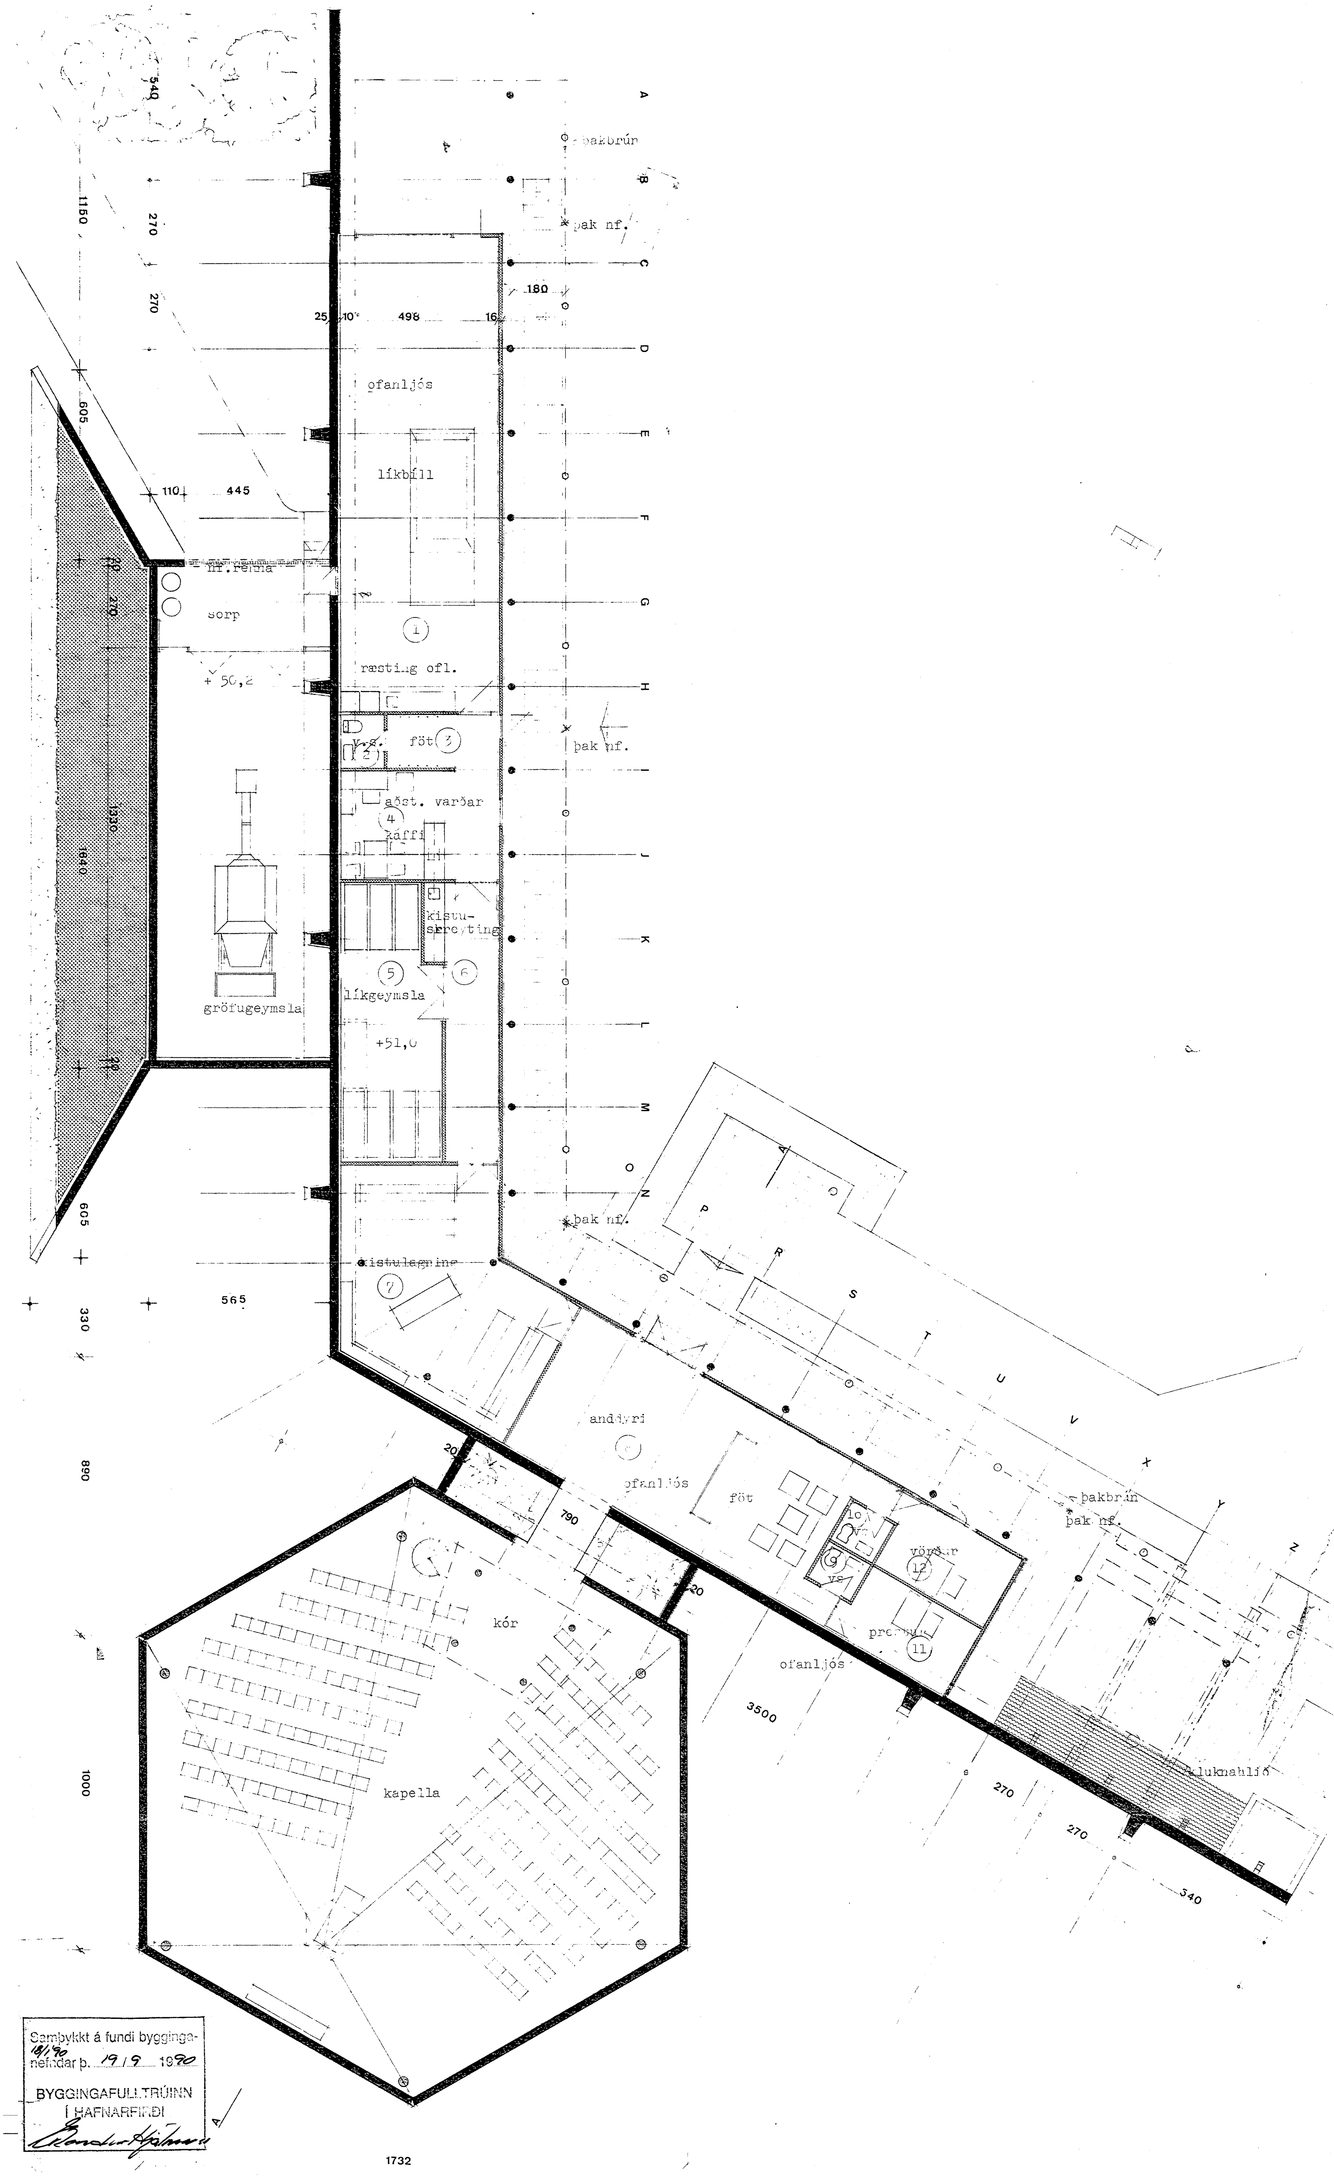

Samþykkt á fundi bygginga-nefndar þ. 19/9 1990

BYGGINGAFULLTRÚINN
Í HAFNARFIRÐI

1732

Breytt 10.9.'90, gröfugeymsla stækkuð. EH. MV. ÁSÞ

Breytt 04 12 '89 viðbygging fyrir gröfugeymslu M.D.

Breytt 25.1. '77

Breytt 13. 4.'77 málum á steyptum vegg

Kapella Hafnarfirði	no 6 (9) o2
grunnmynd	m 1:loo
Manfreð Vilhjálmsson og	18-3-76
Manfreð Vilhjálmsson	
Þorvaldur S. Þorvaldsson arkitektar ai	Einar V. T.
Bergstaðastræti 52 s. 21385	

Garðhús áfangi I	30.,5 m^2	og loo6,1 m^3
Kapella áfangi II	276,4 m^2	og 2oo6.7 m^3
Gröfugeymsla	76,3 m^2	og 264,2m^3