


Reykjanesbraut

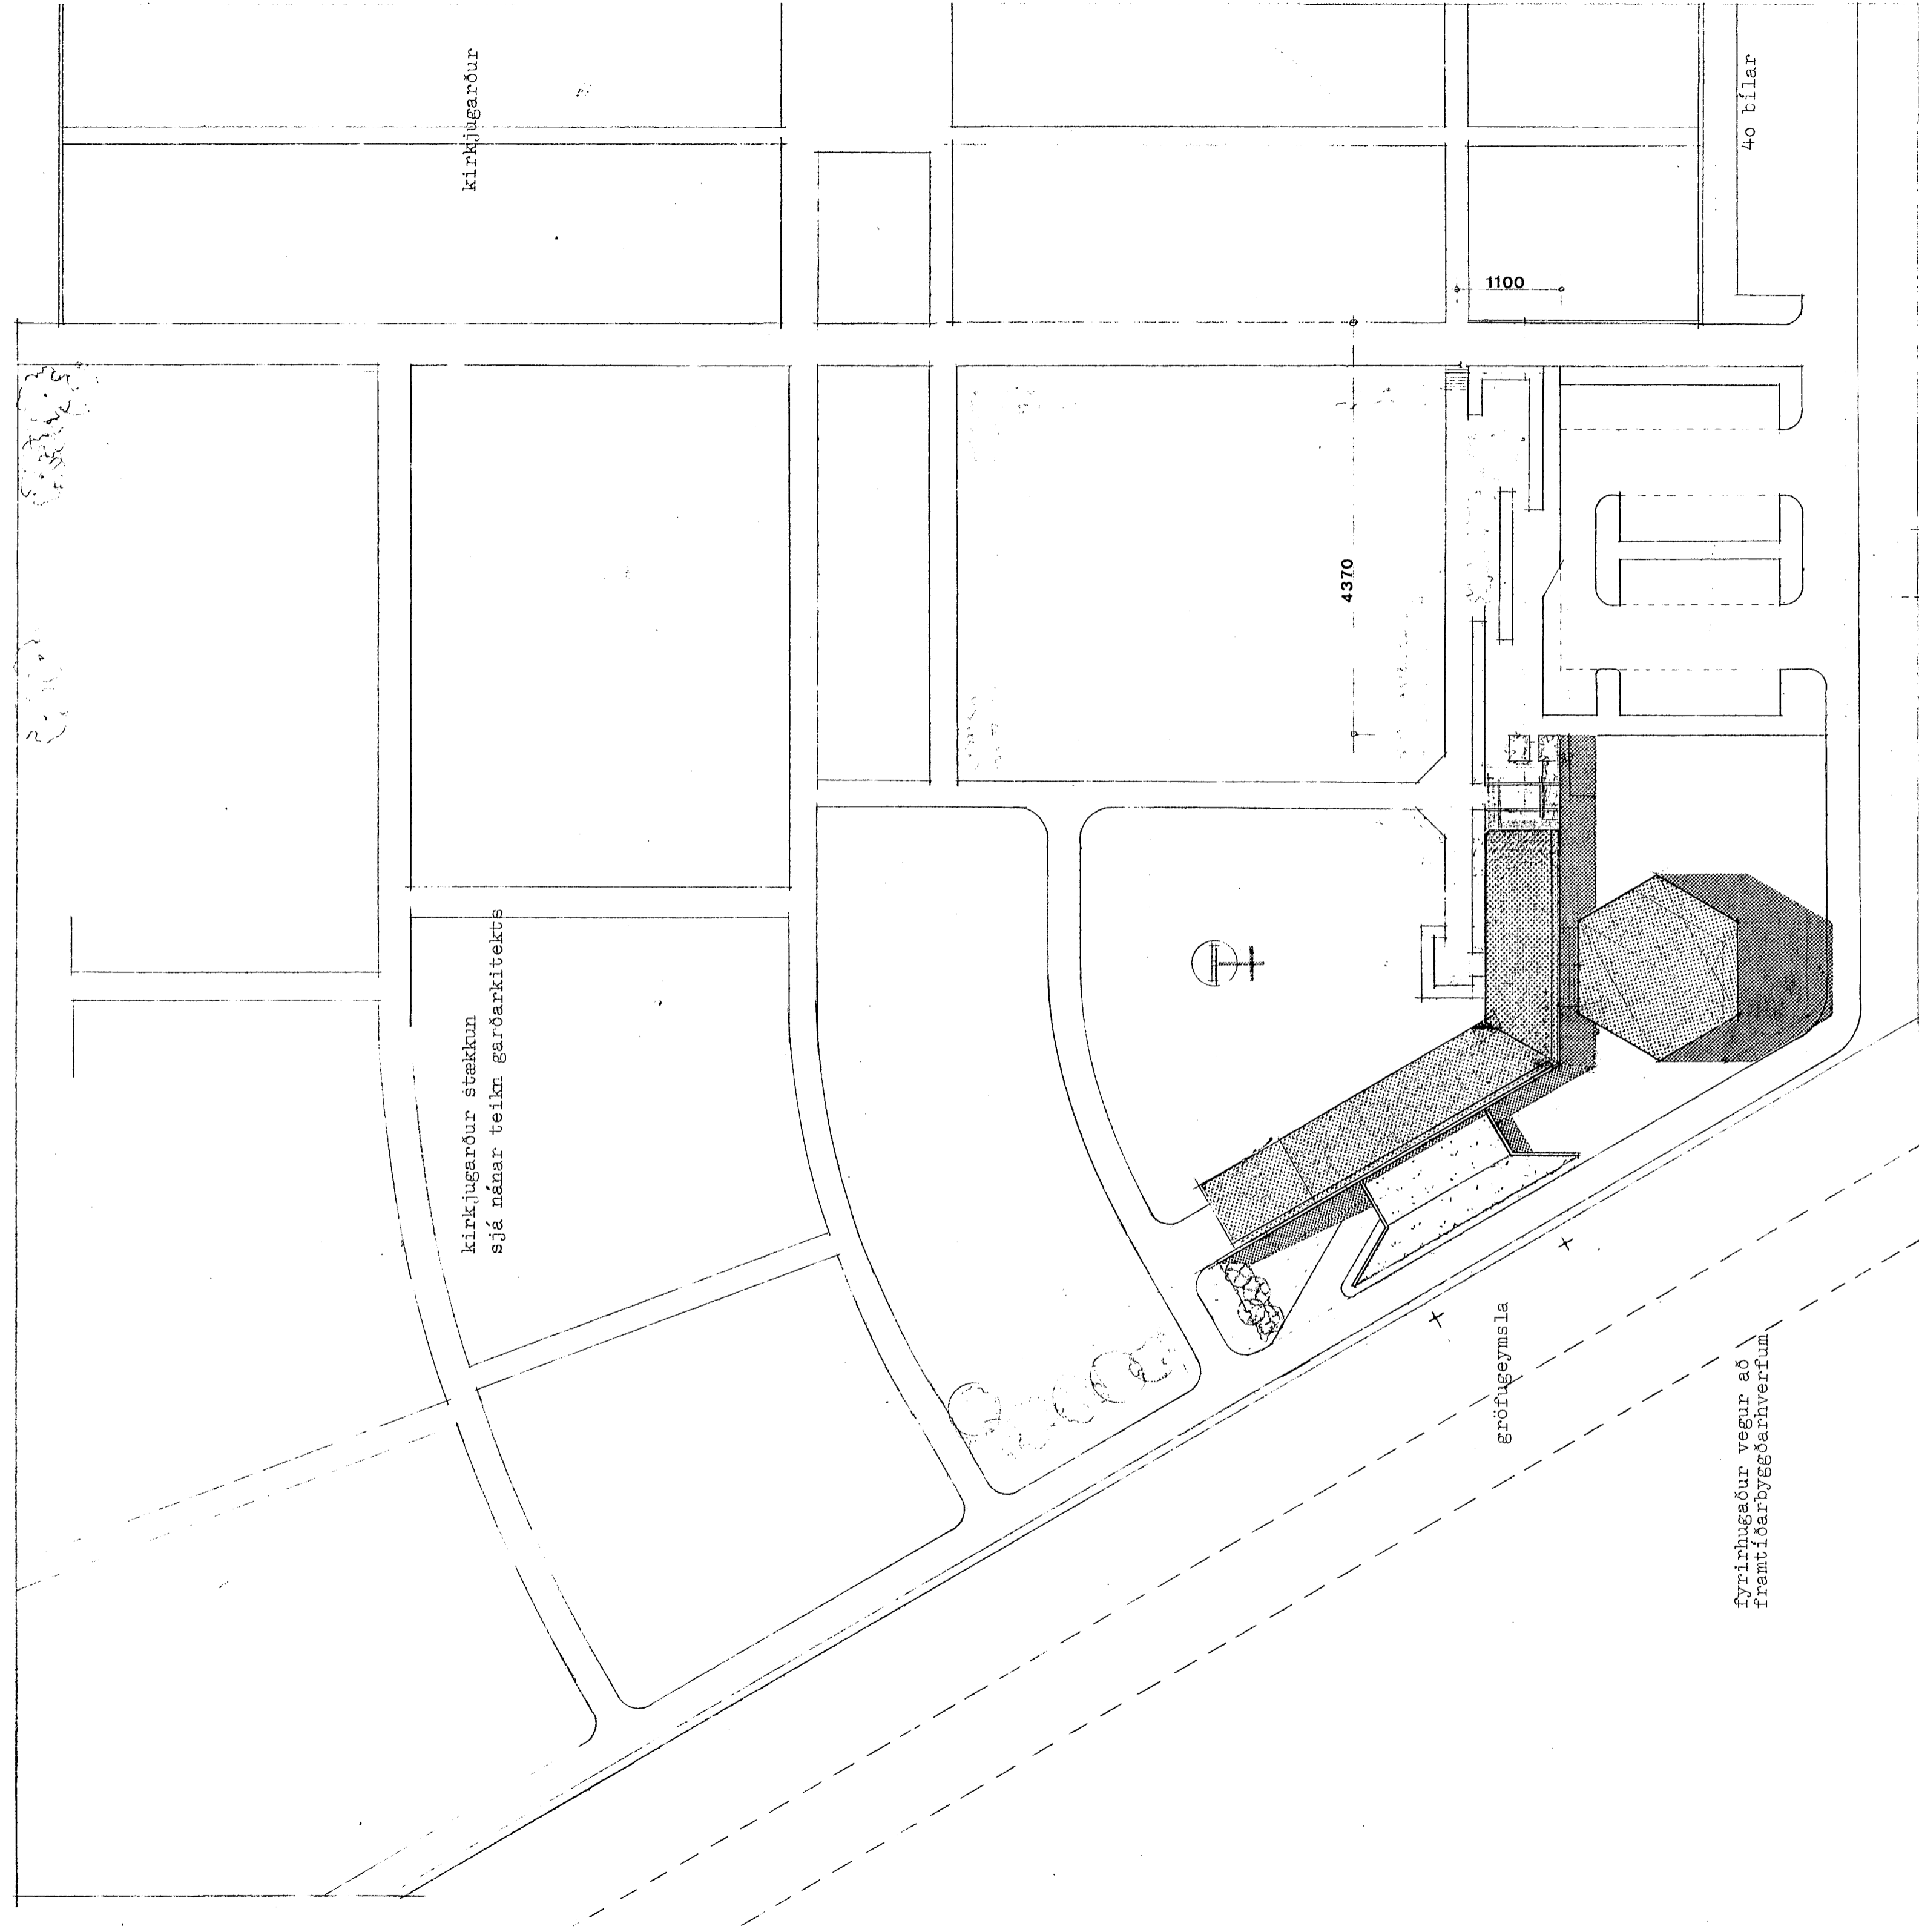

kirkjugarður stækun  
sjá nánar teikn garðarkitekts

kirkjugarður


gröfugeymsla

fyrirhugaður vegur að  
framtíðarbyggingarverfum

40 bílar

1100

4370

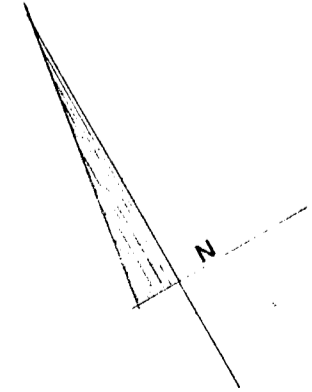

Breytt 04.12.'89 viðbygging, gröfugeymsla *úð.*

Breytt 13. 4. '77

Samþykkt á fundi bygginga-  
nefndar þ. 18/11/1970

BYGGINGAFULLTRUJINN  
LEIÐTUNARFÉLÐI

Kapella Hafnarfirði

no 6 (9) ol

afstöðumynd

Magnfró Þ. Jónsson og

Ólafur A. Þóroddsson arkitektar af

Bergstaðastræti 52 s 21385

m 1:500

18-3-76

Einar V. T.