



Skýringar:
16=16x2,0 Álplast
20=20x2,0 Álplast
25=25x2,25 Álplast
32=32x3,0 Álplast

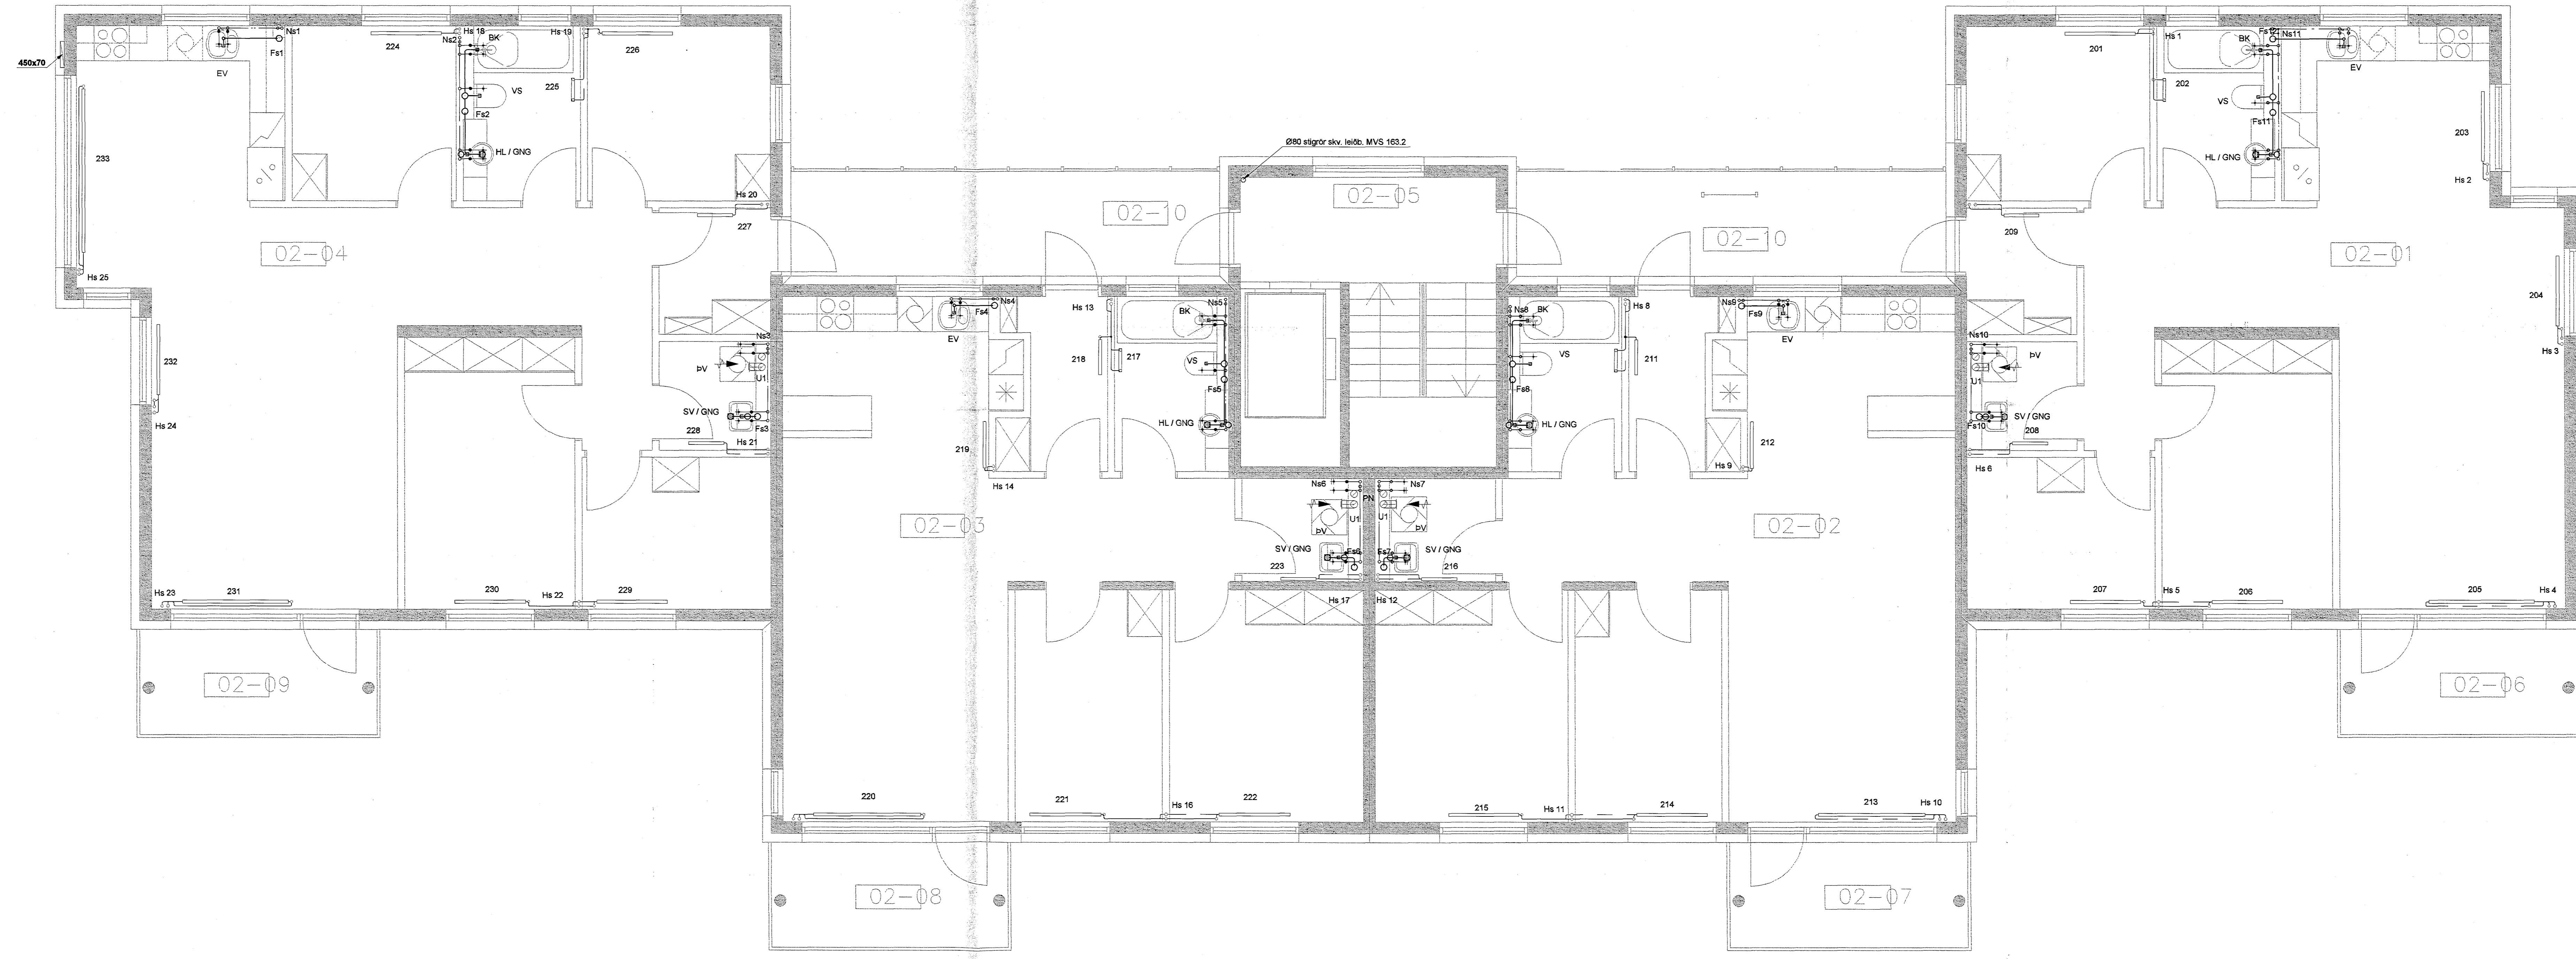

SKIPALÓN 23

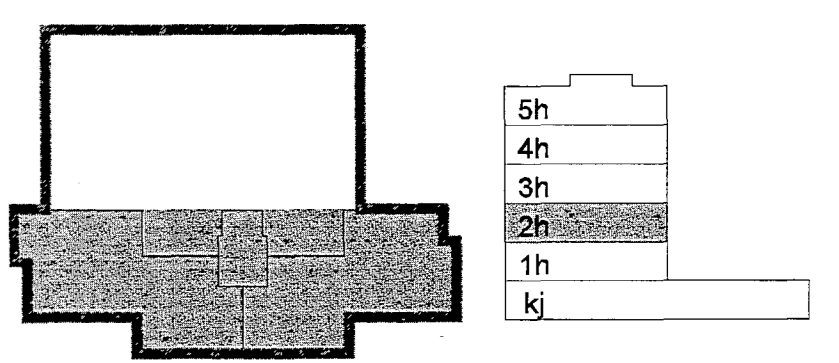

A 20.01.14 Lega lagna breytt og skýringum bætt við SAS/SAS
Útg. Dags. Skýring. Hannað/virfræð.



VERKFRÆÐISTOFA

BÚEJARHRAUN 20 · 220 HAFNARFJORDUR · KENNIT. 710706-2899
vab@vab.is · Sími 565 8600 · Fax 565 8610 · www.vsb.is

Aftun séminnunar Sveinn Aki Sveinsson Kl. 23.08.2014

Verkið SKIPALÓN 23 HAFNARFIRÐI

Verkið Lagnir Hreinlætis- og hitalagnir, Loftþræsing 2. hæð Grunnmynd

ASK
28. jan. 2014
Hannað/virfræð.

Hannað	Teknað	Yfirtekið	Kvarði	Síða
BL	BL	SAS	1:50 / 1:20	A1+
Dags.	Verkefni	Tekning	Útgáfa	
15.12.2006	06926	P221	A	

V:\2006\06926\06926 - Skipalón 23\Skýringar\06926_P2_28jan14.dwg