



Skýringar:
16=16x2,0 Áplast
20=20x2,0 Áplast
25=25x2,25 Áplast
32=32x3,0 Áplast

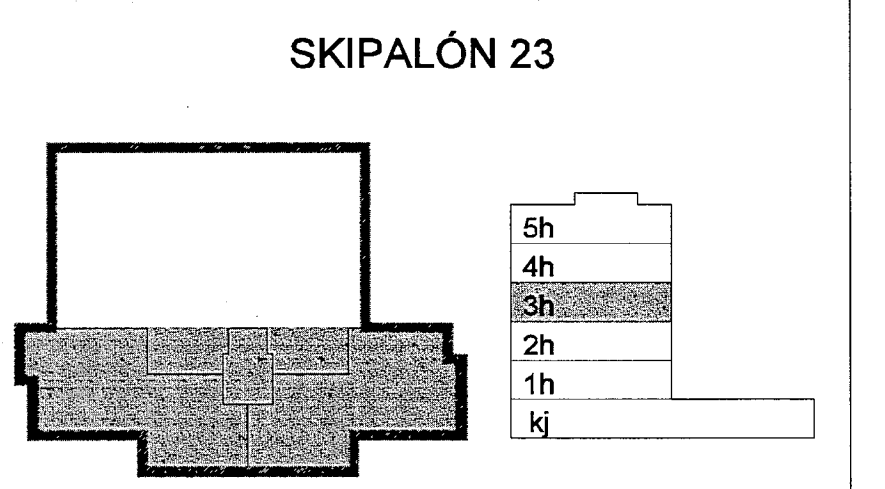

A 23.01.14 Lega/lagna breytt og skýringum bætt vð SÁS/SÁS
Útg. Dags. Skýring Harnað/Yfirfarið

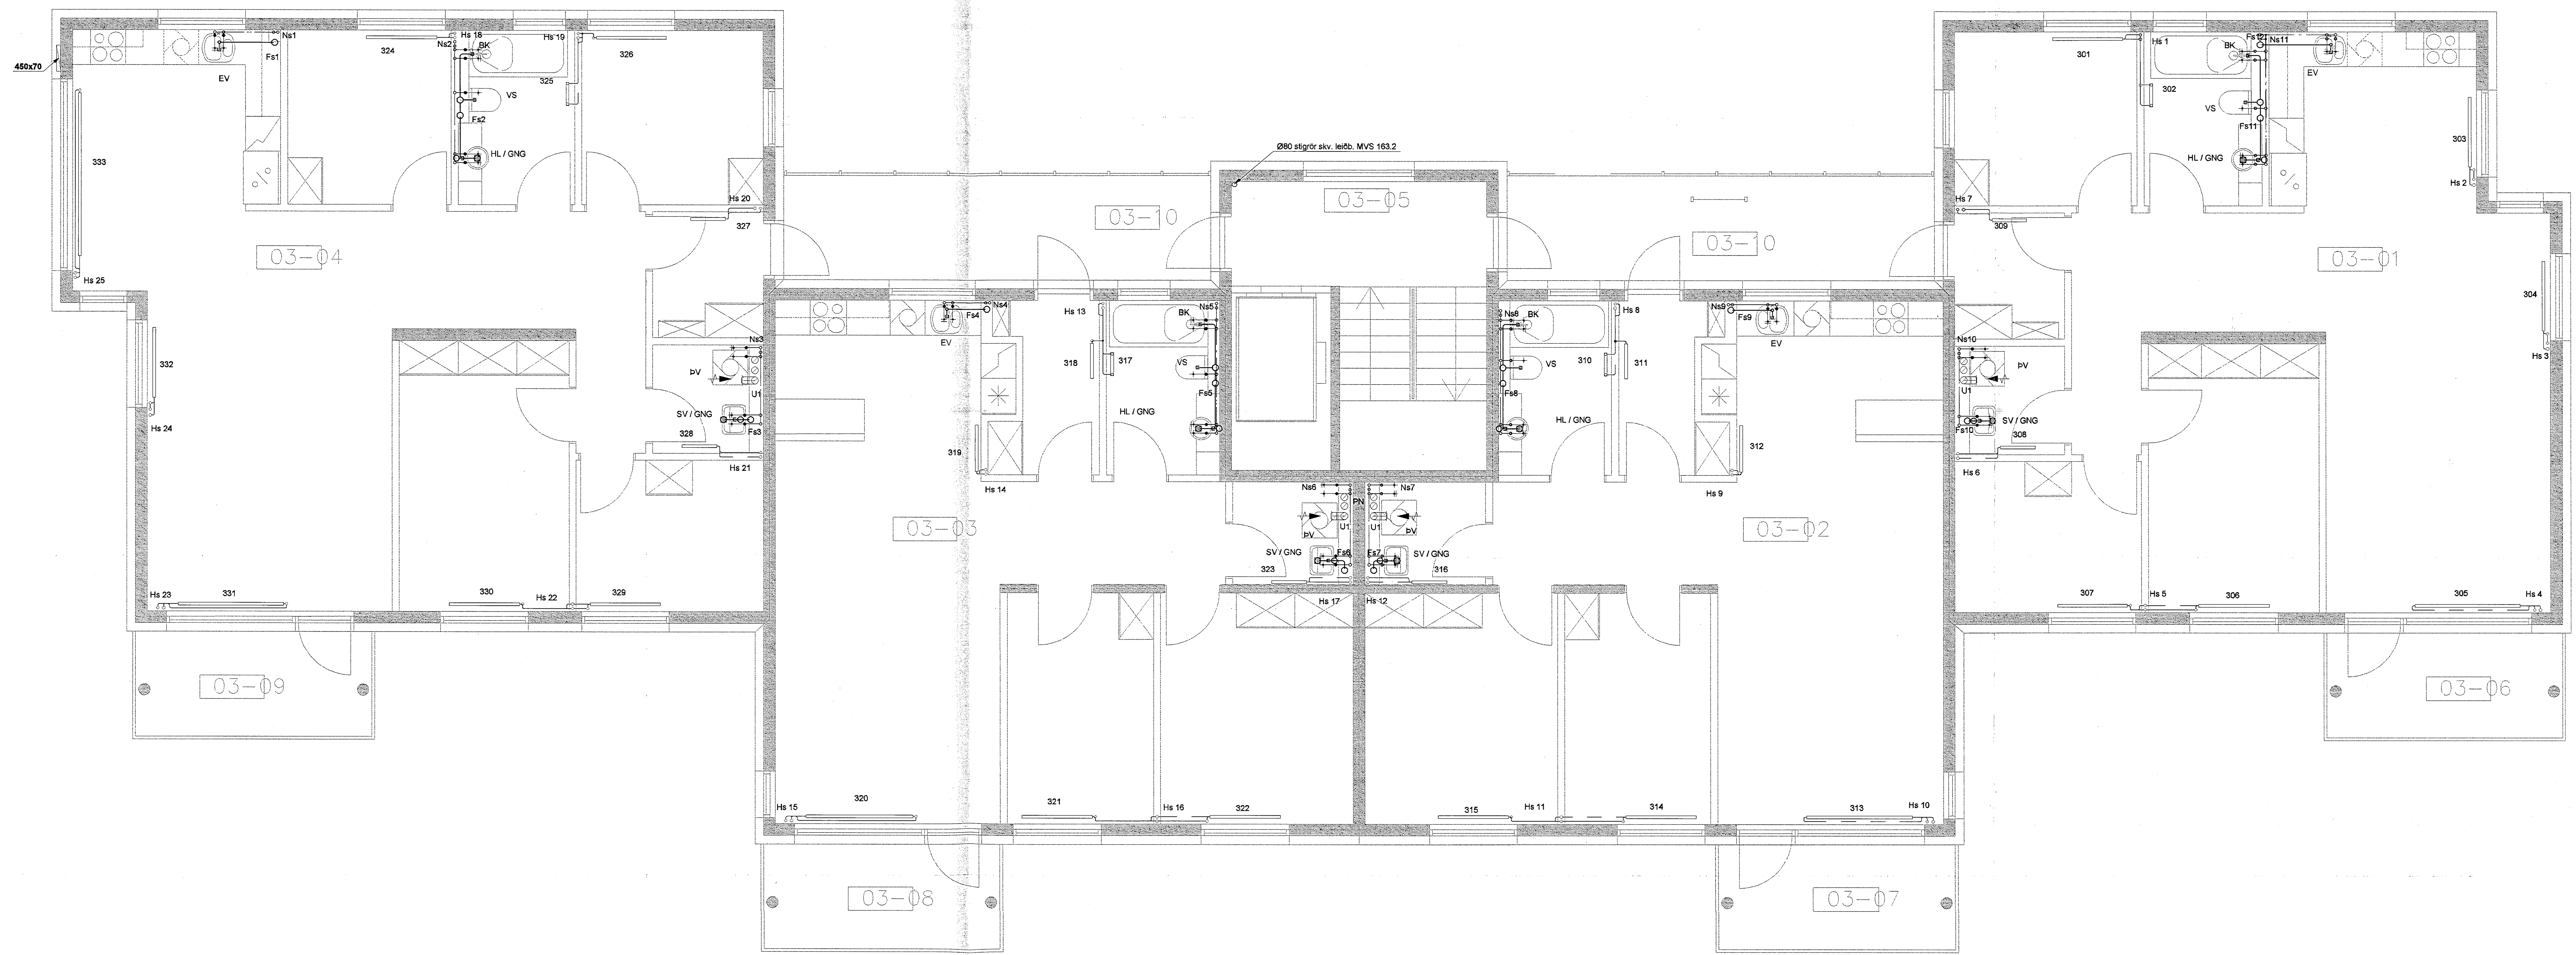

VERKFRÆÐISTOFA

BEJARHRAUN 20 - 226 HAFNARFJÖRÐUR - KENNIT. 710790-2899
vsb@vsb.is Sími 585 8600 Fax 585 8610 www.vsb.is

Artun skýringarútar Svinnir Aki Sverrisson Kt. 2306688888

Verkhall
SKIPALÓN 23
HAFNARFIRÐI

Verkhall
Lagnir
Hreinlætis- og hitalagnir, Loftþræsing 3. hæð
Grummynd

28. jan. 2014

Harnað	Teknað	Yfirfarið	Kvarði	Síða
BL	BL	SÁS	1:50 / 1:20 / A1+	-
Dags:	Verkhall	Tekning	Útgáfa	
15.12.2006	06926	P231	A	

V:\2006\060507\0606 - Skipalón 23\Skýringar\0606-P231.dwg 3. hæð.dwg