STIGAGANGUR 1:20

Áframhald stiga upp á 4. hæð er eins og stigar upp á 3. hæð.

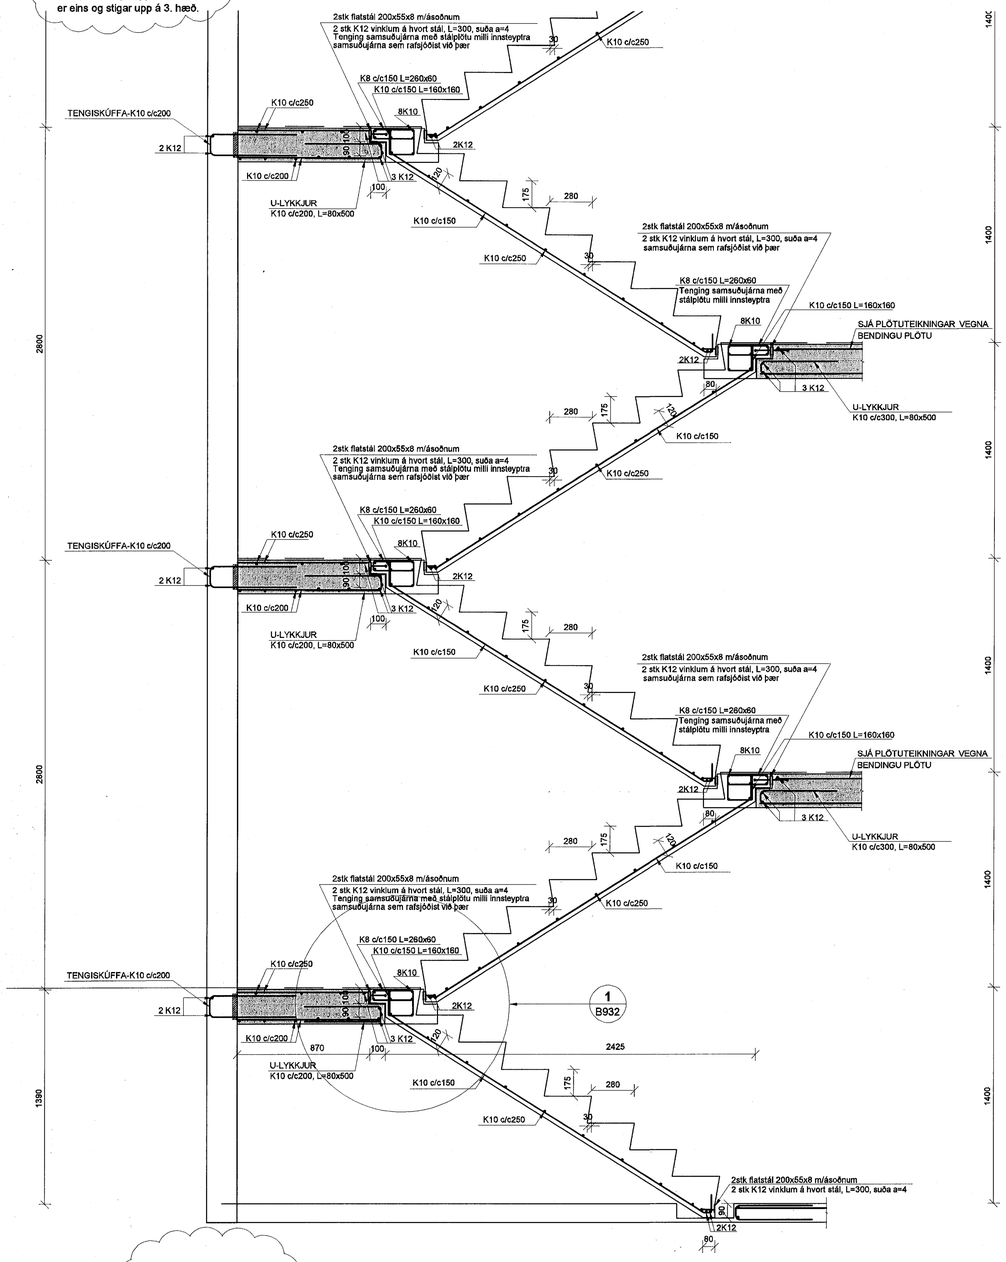

FORSTEYPTUR STIGI 1:10

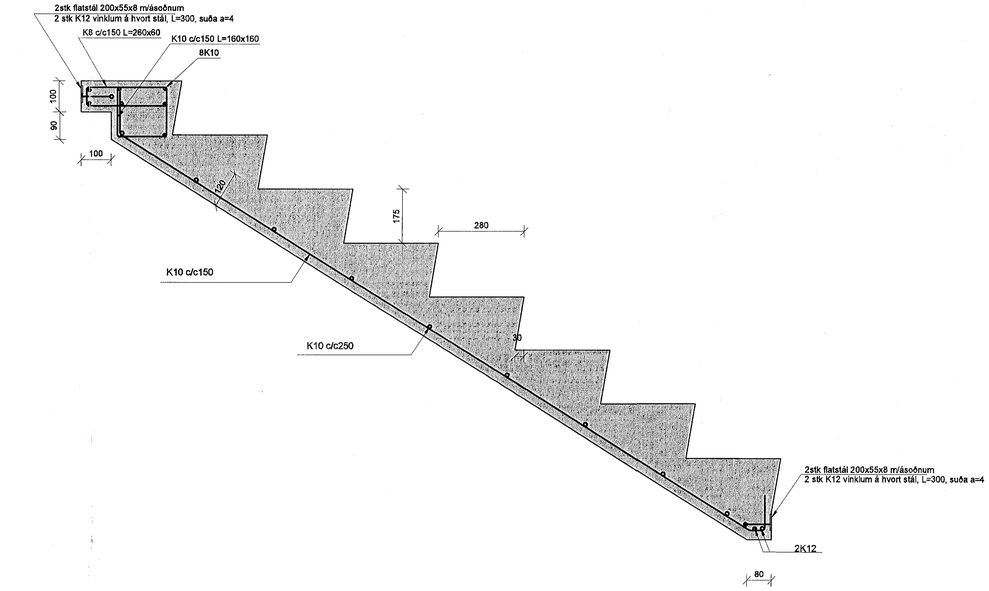

FRÁGANGUR VIÐ STIGA- OG LYFTUOP 1:20

PLÖTUBENDING SJÁ GRUNNMYND

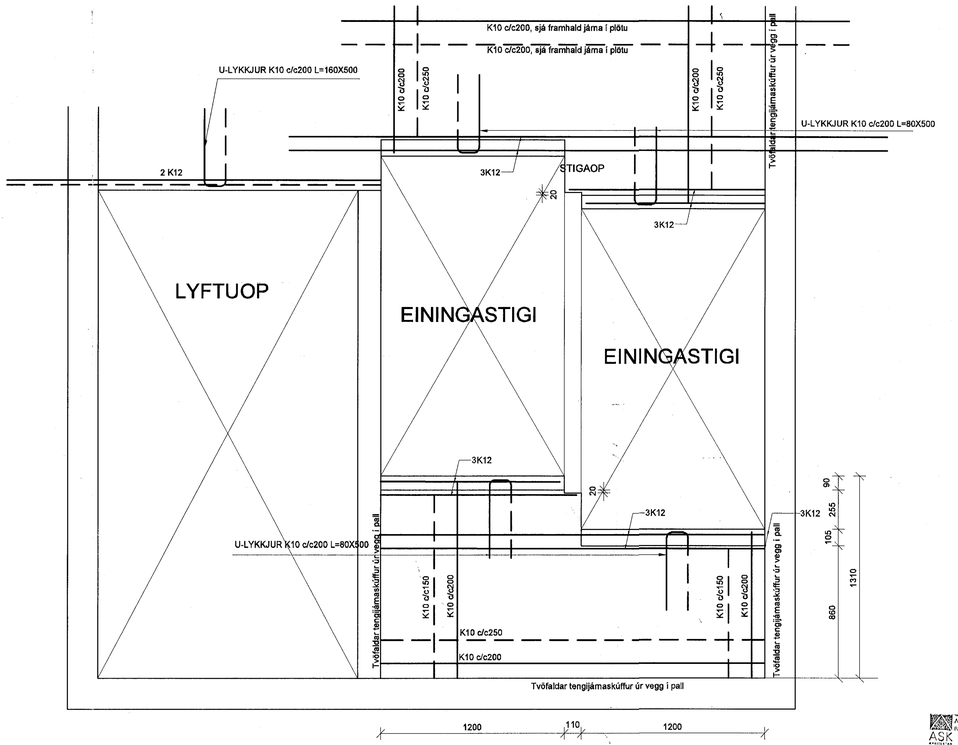

Samþykkt þann
25. feb. 2014
Byggingafulltrúinn í Hafnarfirði
Fh. Hrólfur S. Gunnlaugsson

SKÝRINGAR

Punktalína táknar veggi fyrir ofan plötu.

Málsetningar á veggjum ofan plötu eru gróflega málsettar vegna tengijárna.
nánari málsetningar á hurðum og veggjum sjá teikningar arkitekts.

BENDING:

Útveggir 200mm með tvöfaldri bendingu
K10 c/c 200 í báðar áttir — K10 c/c200 #

Innveggir 200mm með einfaldri bendingu
K10 c/c 150 í báðar áttir — K10 c/c150 #

Innveggir 150mm með einfaldri bendingu
K10 c/c 200 í báðar áttir — K10 c/c200 #

Tengijárn upp í veggi efri hæðar standa minnst 500 mm upp úr plötu

Í alla 200mm veggenda og kringumk öll op komi 2 K16 bundinn í lykkjur
Í alla 150 mm veggenda og kringum öll op komi 2 K12 bundinn í lykkjur
Lykkjur K10 c/c 500

VEGG-50 — 500

Lína sem að sýnir mörk efribendingu. Jám skal alltaf ná hálfa skeytilengd út fyrir mörk efri bendingar.

Járnmottur í horn plötu
7 K10 c/c200 í báðar brúnir og báðar áttir. L=1500

V.- L=1200 — Vinkill K10 c/c200, L=Breytileg x 700
Vinkill gengur úr veggjum og bitum inn í loftplötur allan úthringinn.

U-Lykkjur:
Standa skeytilengd upp fyrir efribrún plötu og bindast í neðri jám plötu.

RAUNKÓTAR - SJÁ TEIKNINGU ARKITEKTS
GK = Hrákóti og miðað er við að botnplata sé í kóta 0,00

TILVÍSANIR:

Almennar skýringar:
sjá bl.nr.06876-B000

Málsetningar á veggjum:
Teikning arkitekts

Göt í plötum og veggjum:
sjá teikningu lagnahönnuða

BROTÞOLSFLOKKUR STEYPU C25

SKIPALÓN 23

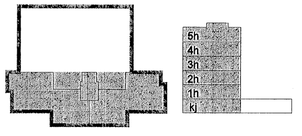

Útg.	Dags.	Skýring	Hannað/Yfirfarið
A	22.01.14	Hliðrun stigaþrepa	BG/BG

VSB
VERKFRÆÐISTOFA
BÆJARHRAUN 20 · 220 HAFNARFJÖRÐUR · KENNIT. 710796-2899
vsb@vsb.is · Sími 585 8600 · Fax 585 8610 · www.vsb.is

Áritun sérhönnuðar
Björn Gústafsson Kt: 180550 4689

Verkheiti
SKIPALÓN 23
HAFNARFIRÐI

Verkhluti
Burðarvirki
Forsteyptir stigar
Sérmyndir

ASK — Aðal- og samræmingarhönnuður — Páll Sigmundsson — Kt. 210550-4749
28. jan. 2014

Hannað	Teiknað	Yfirfarið	Kvarði	Slóð
SÞJ	SÞJ	BG	1:20 / 1:10 / A1	-
Dags.	Verkefni	Teikning		Útgáfa
15.12.2006	06926	B392		A

V:\2005\05577\06926 - Skipalón 23\Sheet\BU06926-B392.dwg