


STAPAHAUN. NR. 3

Abun J. a kemji ut samþ.

I. A FANGI
 Samþykkt á fundi bygginga-
 nefndar þ. 11. 8. 82
 BYGGINGAVALDIÐ
 Í HAFNARFIRSI
[Signature]

GRUNNMYND MKV 1:100 1-HÆÐ.

Áskilið er samþykki
 Grunnmálastofnunar ríkiss.
 Áskilið er samþykki
 heilbrigðisráðs Hafnarjar.úr

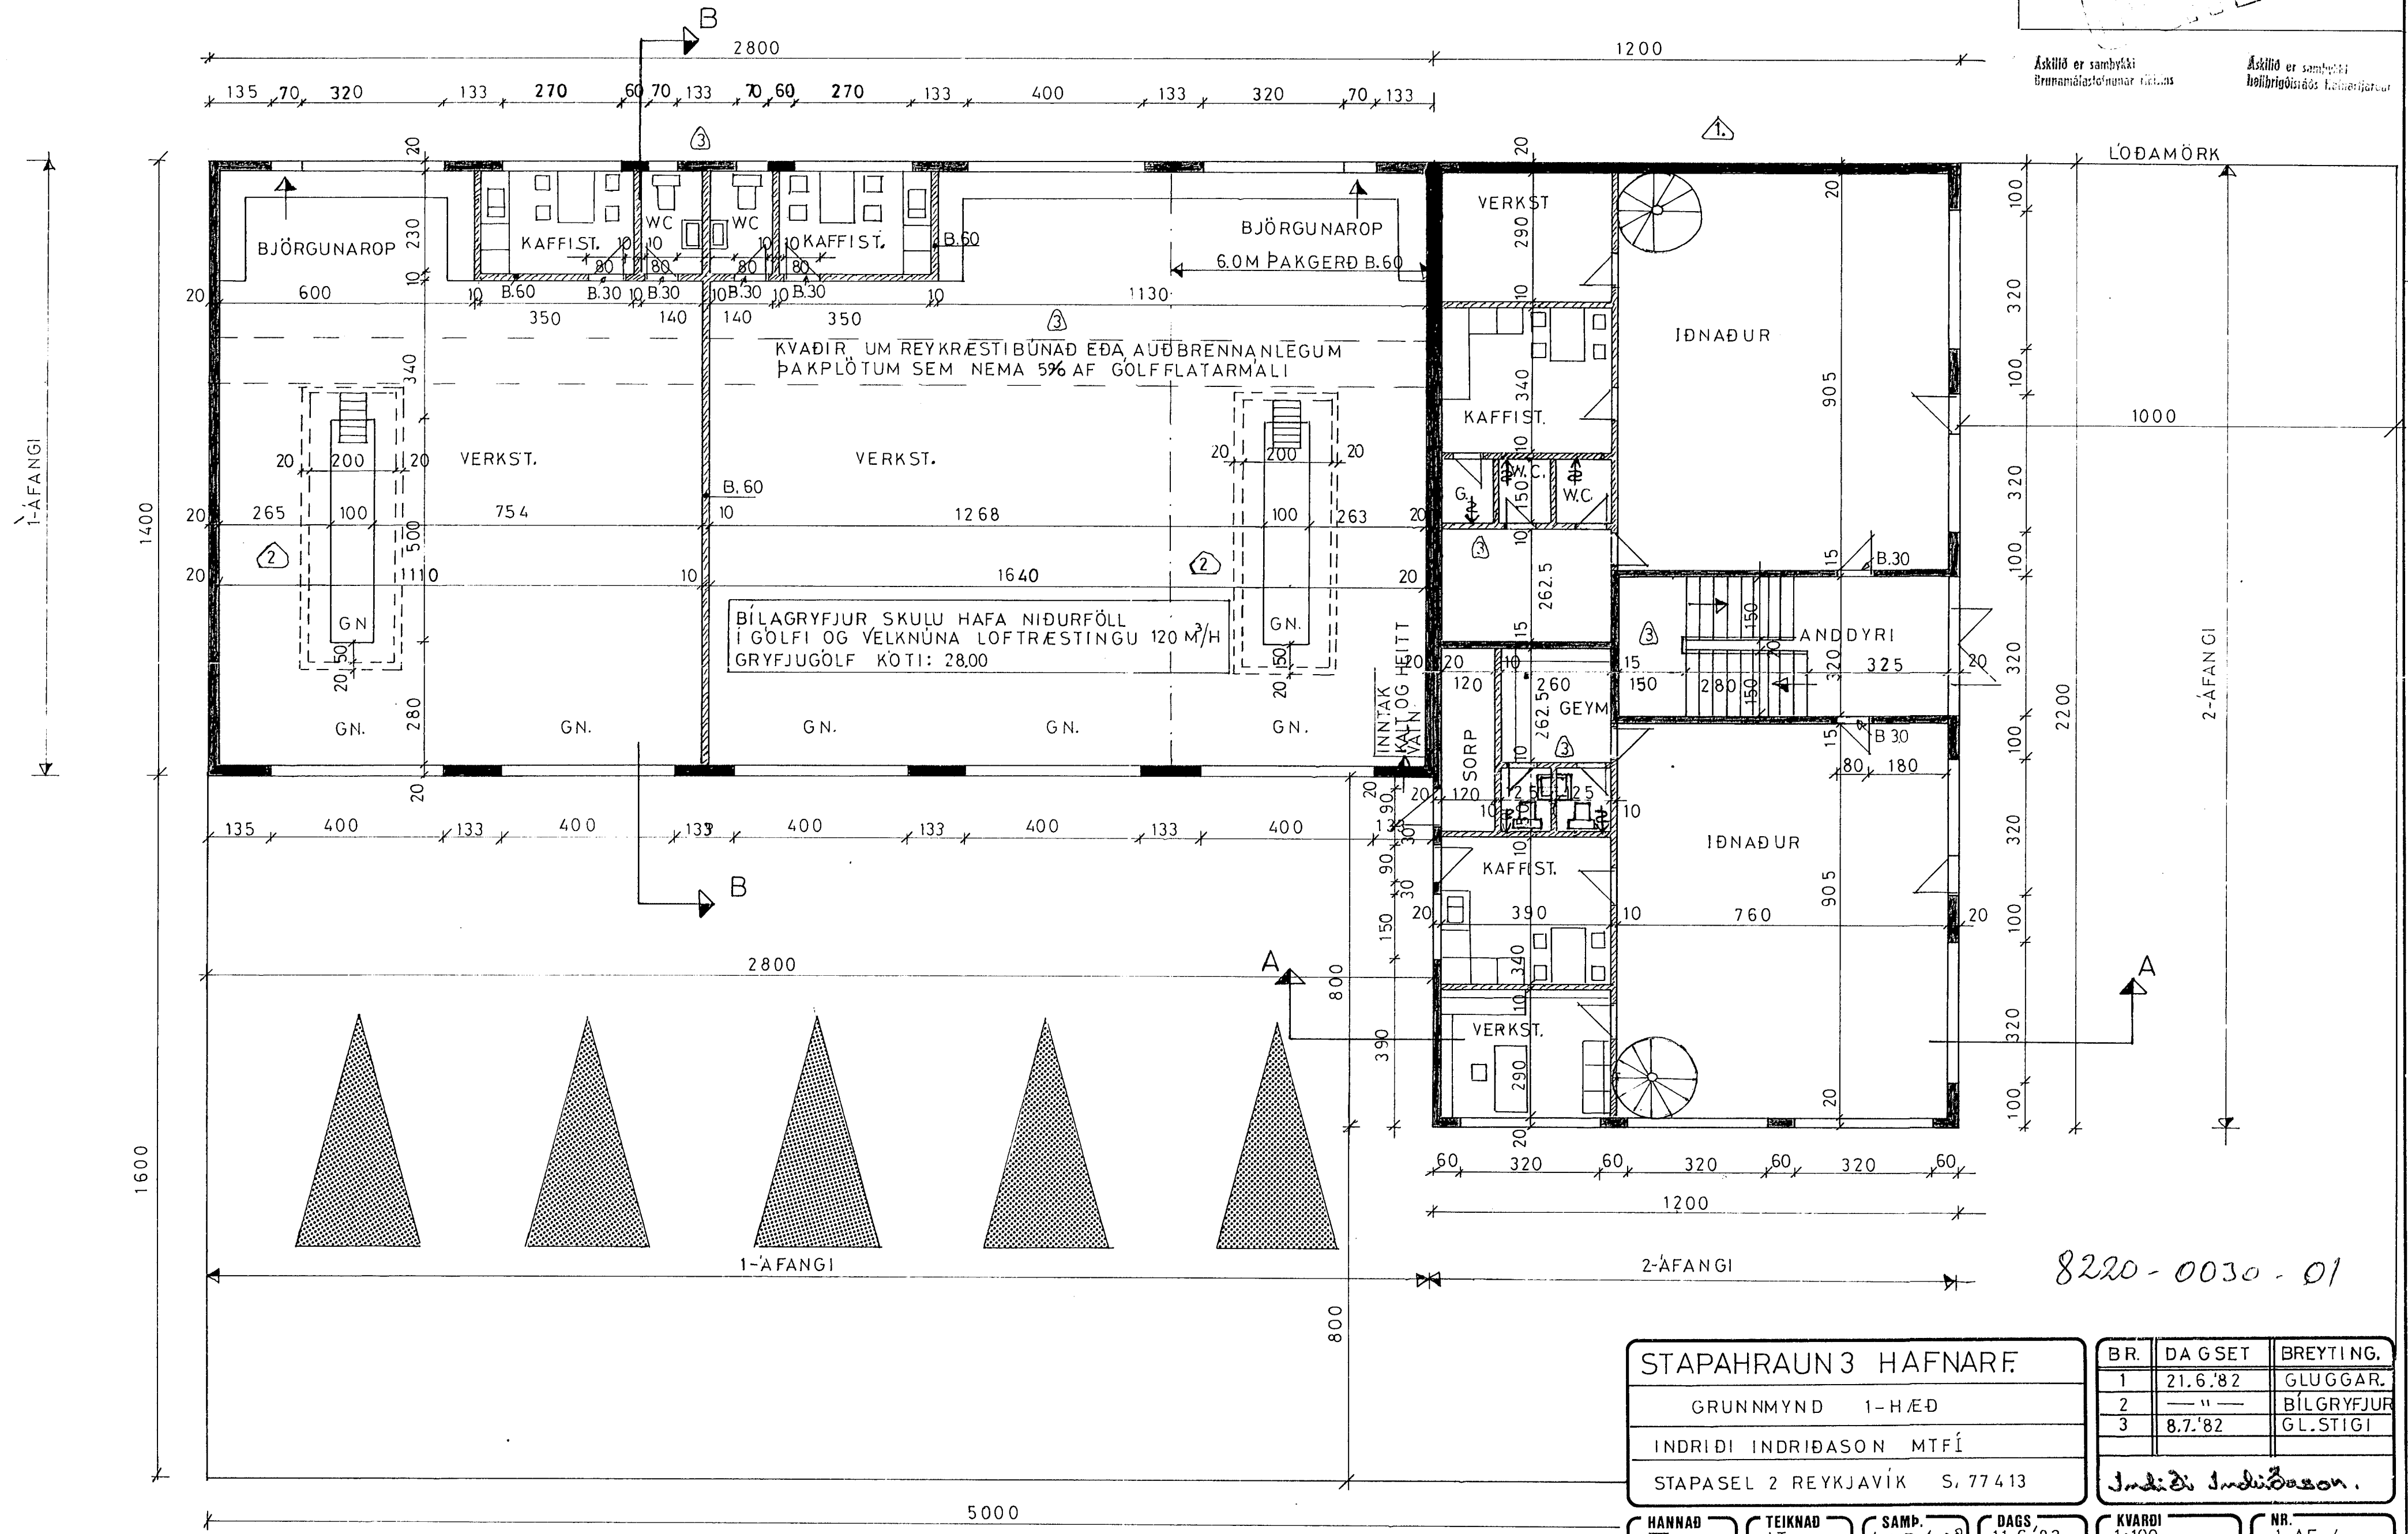

8220-0030-01

| | | |
|--------------------------------|-----------------|---------------------|
| STAPAHAUN 3 HAFNARF | | |
| GRUNNMYND 1-HÆÐ | | |
| INDRIDI INDRIDASON MTFÍ | | |
| STAPASEL 2 REYKJAVÍK S. 77 413 | | |
| HANNAÐ II | TEIKNAD AT. | SAMP. Indriðason |
| DAGS 11.6.82 | KVARDI 1:100 | NR. 1. AF 4. |

| BR. | DAGSET | BREYTING. |
|-----|---------|------------|
| 1 | 21.6.82 | GLUGGAR. |
| 2 | " | BÍLGRYFJUR |
| 3 | 8.7.82 | GL.STIGI |

Indriði Indriðason.