



Samþykkt þann  
 21 FEB. 2014  
 Byggingafulltrúinn í Hafnarfirði  
 F.h. Brynjar Rafn Ólafsson

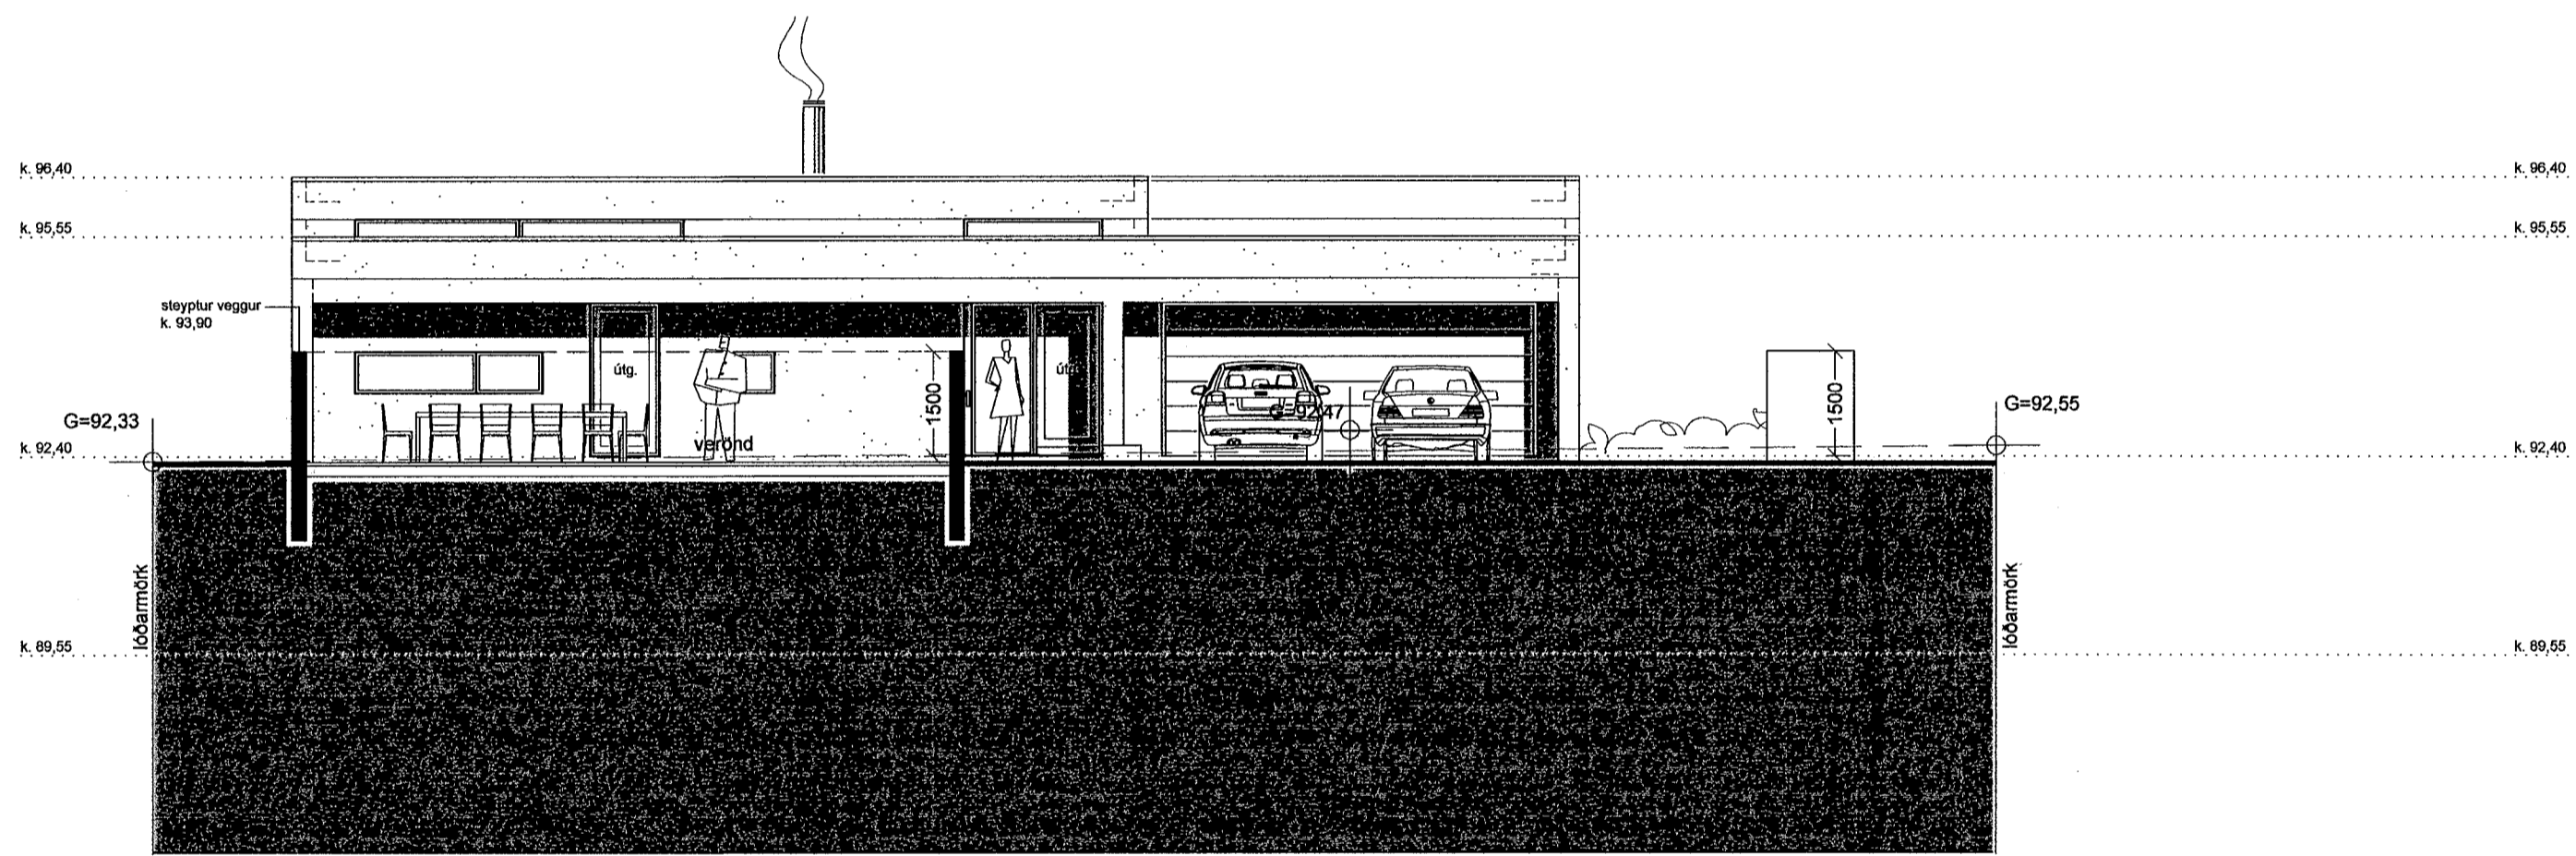

ÚTLIT VESTUR M 1:100

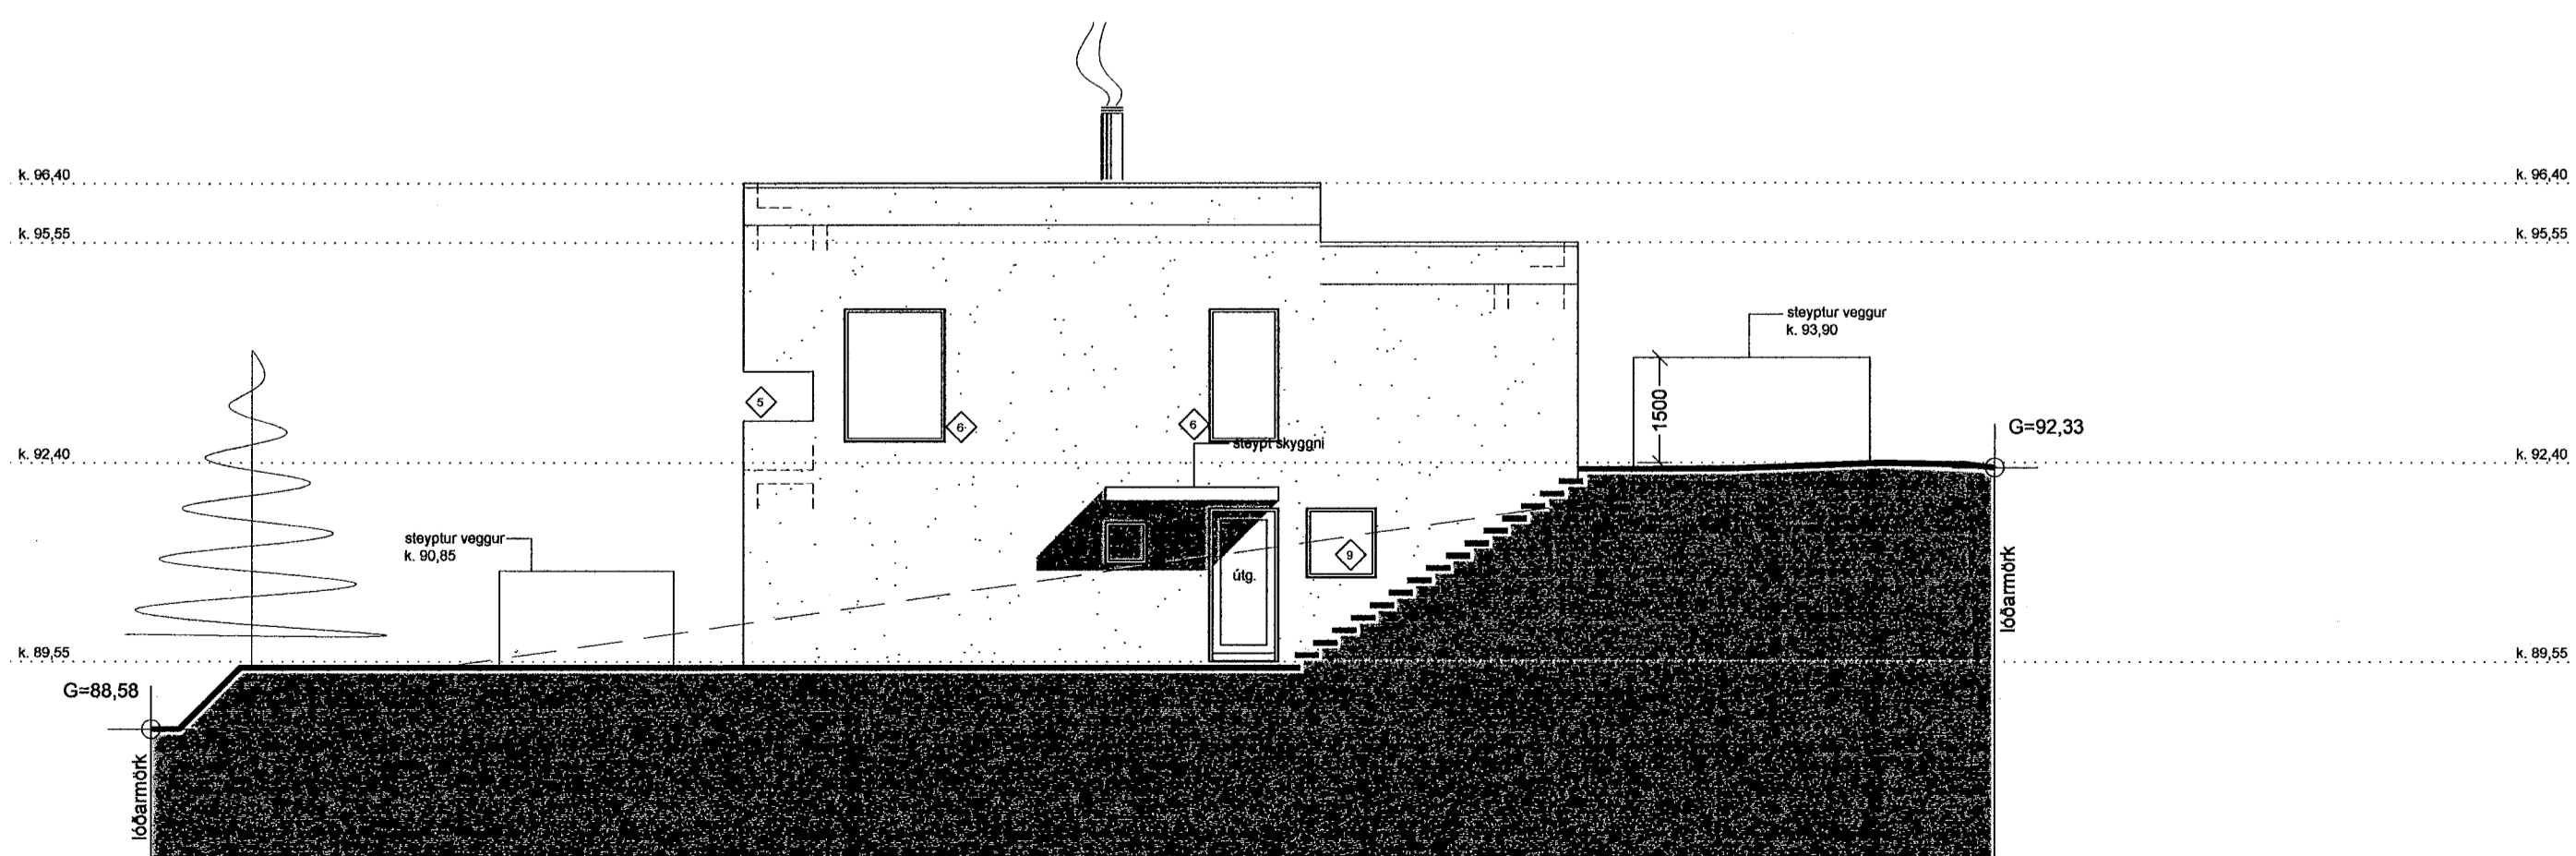

ÚTLIT NORÐUR M 1:100

◊	Breyttir kótar - hús hækkar um 30 cm	10.01.14
◊	Breyttur gluggi	06.05.13
◊	30 cm undir glugga	11.09.08
◊	Op í vegg við svalir	11.09.08

Breyting | Fylgirit | Texti: | Dags: | Samp:

Verkheiti:  
**Brekkúás 21, Hafnarfirði**  
 Einbýlishús

Verkhiluti:  
 útlit

Teikninúmer:  
**1.05**

Mælikvarði:  
 1:100

Teiknað:  
 RA

Yfirfarið:

Samþykkt:

Verknúmer:  
 07090

Útgáfudagur:  
 7. maí 2008

Teiknislóð:

Útprentað:

**ARKÞING**  
 BOLHOLT 8 -105 REYKJAVÍK  
 Sími: 570 5700 - Fax: 570 5701  
 arkthing@arkthing.is - www.arkthing.is

SIGURÐUR HALLGRÍMSSON, 170753-3139 ARKITEKT  
 HJÖRTUR PÁLSSON, 080152-4429 BYGG.FR.  
 GUÐRÚN INGVARSDÓTTIR, 291272-6069 ARKITEKT  
 ÞÓRÐUR ÞORVALDSSON, 210463-4619 ARKITEKT