


ÚTLIT AUSTUR M 1:100

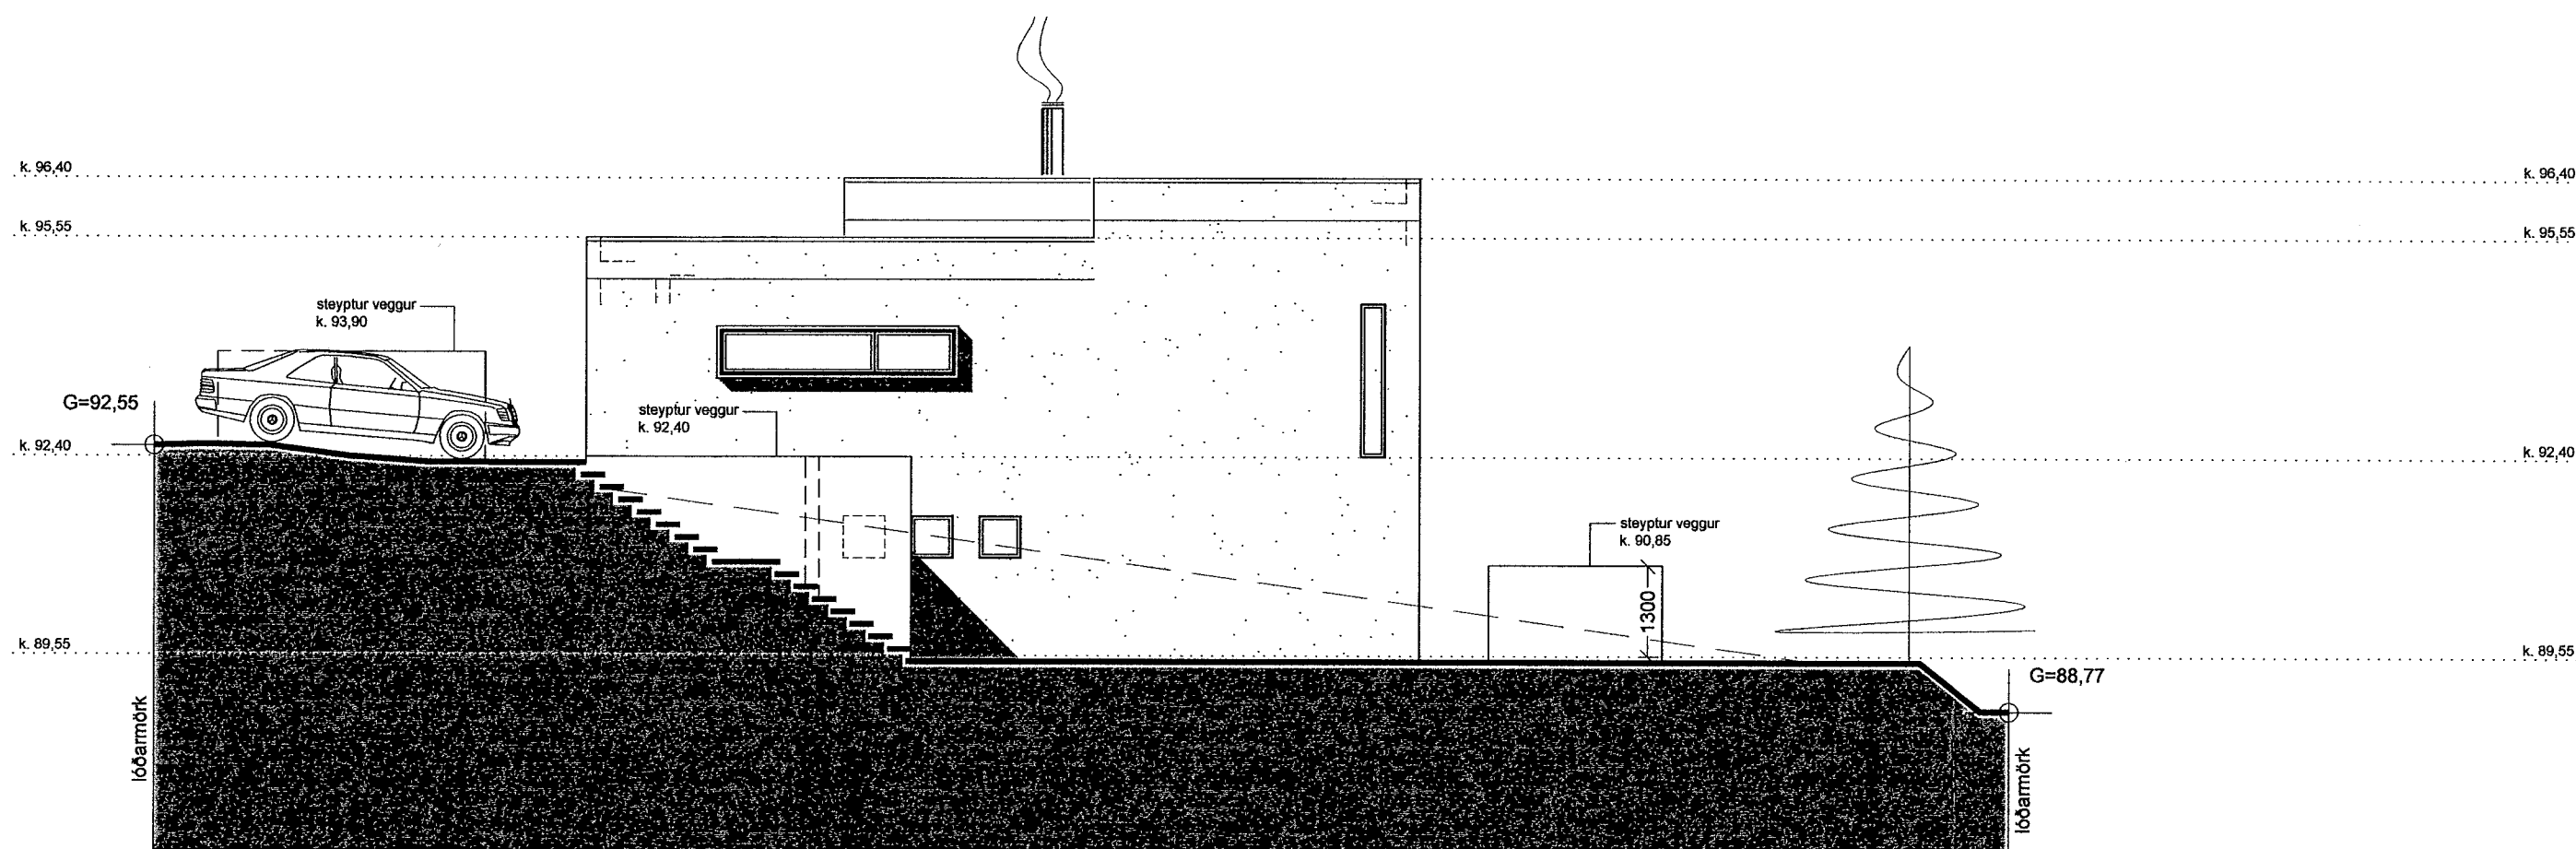

ÚTLIT SUÐUR M 1:100

12	Breyttir kótar - hús hækkar um 30 cm	10.01.14
11	Breyttir gluggar	06.05.13
10	Gluggum breytt	11.09.08
9	Op í vegg við svalir	11.09.08

Breyting | Fylgirit | Texti: | Dags: | Samþ:

Verkefni: **Brekkúás 21, Hafnarfirði**  
 Einbýlishús

Verkhluti: útlit

Teiknínúmer: 1.06

Mælikvarði: 1:100

Teiknað: RA

Yfirfarið:

Samþykkt:

Verknúmer: 07090

Útgáfudagur: 7. maí 2008

Teiknislóð:

Útprintað:

**ARKÞING**  
 BOLHOLT 8 -105-REYKJAVÍK  
 Sími: 570 5700 - Fax: 570 5701  
 arkthing@arkthing.is - www.arkthing.is

SIGURÐUR HALLGRÍMSSON, 170753-3139 ARKITEKT  
 HJÓRTUR PÁLSSON, 080152-4429 BYGG.FR.  
 GUÐRÚN INGVARSDÓTTIR, 291272-6069 ARKITEKT  
 ÞÓRÐUR ÞORVALDSSON, 210463-4619 ARKITEKT