


Skráningartafli: Hringhella 8 Hafnarfirði.					Skrásetjari: Jón Guðmundsson arkitekt.													
Landnúmer: 189374					Kennitala: 310551-3259													
Matshlutanúmer: 01					Útgáfa: 4.01b Dags.: 11.2.2013													
Uppskipting og lýsing					Stærðir													
D0	D1	D2	D3	D4	D5	D5M	D6	D7	D8	D9	D10a	D10b	D11	D12	D16	Reiknitala	D17	
Lokun	Rými hæð-vöð	Notkun texti	Höfuð-flokkun	Eignar-hald	Bofnifotur m²	Milifotur m²	Stigar m²	Op m²	Brúttófloður m²	Brúttófloður eh < 1,8 m²	Salarhæð mín	Salarhæð max	Brúttó rúmmál m³	Nettófloður m²	Brúttó rúmmál m³	Skiptarúmm m³	Skipta-rúmmál m³	
Matshluti					679,8	243,6	30,4	8,2	915,2	0,0				4.468,6	849,3	907,4		4.006,464
Botn														136,0				
1.hæð					679,8	243,6	30,4	8,2	915,2	0,0				4.332,6	849,3	907,4		
A	0101	Léttur iðnaður	N	0101	108,0	4,9	108,0		108,0		5,40	7,00	669,6	96,9	108,0	6,20	600,780	
A	0102	Léttur iðnaður	N	0102	105,0	4,9	105,0		105,0		5,40	7,00	651,0	96,9	105,0	6,20	600,780	
A	0103	Léttur iðnaður	N	0103	113,4	5,1	113,4		113,4		5,40	7,63	738,8	110,4	113,4	6,52	719,808	
A	0104	Léttur iðnaður	N	0104	115,5	5,2	115,5		115,5		5,40	7,63	752,5	104,7	115,5	6,52	682,644	
A	0105	Léttur iðnaður	N	0105	114,6	5,1	114,6		114,6		5,40	7,63	746,6	110,4	114,6	6,52	719,808	
A	0106	Léttur iðnaður	N	0106	115,5	5,2	115,5		115,5		5,40	7,63	752,5	104,7	115,5	6,52	682,644	
A	0107	Milliloft.	N	0103		29,1			29,1					27,8				
A	0108	Milliloft.	N	0105		29,1			29,1					27,8				
A	0109	Milliloft.	N	0104		54,6		4,1	50,5					45,9				
A	0110	Milliloft.	N	0106		54,6		4,1	50,5					45,9				
A	0111	Milliloft.	N	0101		38,1			38,1					36,1				
A	0112	Milliloft.	N	0102		38,1			38,1					36,1				
A	0113	Inntaksrymi	T	X	7,8				7,8		2,55	3,00	21,6	5,7				

Athugasemdir
Húsið er steinsteypt húsið, byggt úr steypum samlokueiningum, veggþykkt 28 cm. Þak hússins er þörf uppi með limtrésbitum og klætt með steinullareiningum.

Sameignir sumra


Eignar-hald	Notkun texti	Birt flatarmál m²	Séreign m²	Séreign og sameign m²
0101	Léttur iðnaður	146,1	600,780	600,780
0102	Léttur iðnaður	143,1	600,780	600,780
0103	Léttur iðnaður	142,5	719,808	719,808
0104	Léttur iðnaður	166,0	682,644	682,644
0105	Léttur iðnaður	143,7	719,808	719,808
0106	Léttur iðnaður	166,0	682,644	682,644
Allis		907,4	4.006,464	4.006,464

Sampykkt þann
20 FEB. 2013
Byggingafrulltrúna i Hafnarfirði
F.h. Brynjar Rafn Ólafsson

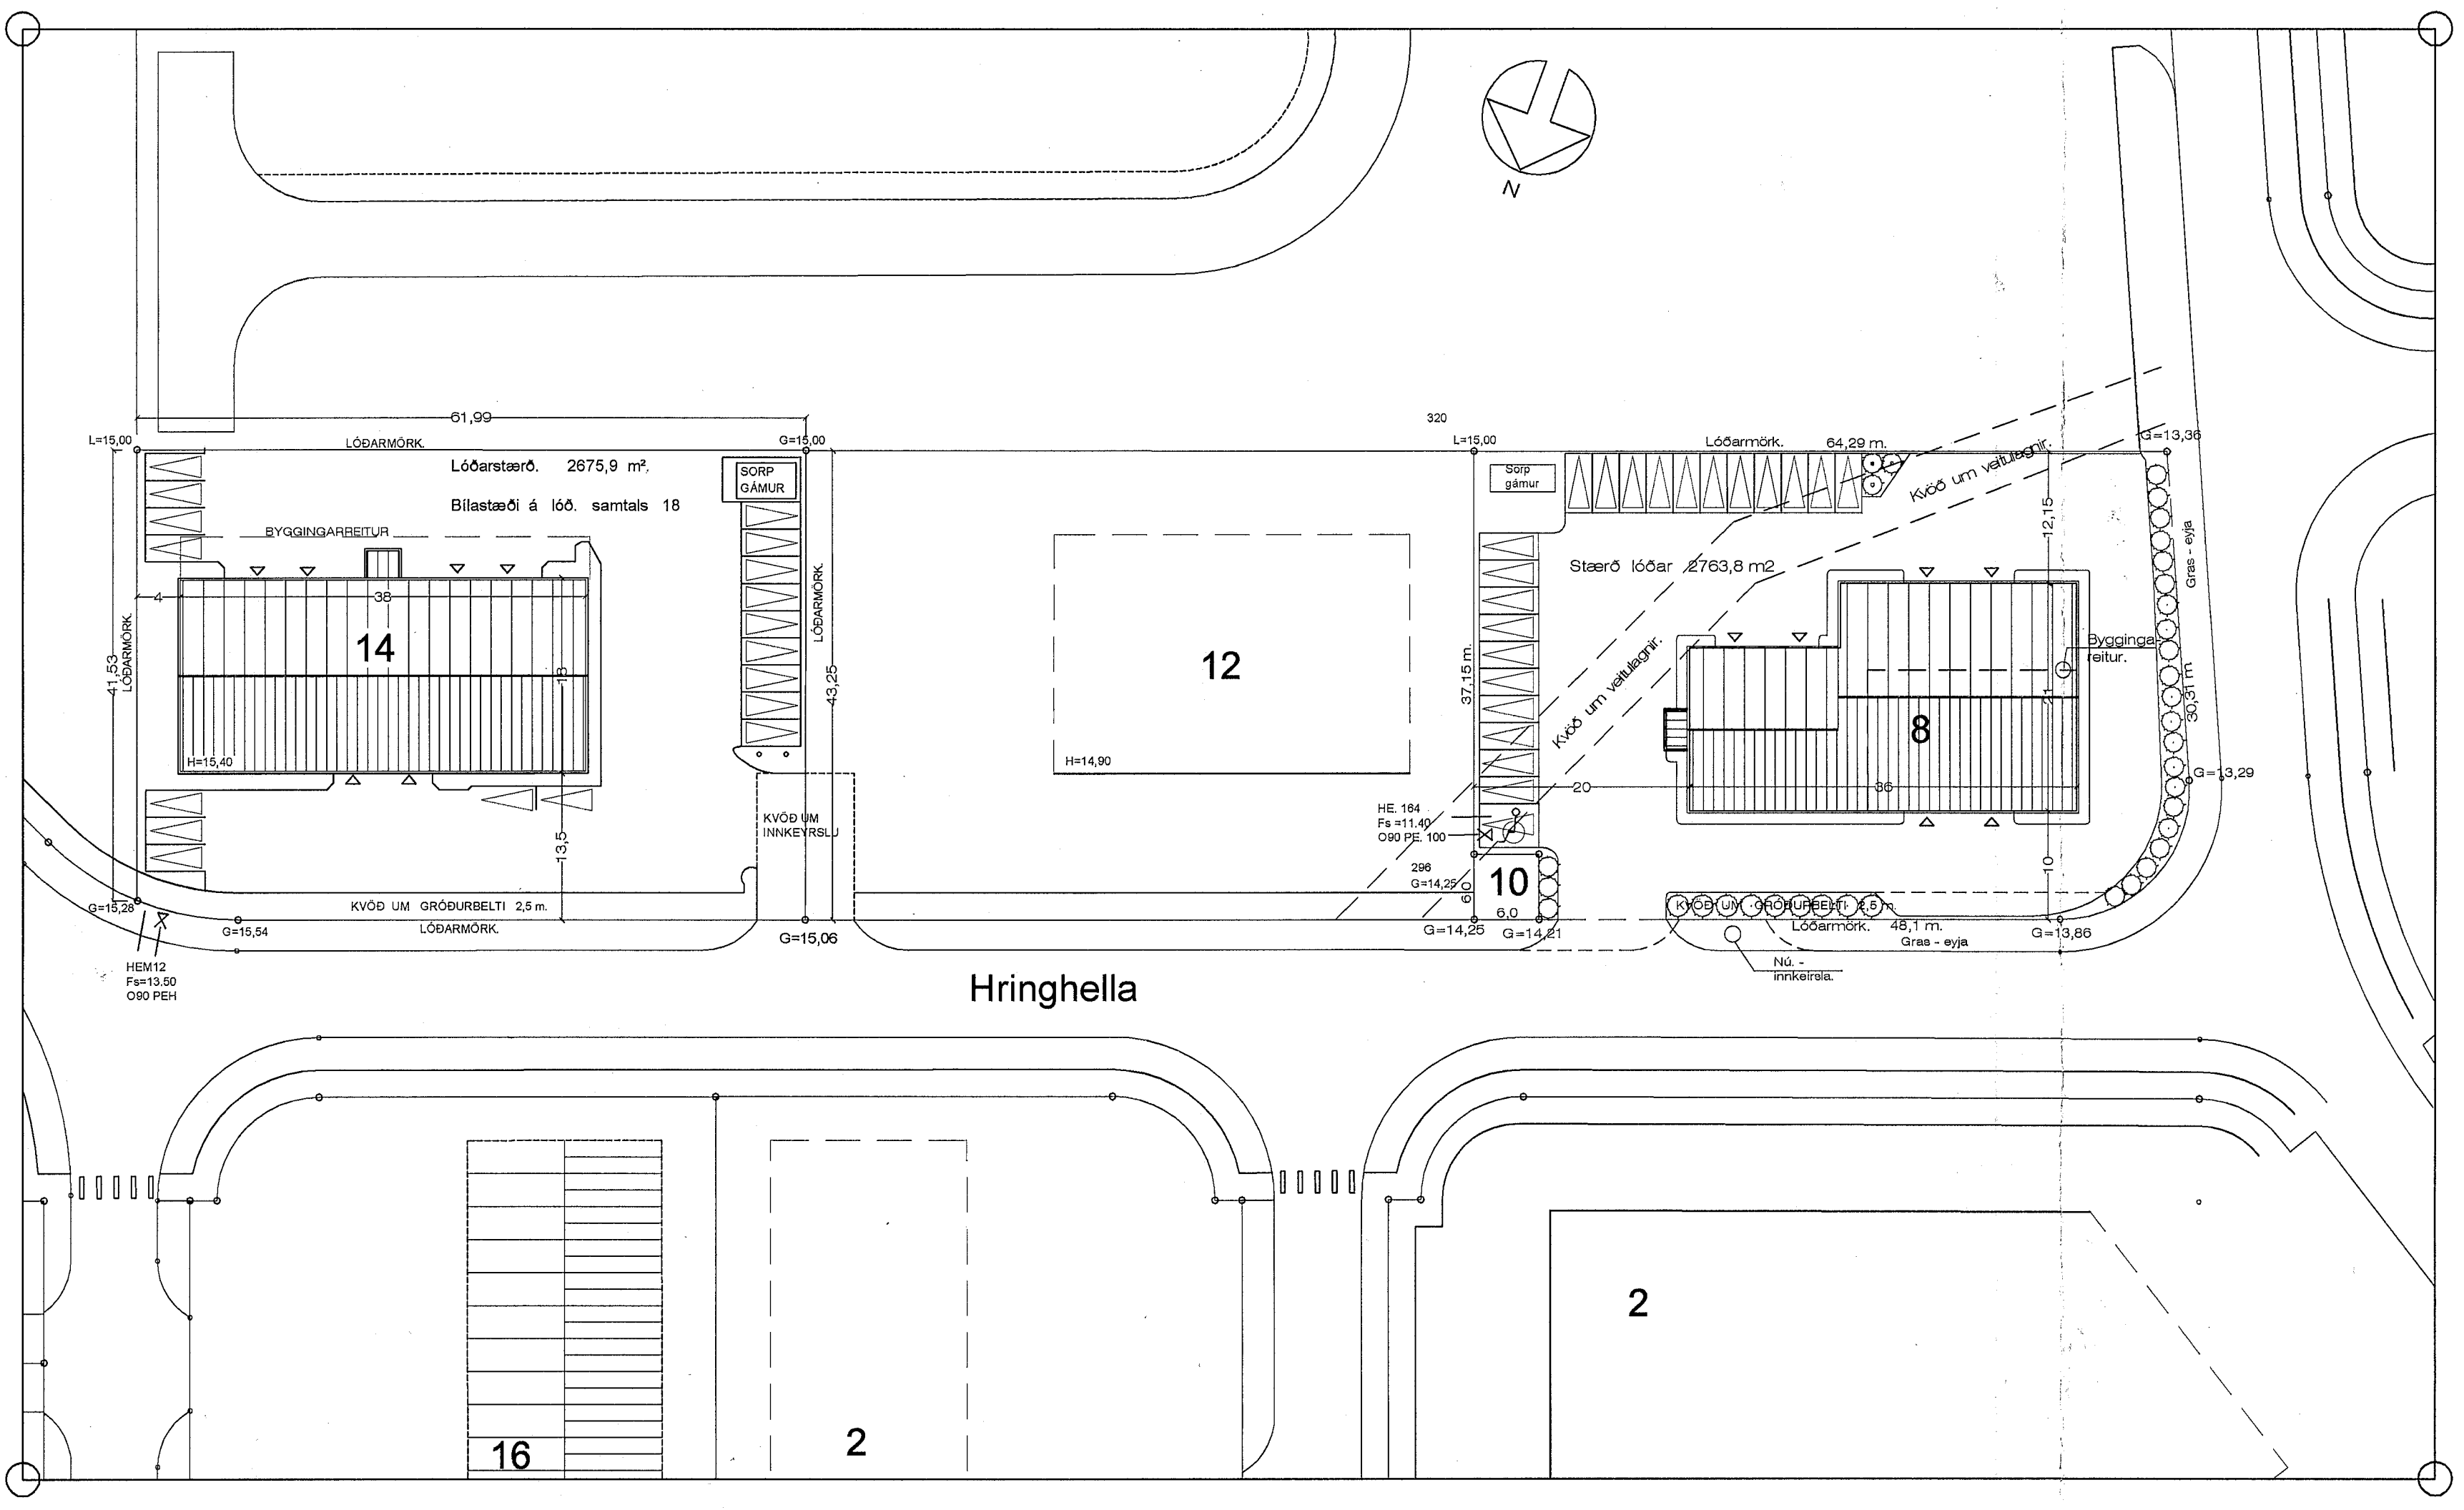

Afstöðumynd. 1:500 Nýtingartala lóðar 0,329

Bílastæða þörf hússins er 19 Bílastæði.
Bílastæði á lóð eru samtals 22 Bílastæði.

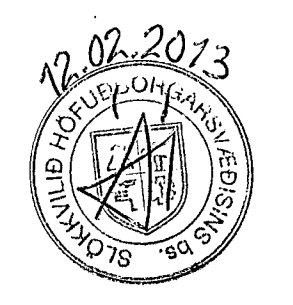

Breytt. 11. - 2. - 2013
Bætt inn á teikningar milliloftum i eftirfarandi rými. 01-01, 01-02 og 01-06
Reyndarteikningar.
Breytt skráningartöflu.

Breytt. 22. - 7. - 2011
Bætt inn á teikningar milliloftum i eftirfarandi rými. 01-04.
Reyndarteikningar.
Breytt skráningartöflu.

Hringhella 8 Hafnarfirði. Afstöðumynd.