
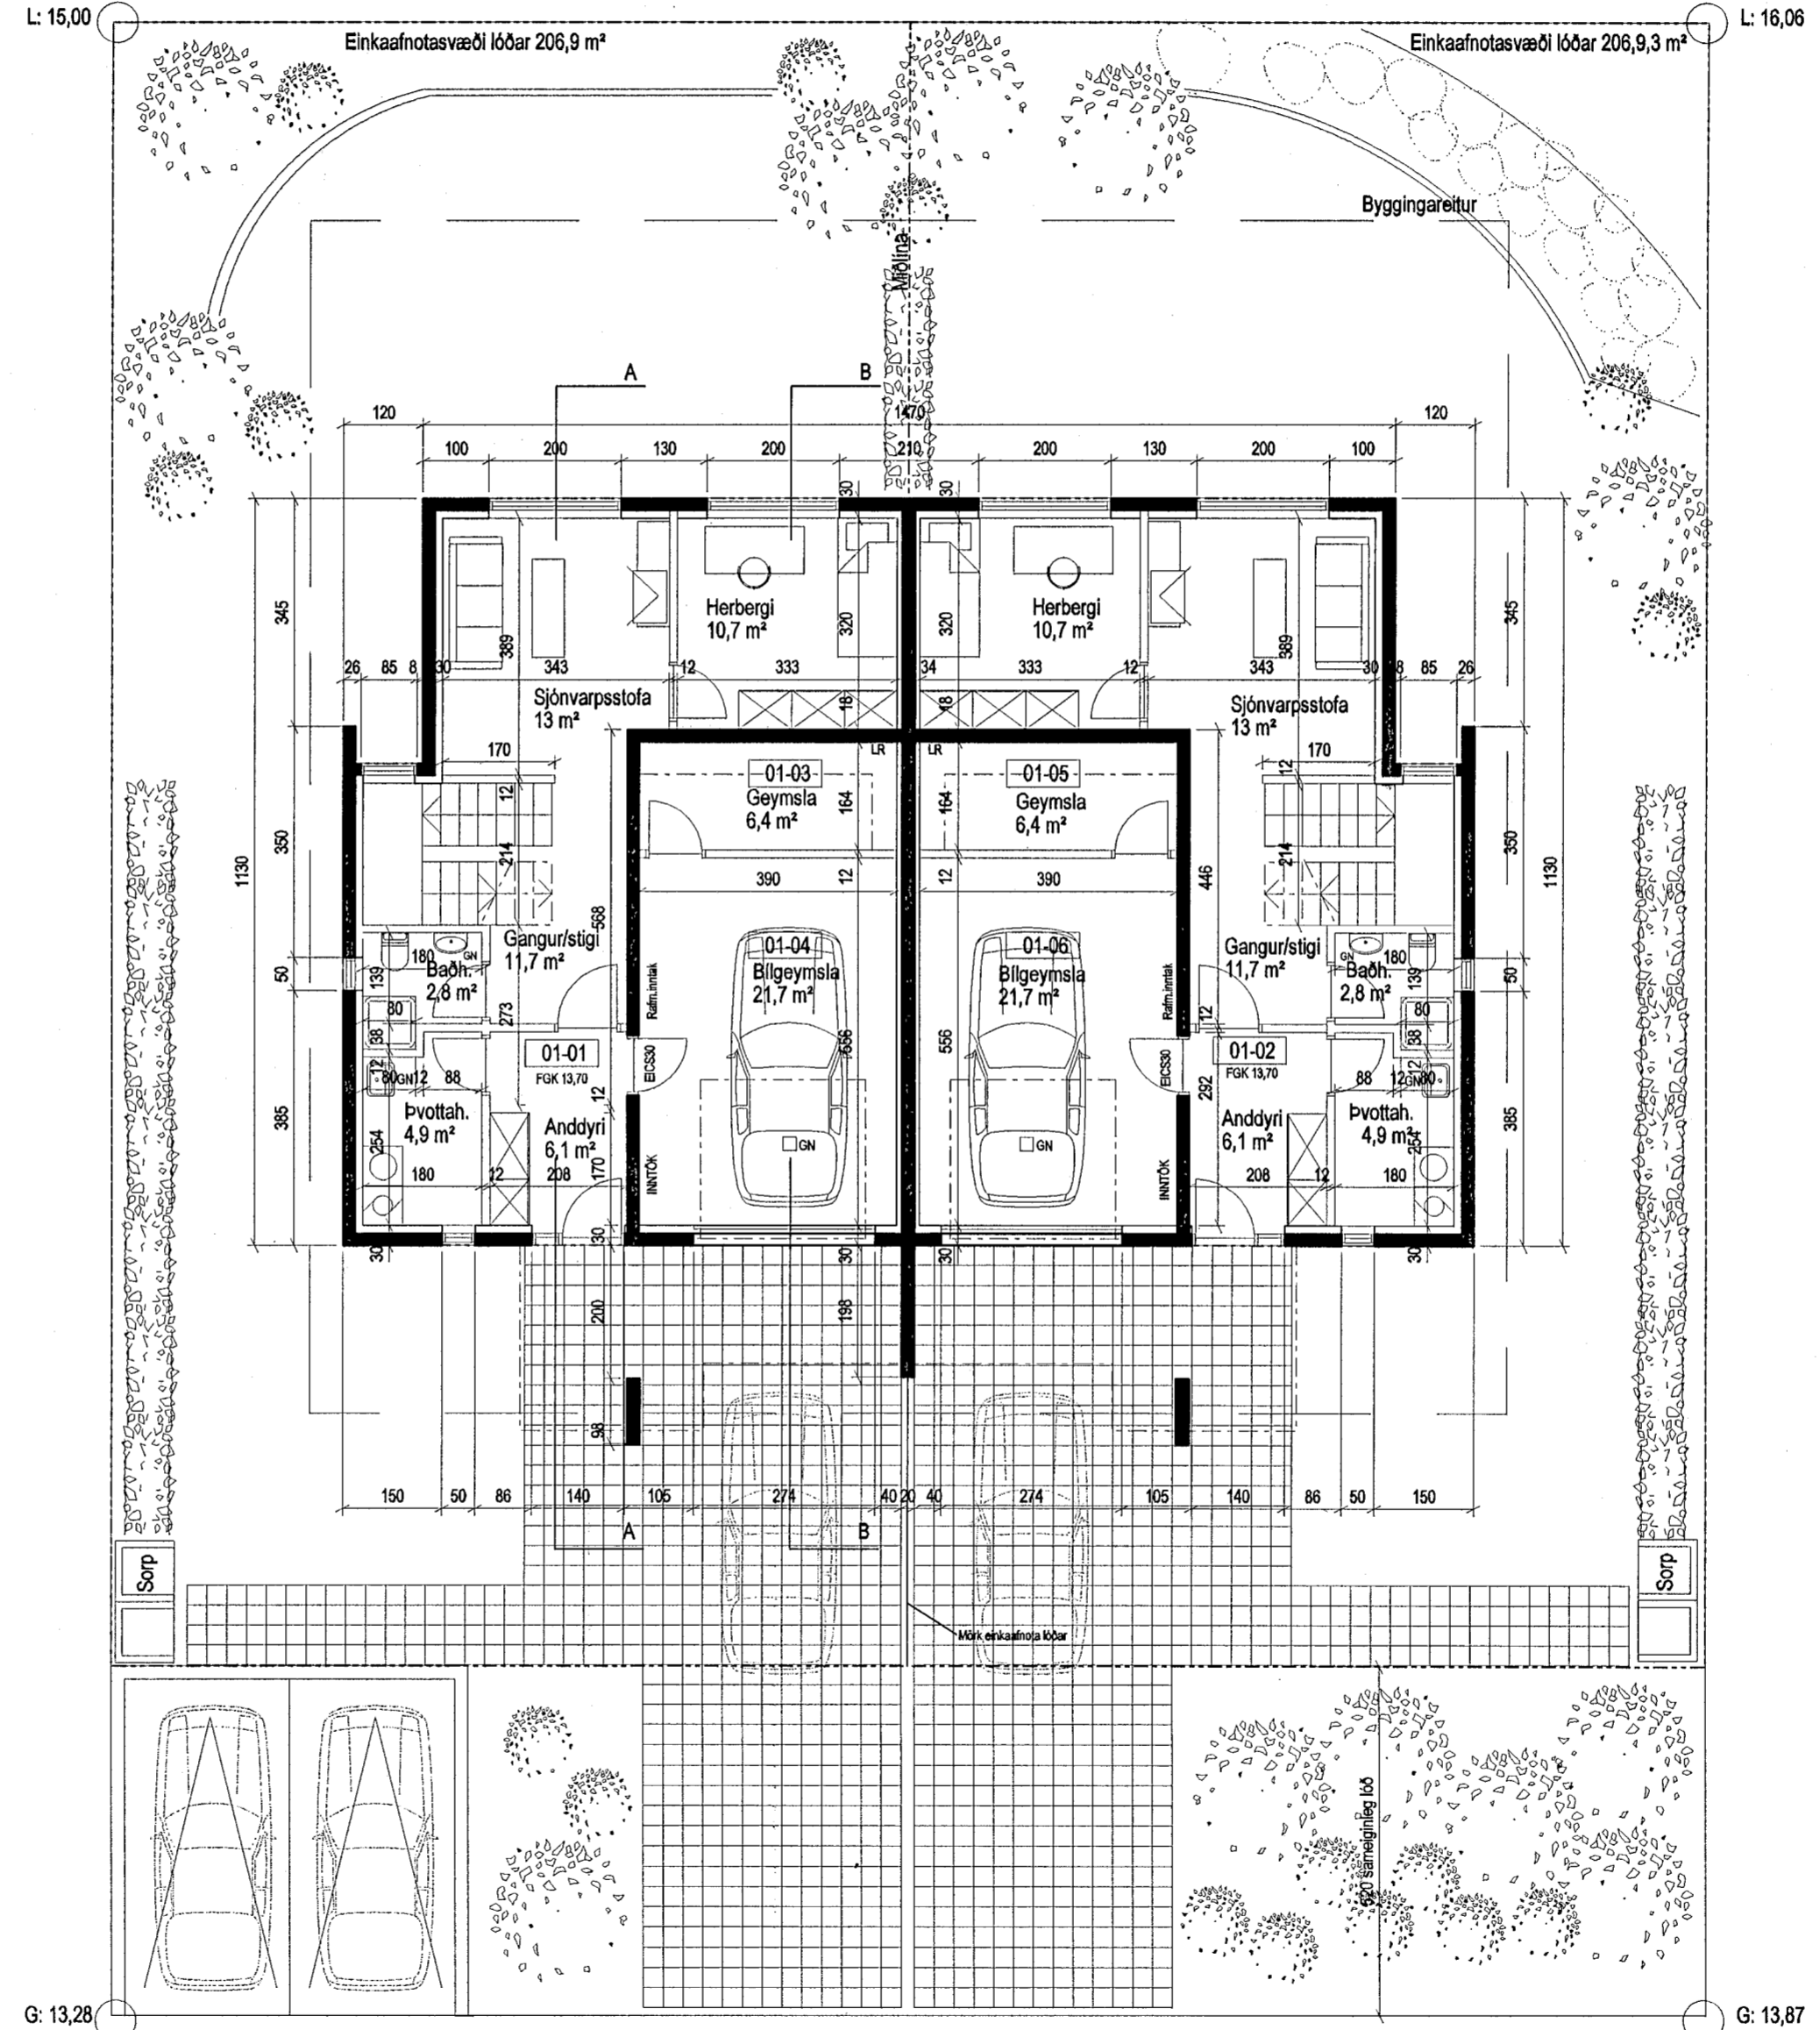


Byggingarfulltrúi samþykkir erindið.
 04 NOV. 2003
 Bent skal á að samþykkt þessi verður ekki virk fyrr en eftir þinglýsingu eignaskiptafrlýsingarinnar og skráningu hennar hjá Fasteignamatrí ríkisins.
 Byggingarfulltrúinn í Hafnarfirði
 F.h. Kristján Þórásson

KP

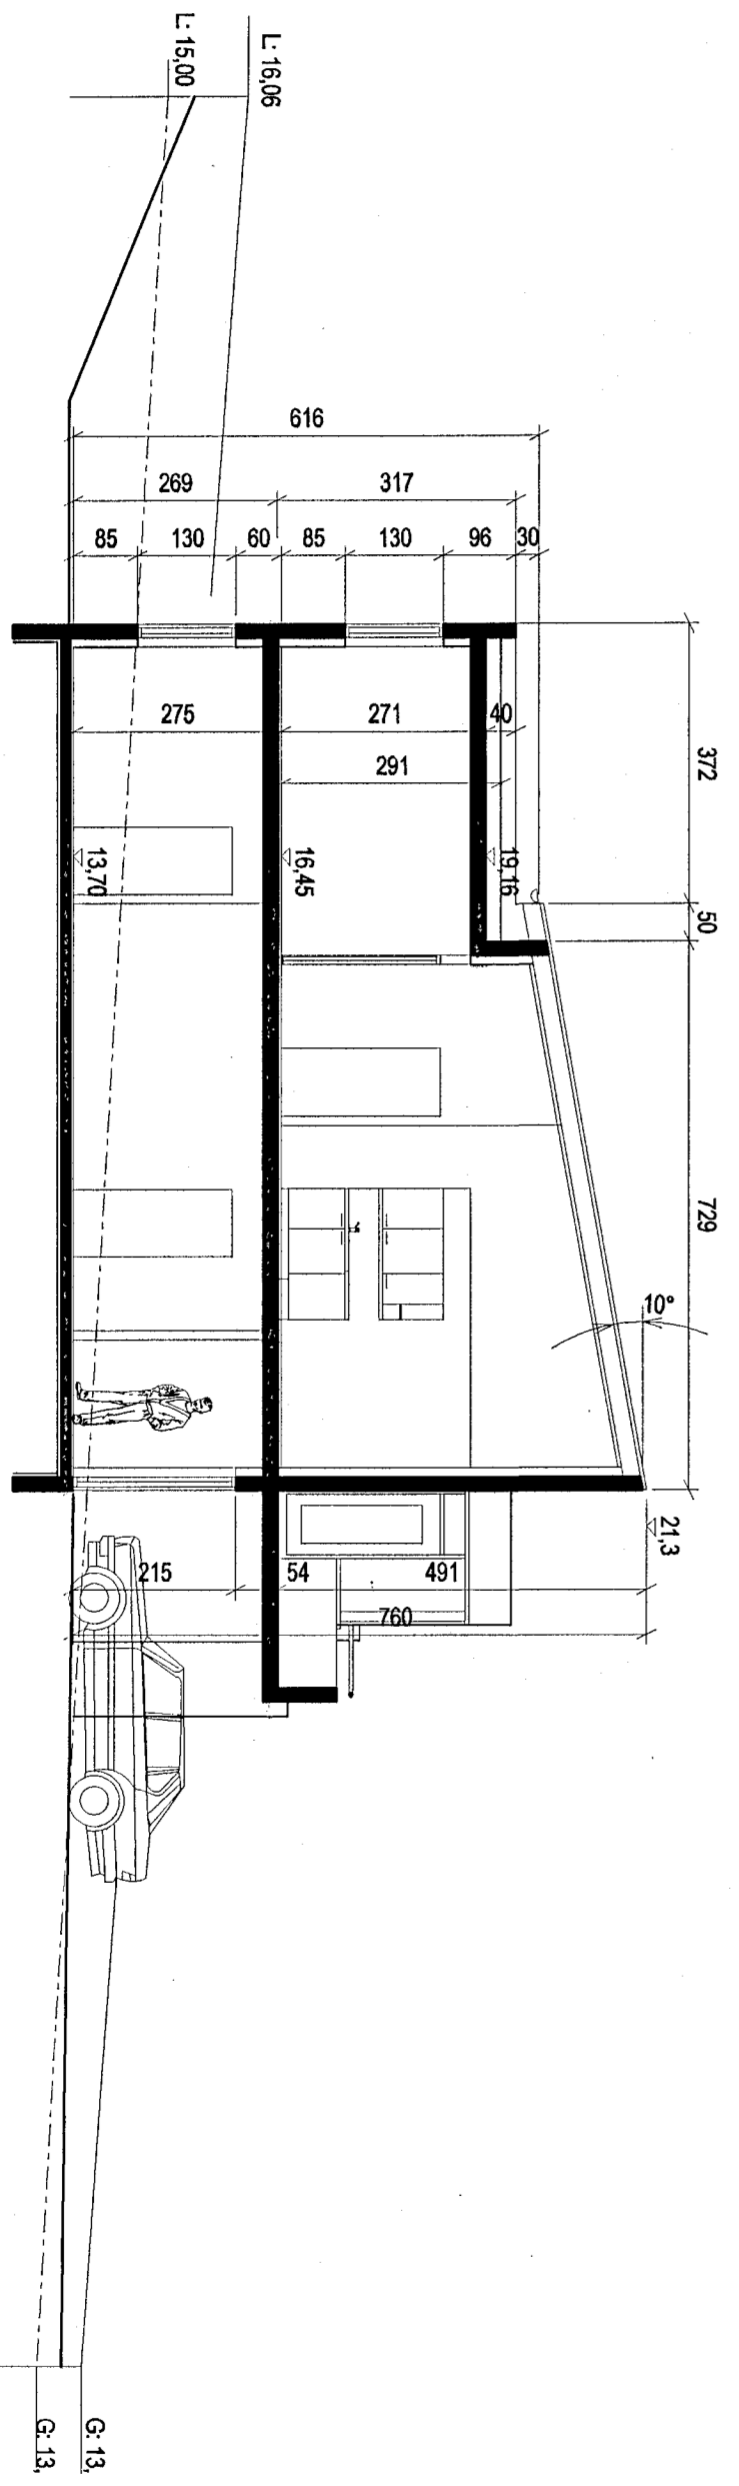

Grunnmynd 1: hæðar

A	HMH	HMH	24.10.2003
Innra skipulagi við forstofu breytt. Ræstivaskur fluttur			
ÚTGÁFA	TEIKNAD	SAMÞYKKT	DAGS
BREYTINGAR			

ASK
 Arkitektar Skógarhlíð
 Skógarhlíð 18
 101 Reykjavík
 Sími 551 1010
 Faa 562 0588
 www.arkitektar.is

Áritun eðalbönnuðar:
Helgi Már Halldórsson
 Helgi Már Halldórsson arkitekt FAJ, kt. 301258-7049

REYNIHVAMMUR 3

VERKEFNI	MKV. 1 A2
HEITI TEIKNINGAR	1:100
ADALTEIKNING	TEIKNAD
GRUNNMYND 1. HÆÐAR	ask
OG SNEIÐING A-A	DAGS.
	25.08.2003
VERK NR.	ÚTGÁFA
0244	A
NÚMÉR TEIKNINGAR	
10-02	

Sneiðing A-A