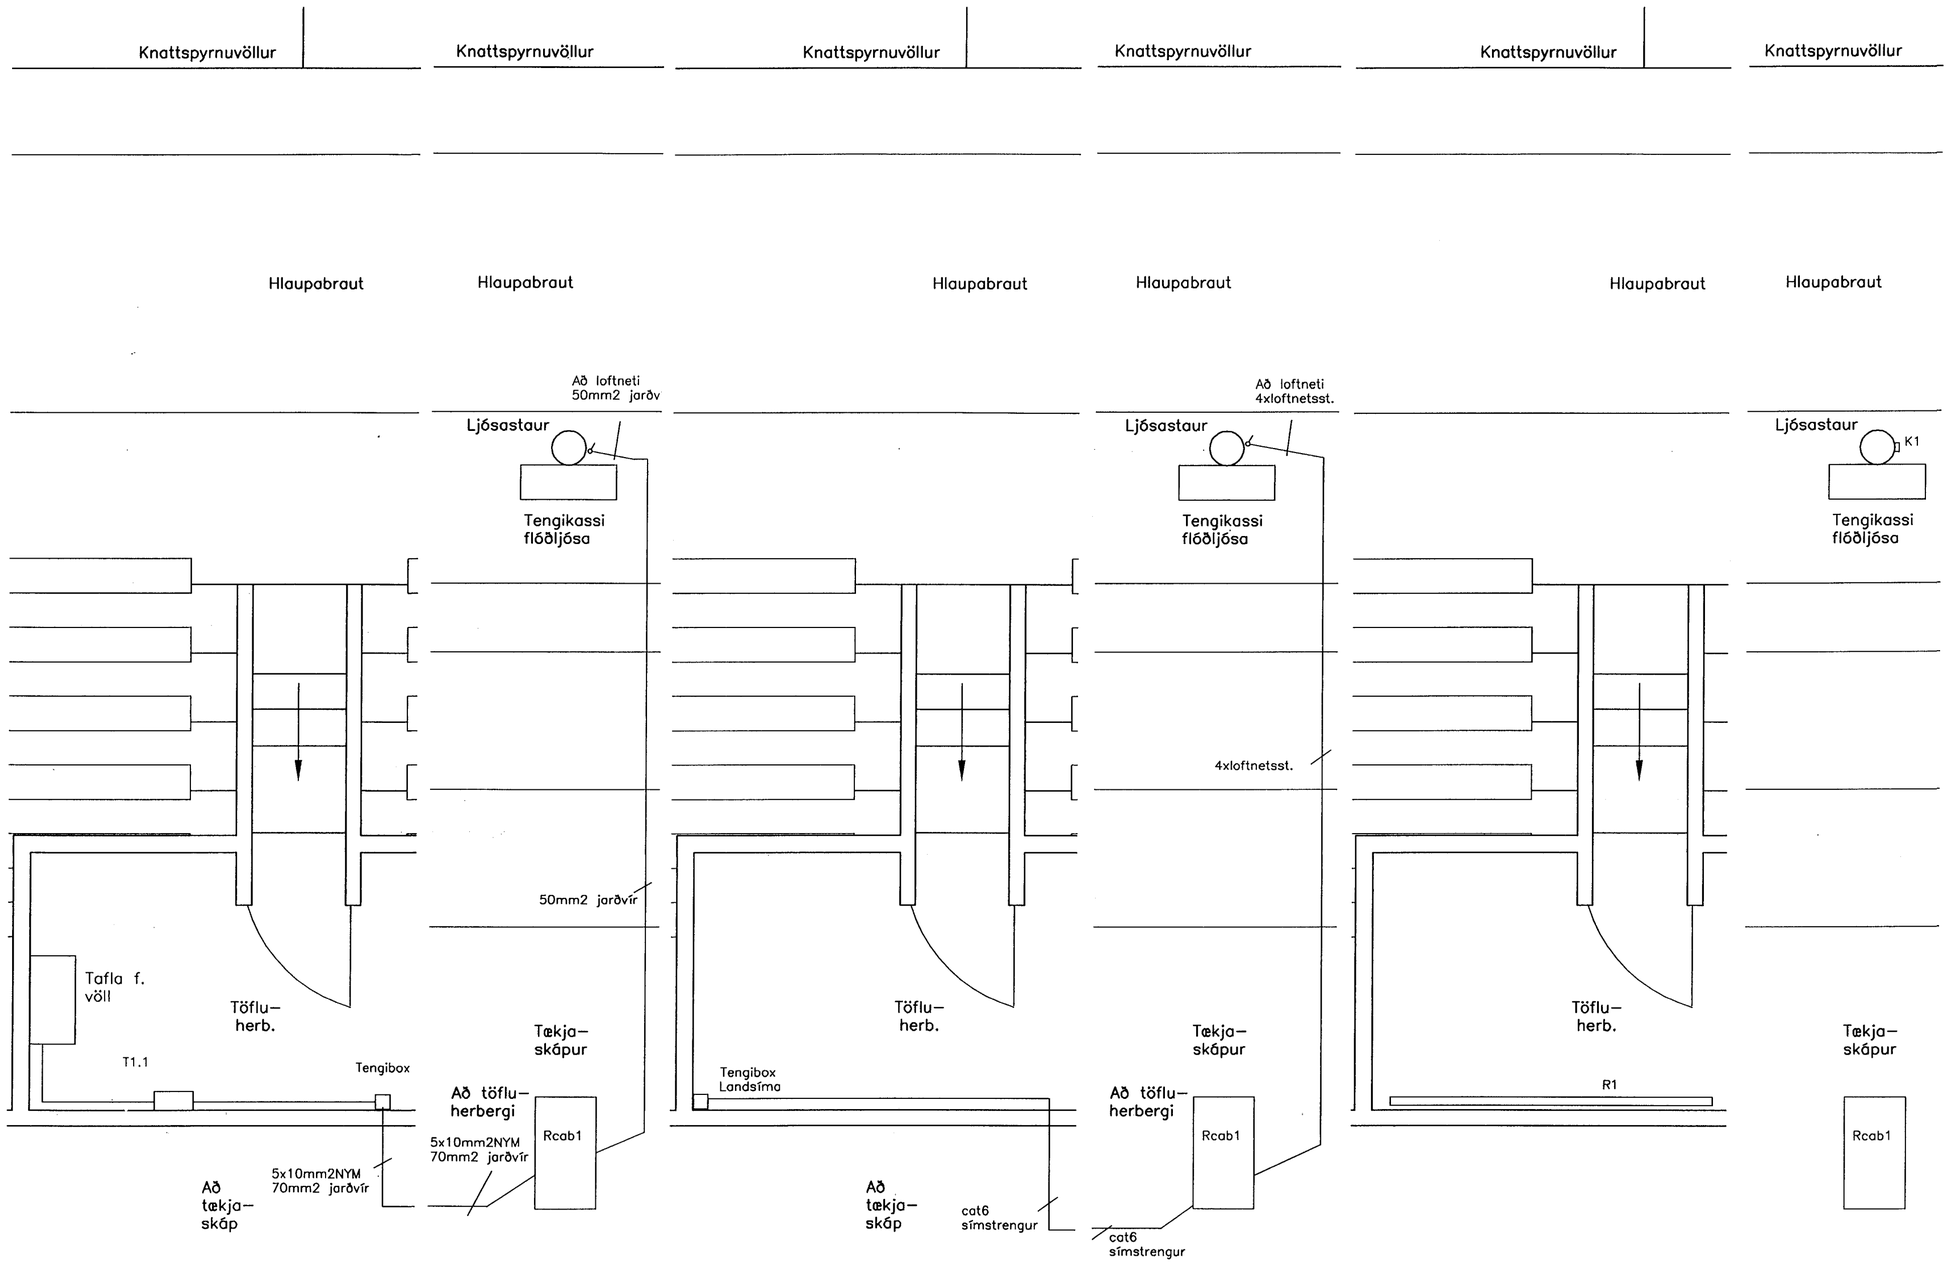

Raflögn mkv.1:50

Smáspenna mkv.1:50

Rennur mkv.1:50

Reyndarteikning	23.12.01
BREYTING:	DAGS:
SAMÞYKKT	KT. 230739-2449

Frumstærð blaðs A2 – Smækkað í A4í mkv. 1:2

ALMENNA VERKFRÆÐISTOFAN HF FRV

FELLSMÚLA 26
108 REYKJAVÍK

SÍMI 580 8100
FAX 580 8101
av@almenna.is
www.almenna.is

Íslandssími GSM hf.

S37–Ásvellir

Raflagnir, smáspenna og rennur
Grunnmyndir

Hannað D.L.D	Athugað Á.Þ.	M. 1:50	
Samþ. P.S.		Kt. 470671-0179	
Dags. 21.03.01	Nr. 1278	P	312 A