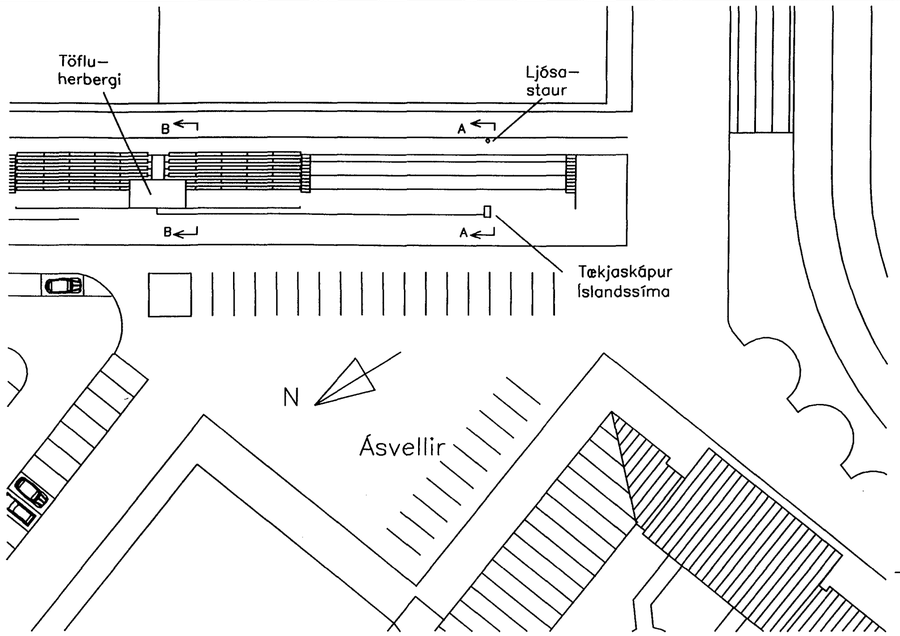

Afstöðumynd mkv. 1:500

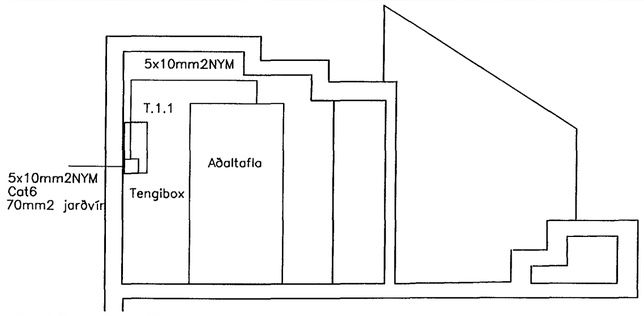

Snið B–B

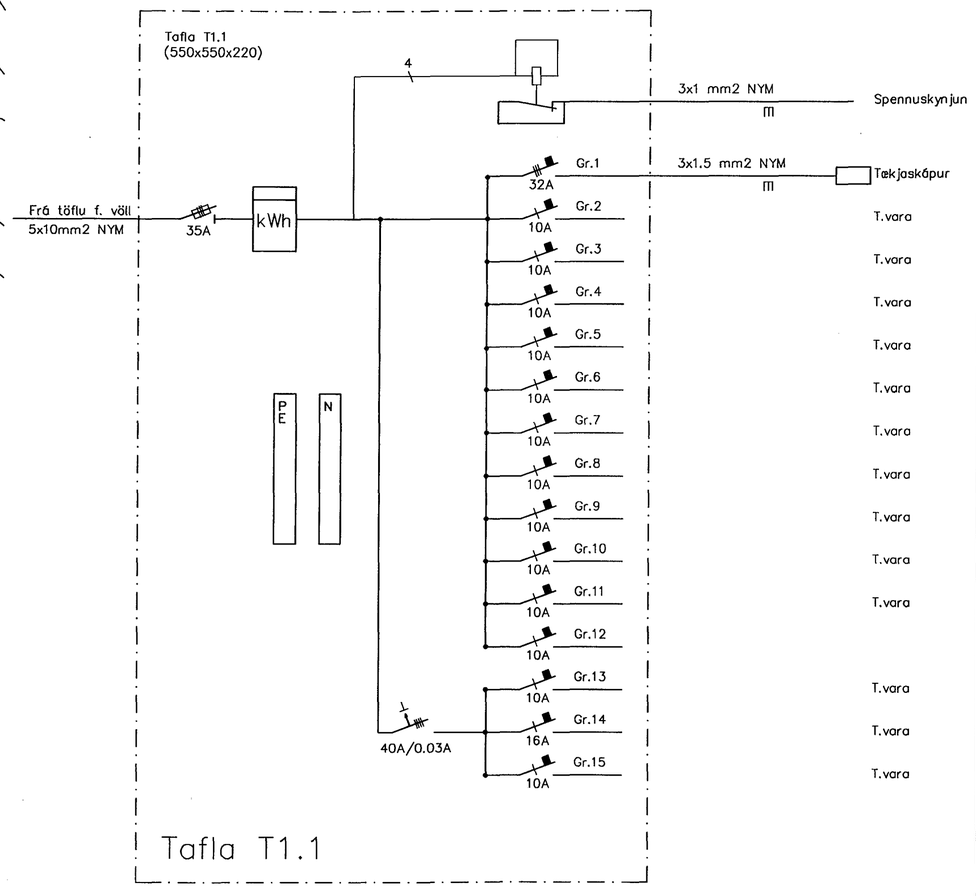

Tafla T1.1

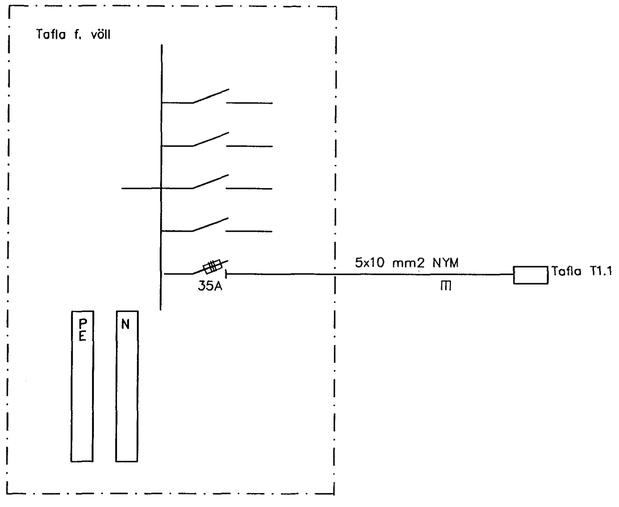

Tafla f. völl

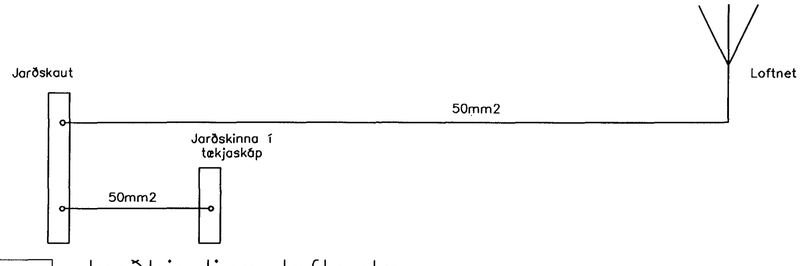

Jarðbinding loftnets

Snið A–A/útlit mkv.1:50

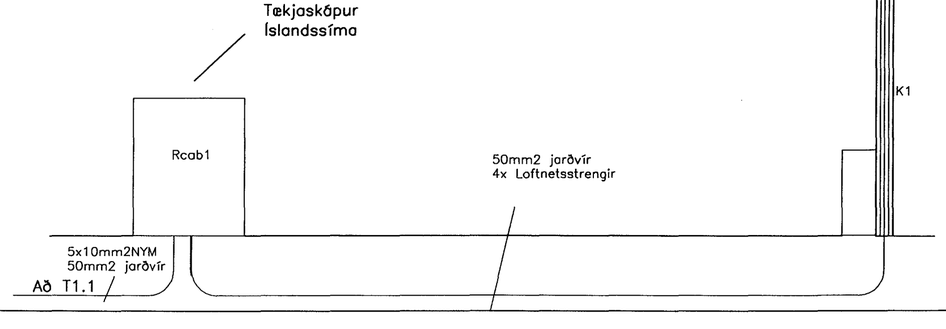

Loftnet
Íslandssíma

Skýringar (Nema annars sé getið)
Lagnir skulu vera utanáliggjandi
í kapalstigum eða í jörð

K1: Strengstigi 100mm.

Reyndarteikning	22.03.01
BREYTING:	DAGS:
SAMÞYKKT	KT: 210139-2449

Frumstærð blaðs A2 – Smækkað í A4í mkv. 1:2

ALMENNA VERKFRÆÐISTOFAN HF FRV

FELLSMÚLA 26
108 REYKJAVÍK

SÍMI 580 8100
FAX 580 8101
av@almenna.is
www.almenna.is

Íslandssími GSM hf.

S37–Ásvellir

Afstaða, útlit, snið, töflur og jarðt.
Afst.–, snið–, útlits– og einlínumyndir

Hannað D.L.D	Athugað Á.Þ.	M. 1:50/200/500	
Samþ. P.S.		Kt. 470671–0179	
Dags. 19.03.01	Nr. 1278	P	311 A