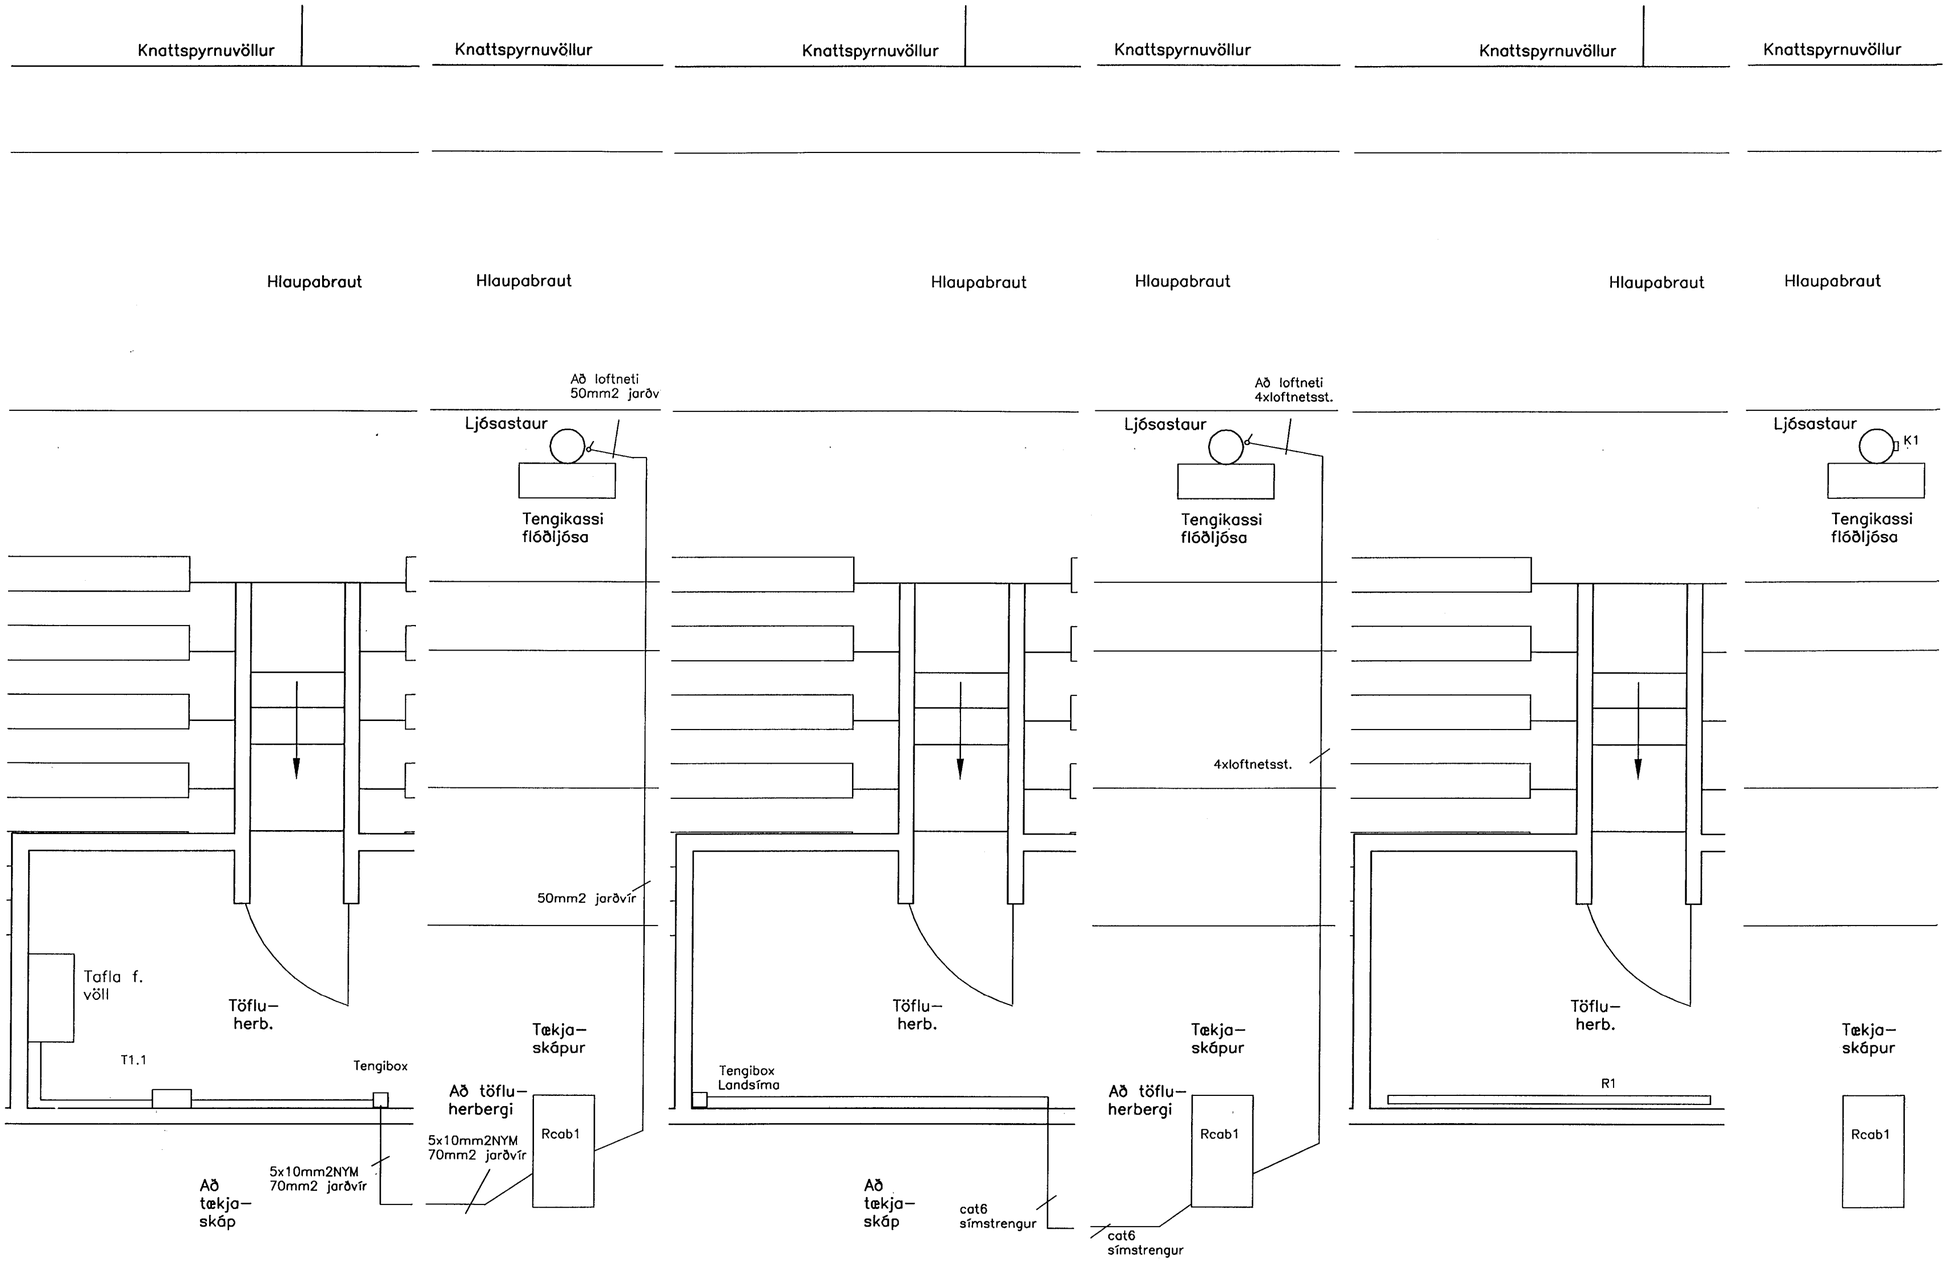

Raflögn mkv.1:50

Smáspenna mkv.1:50

Rennur mkv.1:50

Reyndarteikning	23.12.01
BREYTING:	DAGS:
SAMÞYKKT	KT 230749-2449

Frumstærð blaðs A2 – Smækkað í A4í mkv. 1:2

ALMENNA VERKFRÆÐISTOFAN HF ehf

FELLSMÚLA 26
108 REYKJAVÍK

SÍMI 580 8100
FAX 580 8101
av@almenna.is
www.almenna.is

Íslandssími GSM hf.

S37–Ásvellir

Raflagnir, smáspenna og rennur
Grunnmyndir

Hannað	D.L.D	Athugað	Á.Þ.	M. 1:50
Samþ.	P.S.		Kt. 470671-0179
Dags.	21.03.01	Nr.	1278	P	312	A