



TAFLA T1

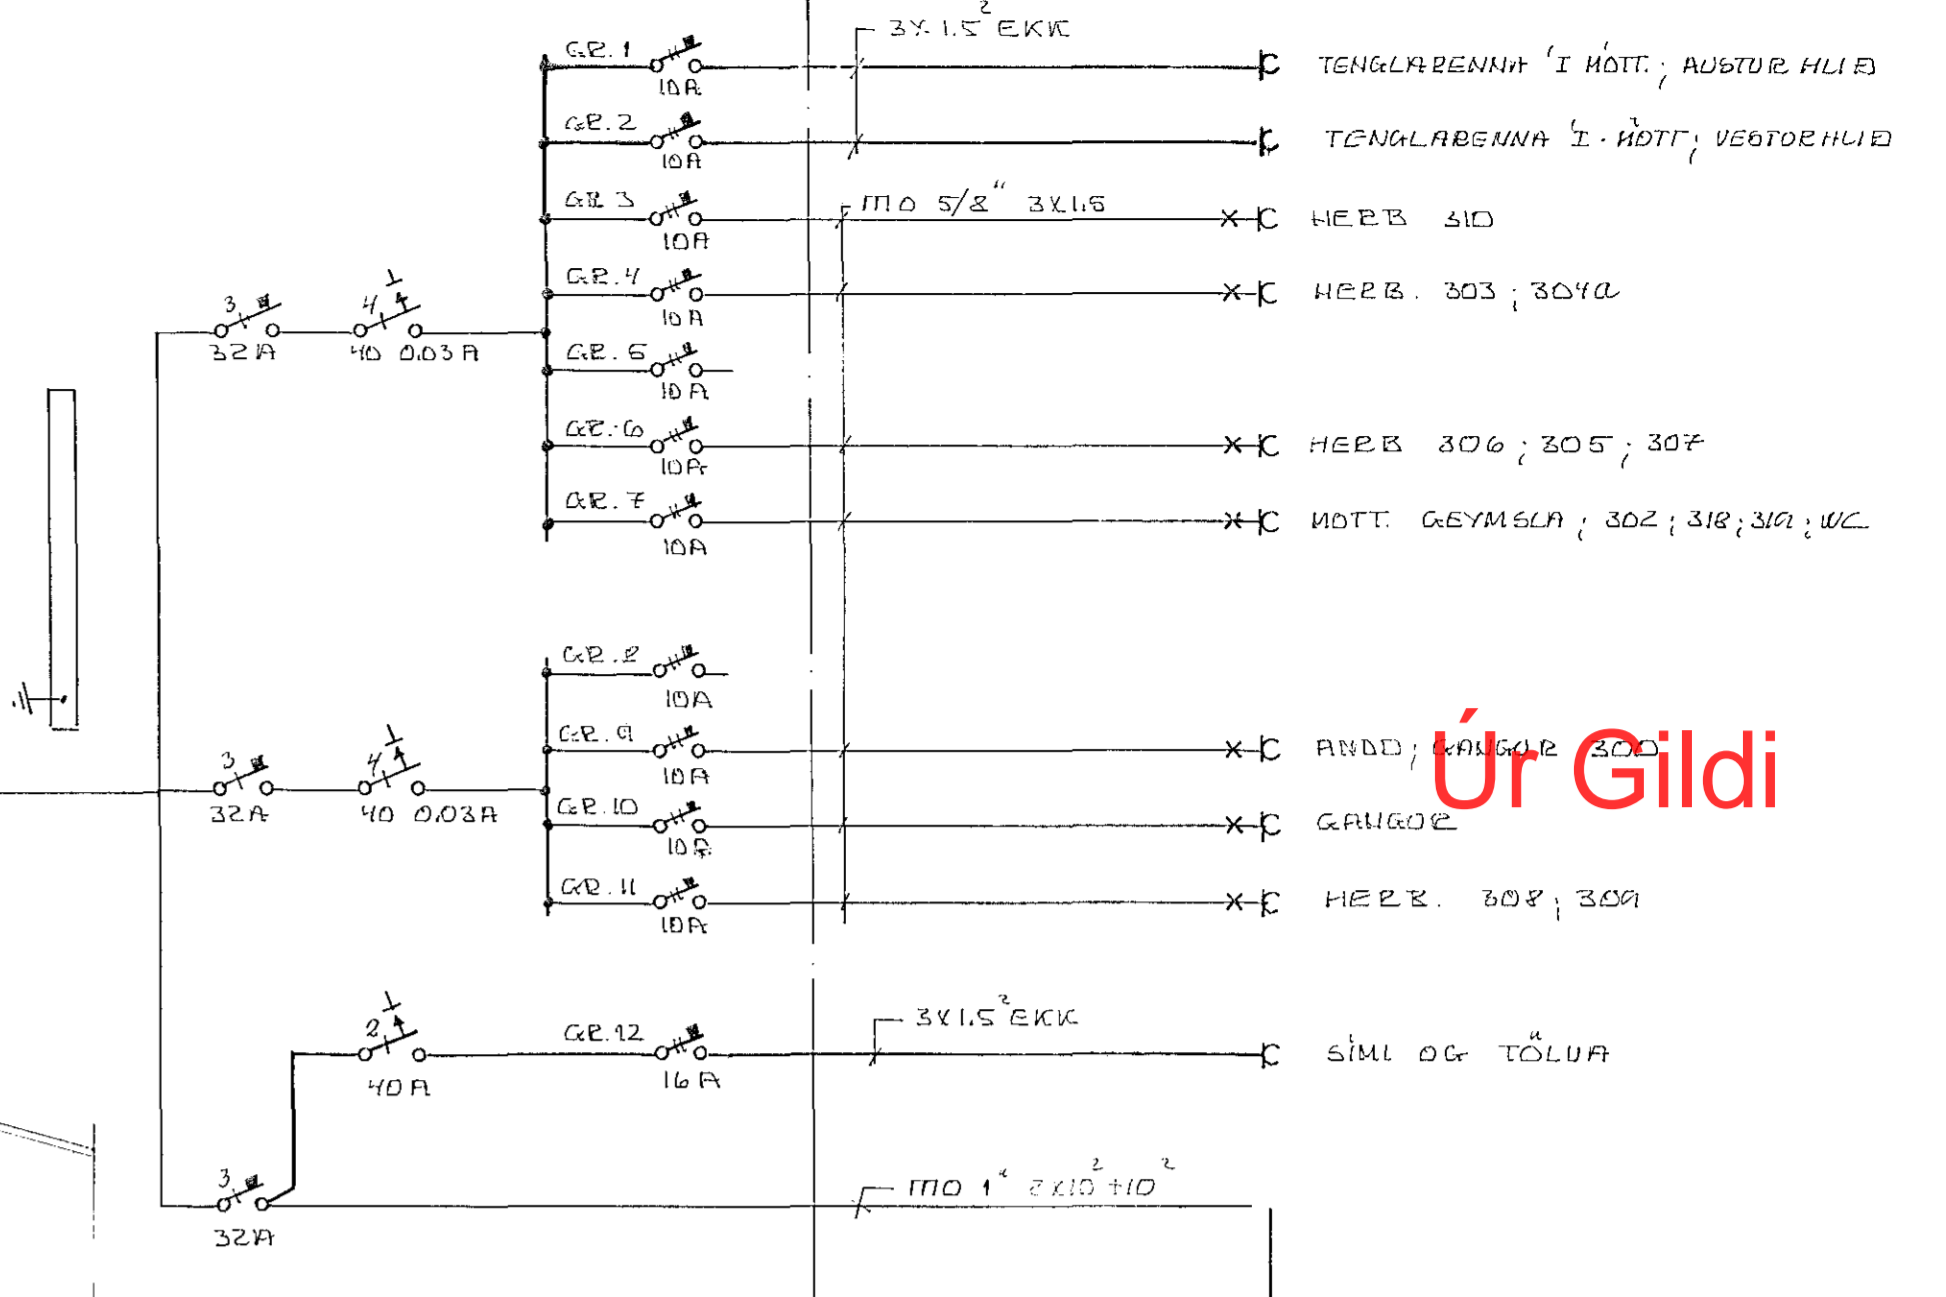

Úr Gildi


TAFLA T2

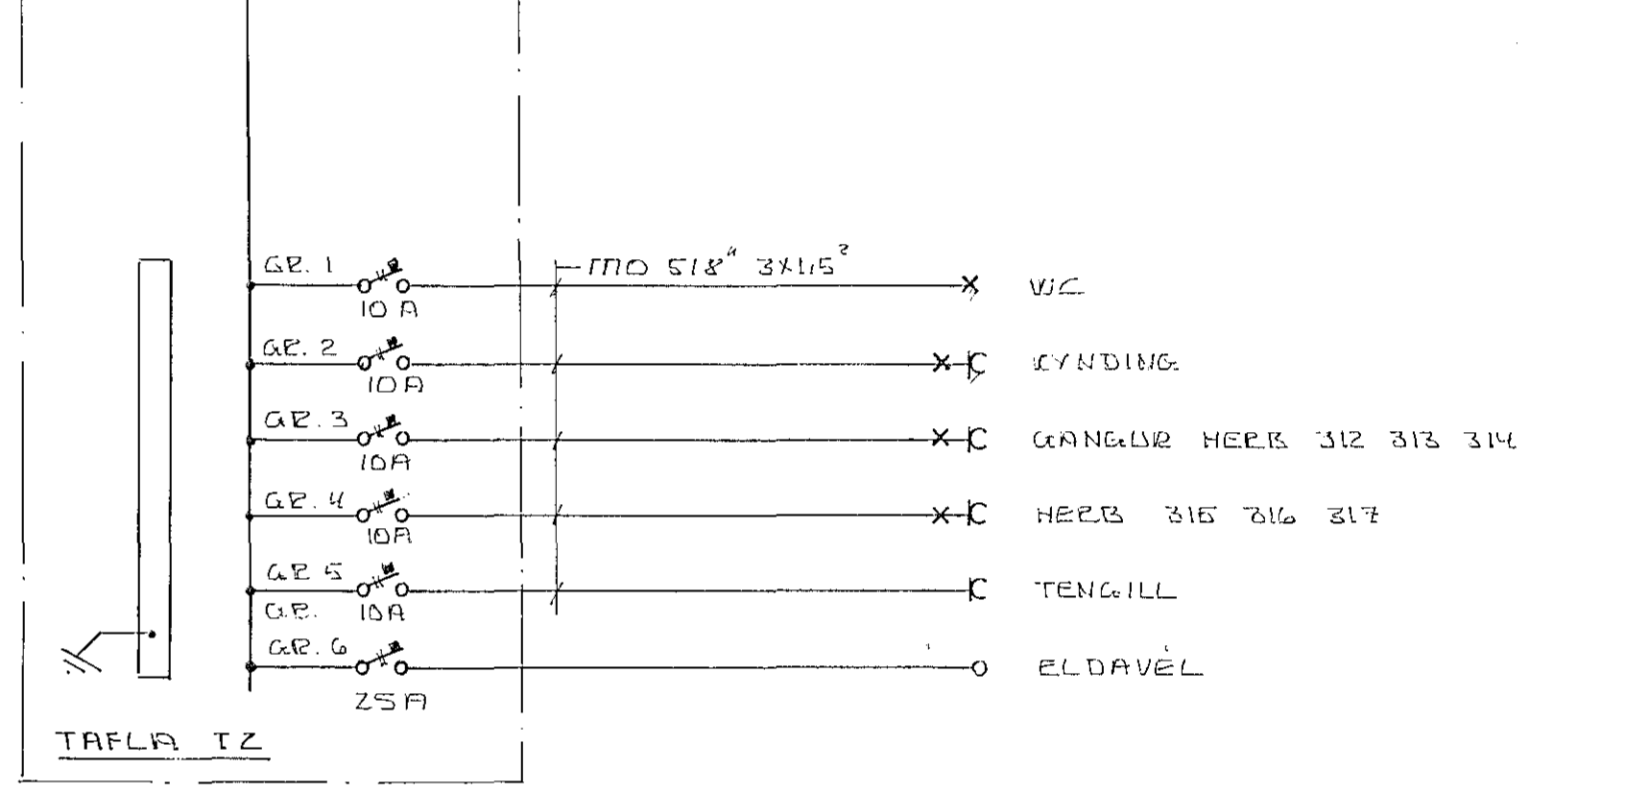

SKAFUR 200X1800 600  
FYRIR KROSTENGLIBUNAR  
FYRIR SIMA OG TÖLVA

47 STK UTP 4X2X0.5

SÍM OG TÖLVA-TEGLAE  
I EÐMU DÖS  
2-FINNA 2345

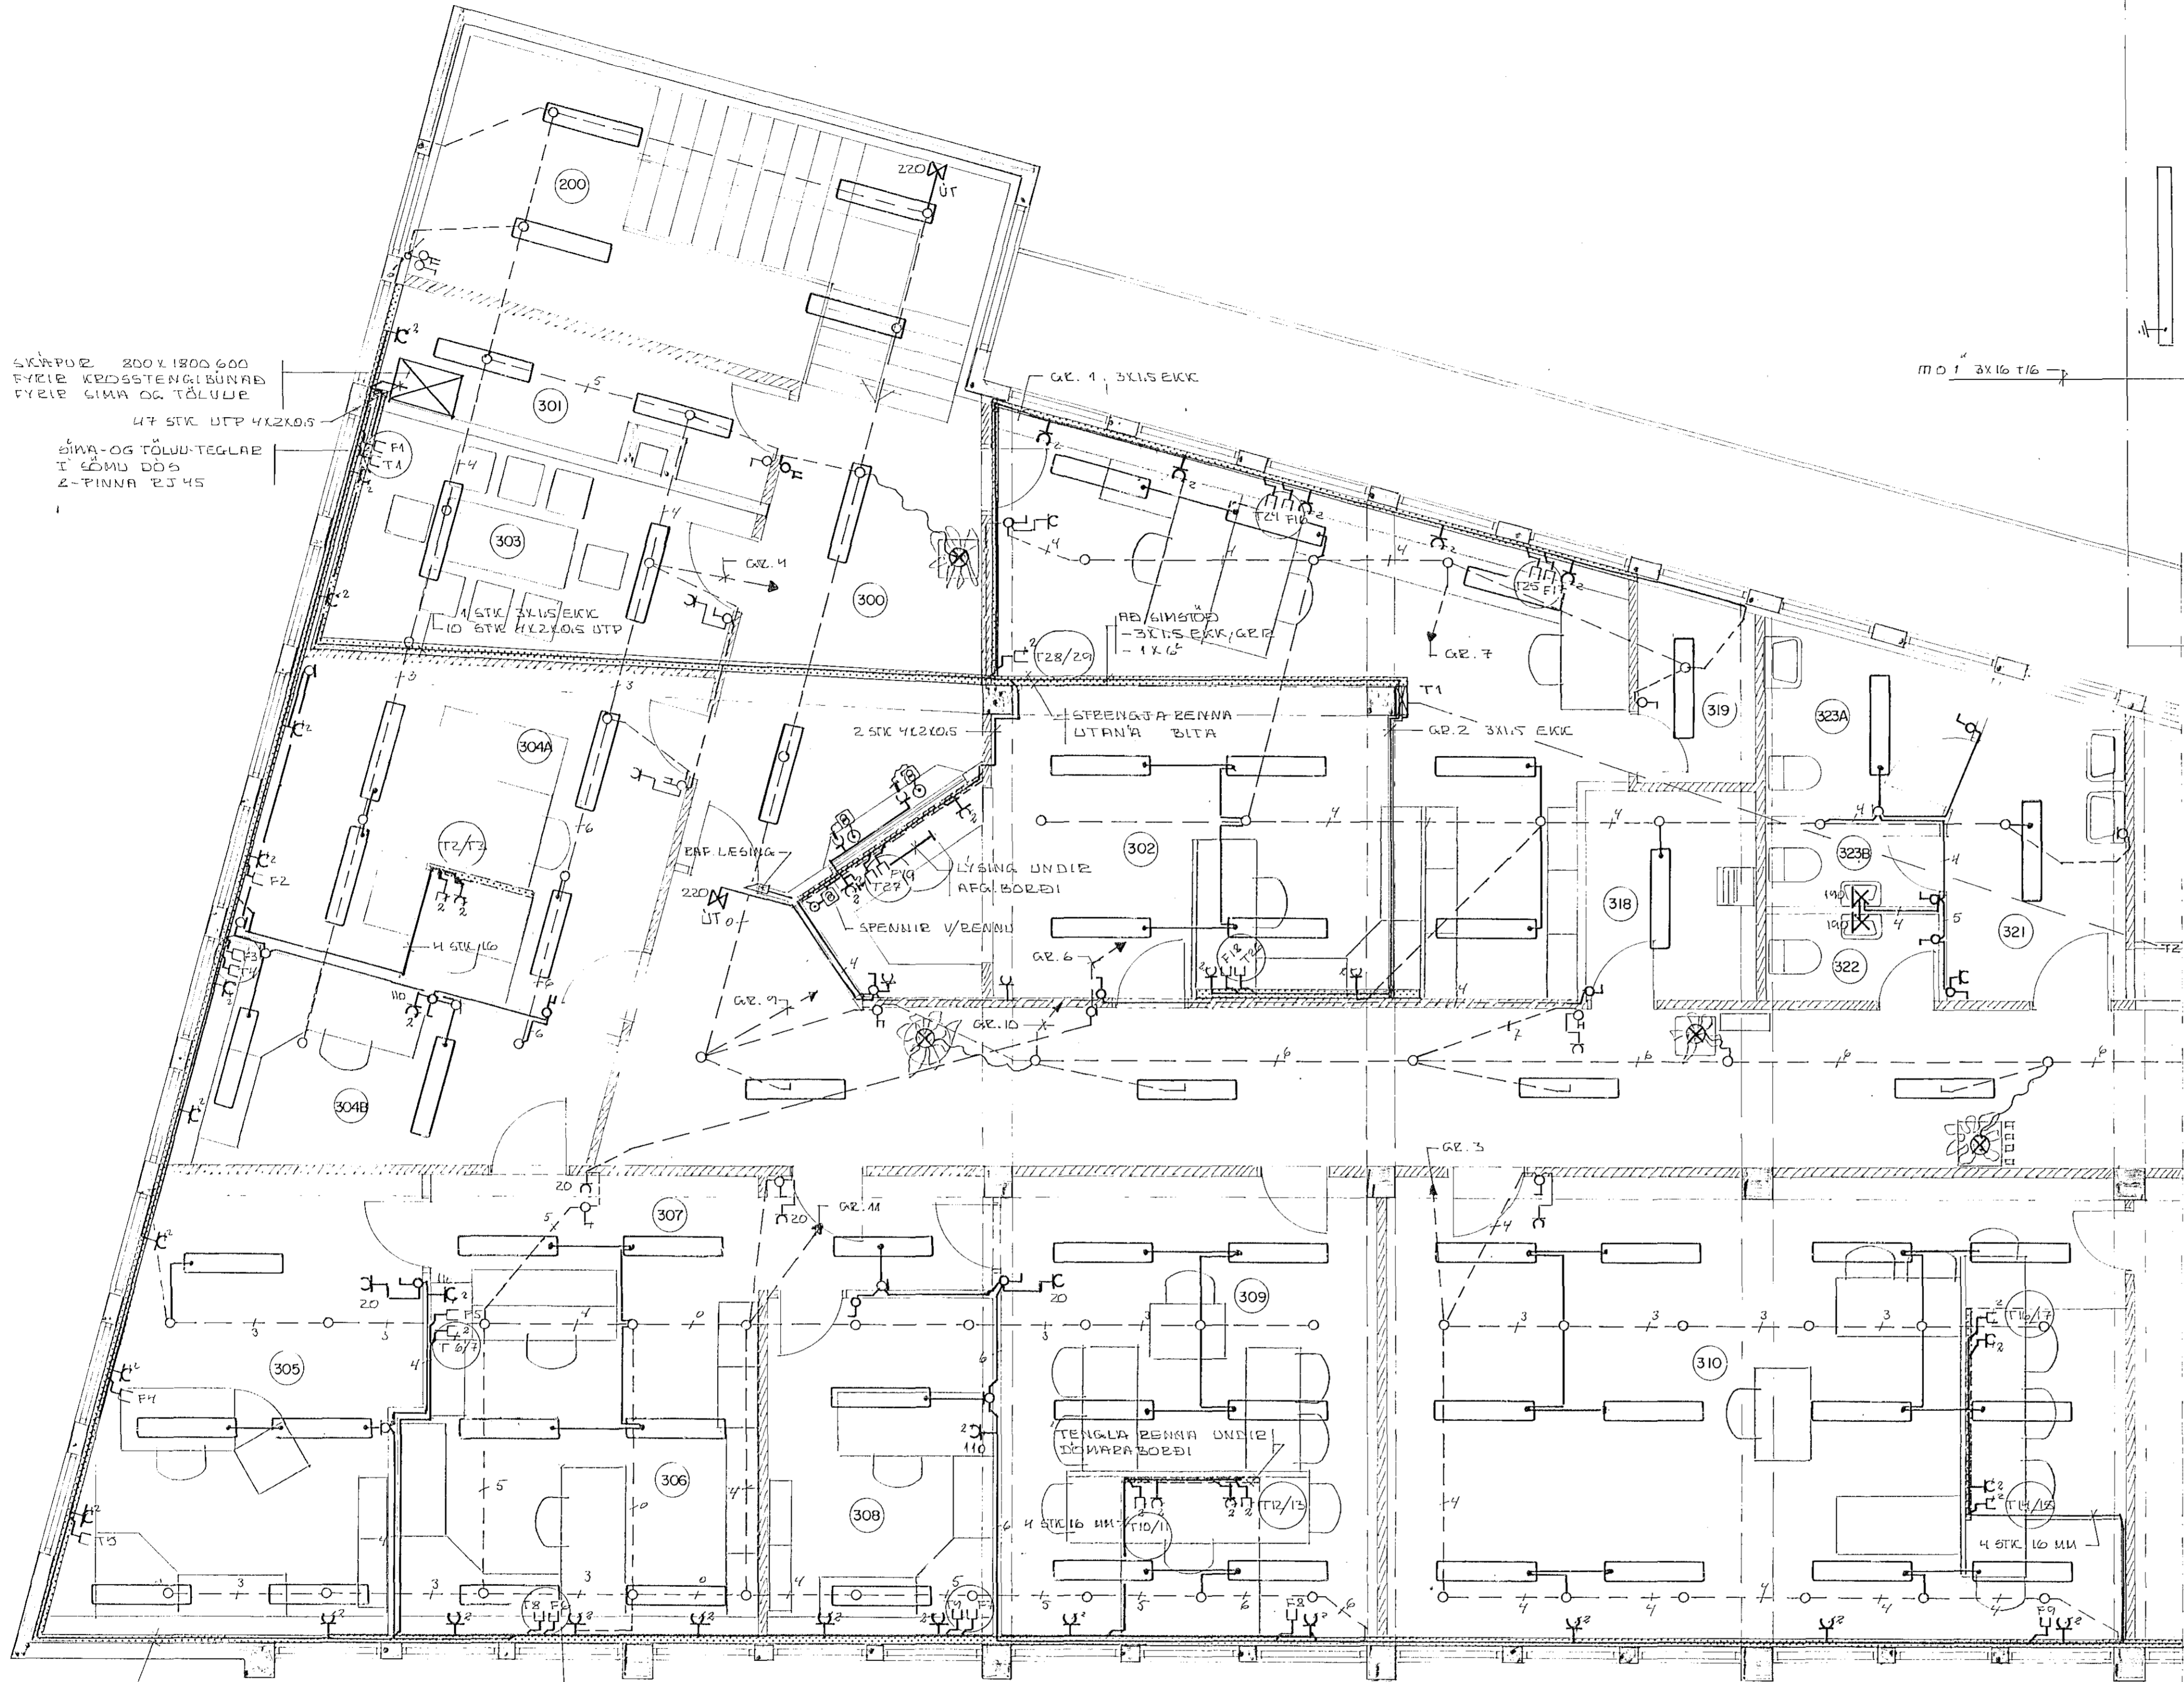

TENGLA STOKUR UNDIR  
GLUGGAKISTU

SÍMATENGILL NR 16 OG TÖLVUTENGILL NR 2  
I SÖMUDÖG. LÖGN AF HUÐUM TENGILL  
FYRIR SIMA EE: UTP 4X2X0.5; 100 2  
20 MÖT SEK; FLOTNINGSGETA  
LEVEL 4

TENGLAENIR ERU Í SÚO KÖLUDU  
STÖÐNU NETI, ÚT ÞEÁ KROSTENGLASKAF  
I GEYMSLU

Samþykkt 11-9 1992  
VEGNA FULLNÁÐARFRÁGANGS  
Sig. St. Eðlun  
fr. Breytingarfrágangi

TEKNIING NR 3057  
3057

c	16.7'02	BREYTINGAR TAVFRÉÐAR	<b>HÉRAÐSDÓMUR REYKJANESS</b>	
b	4.5'82	LAMPAR TAVFRÉÐAR	BREKKUGATA 2 HÚS "DVERGS"	
a	2.4'00	SÍM OG TÖLVA-LAGNAÐ	GRUNNMÝND 3.HEDAR	
BR	DACS	BREYTING	RAFLAGNIR	
TEKNIÞJÓNUSTAN SF			HANNAÐ SHO	KVARNI 1:50
FRAMH. BIRKJÓNA, MÓÐUR TAVFRÉÐAR			TEKNAÐ SHO	DACS up' 92
Sig. St. Eðlun			VEIÐFAR	NR