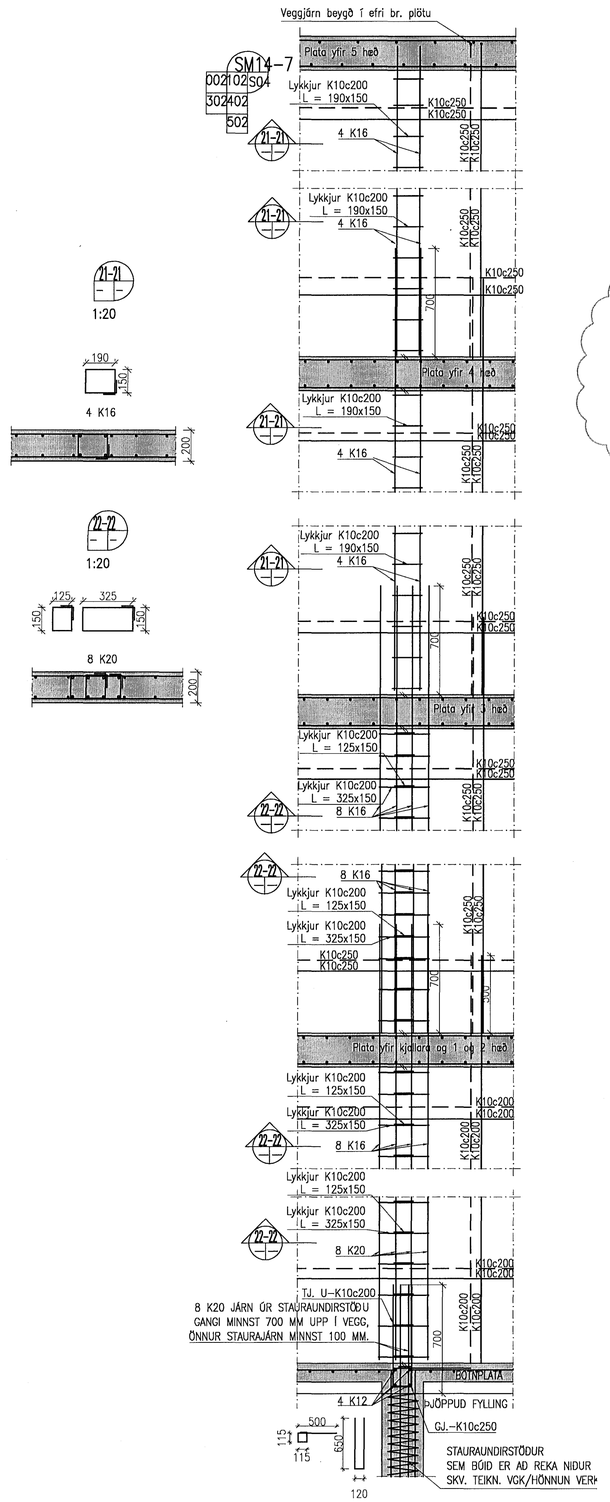

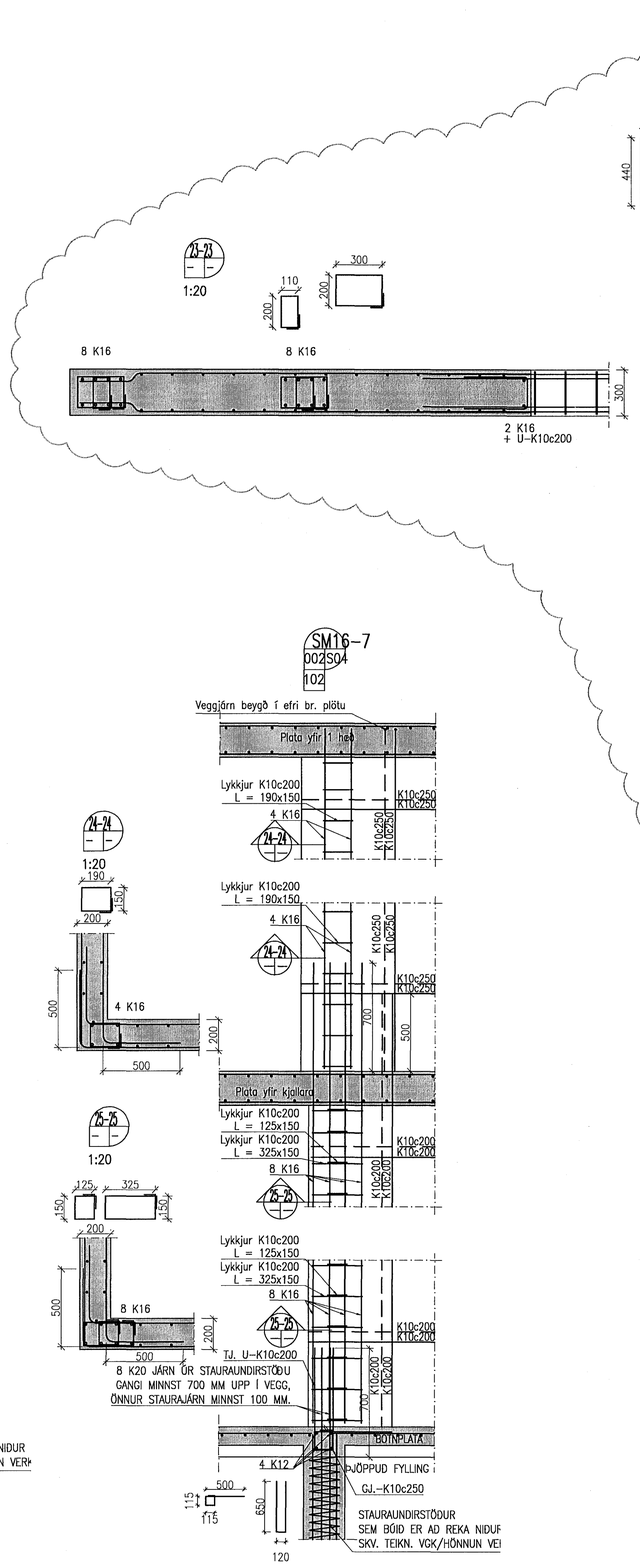

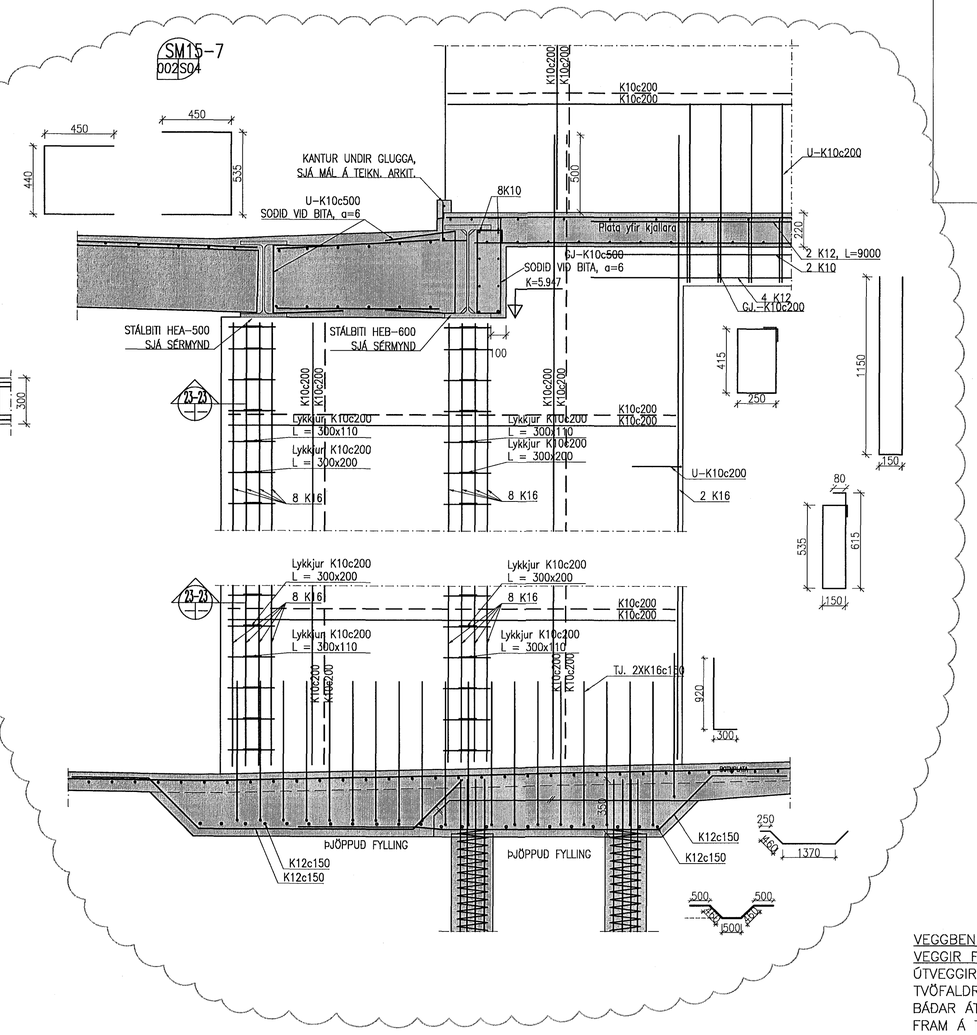

Samþykkt þann
18. mars 2014
Byggingafulltrúinn í Hafnarfirði
F.h. Hrólfur S. Gunnlaugsson

VEGGBENDING:
VEGGIR FYRIR NEÐAN KÓTA 6,625
ÚTVEGGIR SKULU VERA MEÐ TVÖFALDRI BENDINGU K10 c/c 200 Í BÁÐAR ÁTTIR NEMA ANNAÐ SÉ TEKIÐ FRAM Á TEIKNINGU.

INNVEGGIR SKULU VERA MEÐ TVÖFALDRI BENDINGU K10 c/c 200 Í BÁÐAR ÁTTIR NEMA ANNAÐ SÉ TEKIÐ FRAM Á TEIKNINGU.

VEGGIR FYRIR OFAN KÓTA 6,625
ÚTVEGGIR SKULU VERA MEÐ TVÖFALDRI BENDINGU K10 c/c 200 Í BÁÐAR ÁTTIR NEMA ANNAÐ SÉ TEKIÐ FRAM Á TEIKNINGU.

INNVEGGIR SKULU VERA MEÐ TVÖFALDRI BENDINGU K10 c/c 250 Í BÁÐAR ÁTTIR NEMA ANNAÐ SÉ TEKIÐ FRAM Á TEIKNINGU.

ATH. SJÁ AÐ ÖÐRU LEYTI PLÖTUBENDINGU Á GRUNNMYNDUM

SJÁ SKÝRINGAR Á TEIKN, B-00

1:20 1 2 M

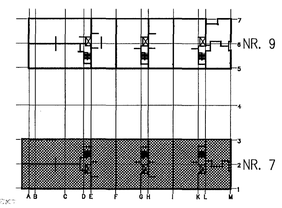

NORÐURBAKKI 7–9, HAFNARFIRÐI

BURÐARVIRKI, HÚS NR. 7
ALMENNAR SÉRMYNDIR
HLUTI 4.

A	Sniðum breytt	2013.12.20	RM	HANNAÐ RM	TEIKNAÐ RM	MKV. 1:20	VERKNR. V-12-030
ÚTGÁFA		DAGS.	NAFN	SAMÞ. Jón L. Sigurbjörnss.	SKRÁ B01.dwg	TEIKN. NR. B-S04A-7	
				KENNIT. 190556-3959	DAGS. 2013.07.22		

VÍÐSJÁ
VERKFRÆÐISTOFA FRV
TRYGGVAGÖTU 11, 101 REYKJAVÍK
SÍMI: 561 9040 OG 561 9043, FAX: 561 9044
NETFANG: jls@vidsja.is
vidsja@vidsja.is www.vidsja.is