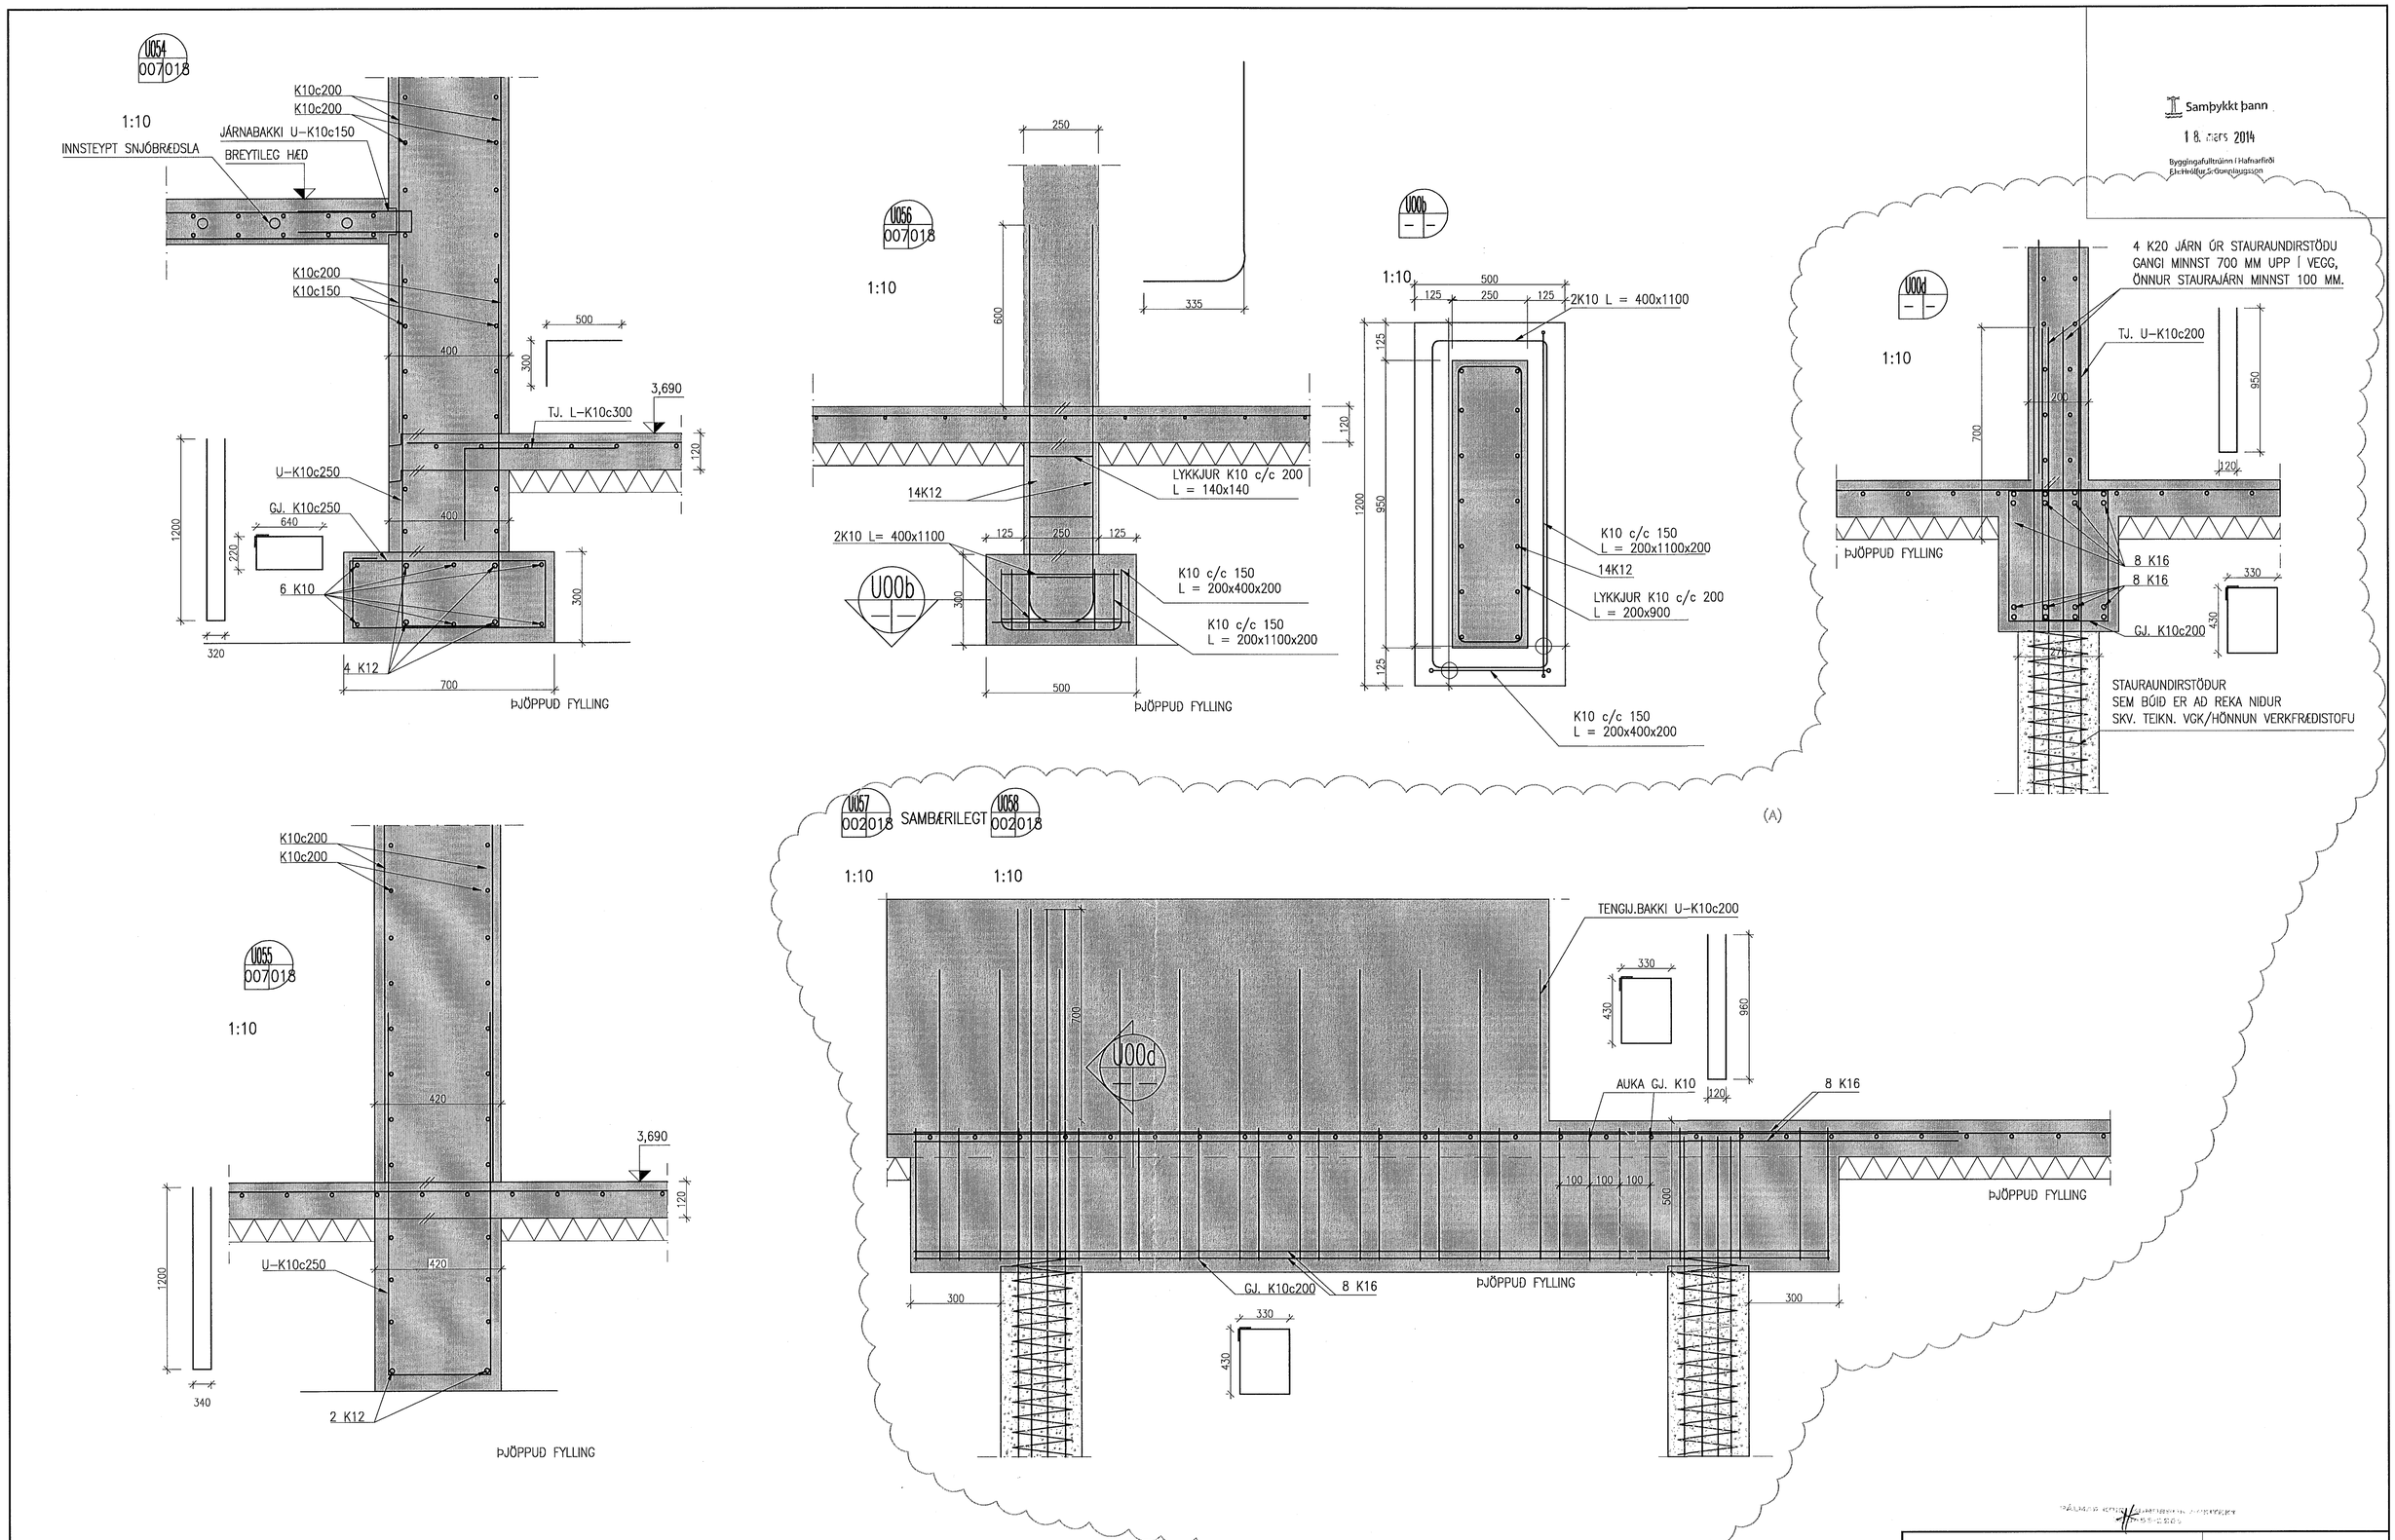

Samþykkt þann
18. mars 2014
Byggingafulltrúinn í Hafnarfirði
Eh. Hrólfur S. Gunnlaugsson

A	Sniðum bætt við	2014.01.14	RM	HANNAÐ RM	TEIKNAÐ RM	MKV. 1:10	VERKNR. V-12-030
ÚTGÁFA		DAGS.	NAFN	SAMÞ.		SKRÁ B01.dwg	TEIKN. NR. U-018A
				KENNT. Jón L. Sigurbjörnss. 190556-3959		DAGS. 2013.07.22	

NORÐURBAKKI 7–9, HAFNARFIRÐI

BURÐARVIRKI
SÖKKULL
SÉRMYNDIR 10

VÍÐSJÁ
VERKFRÆÐISTOFA FRV
TRYGGVAGÖTU 11, 101 REYKJAVÍK
SÍMI: 561 9040 OG 561 9043, FAX: 561 9044
NETFANG: jls@vidsja.is
vidsja@vidsja.is www.vidsja.is