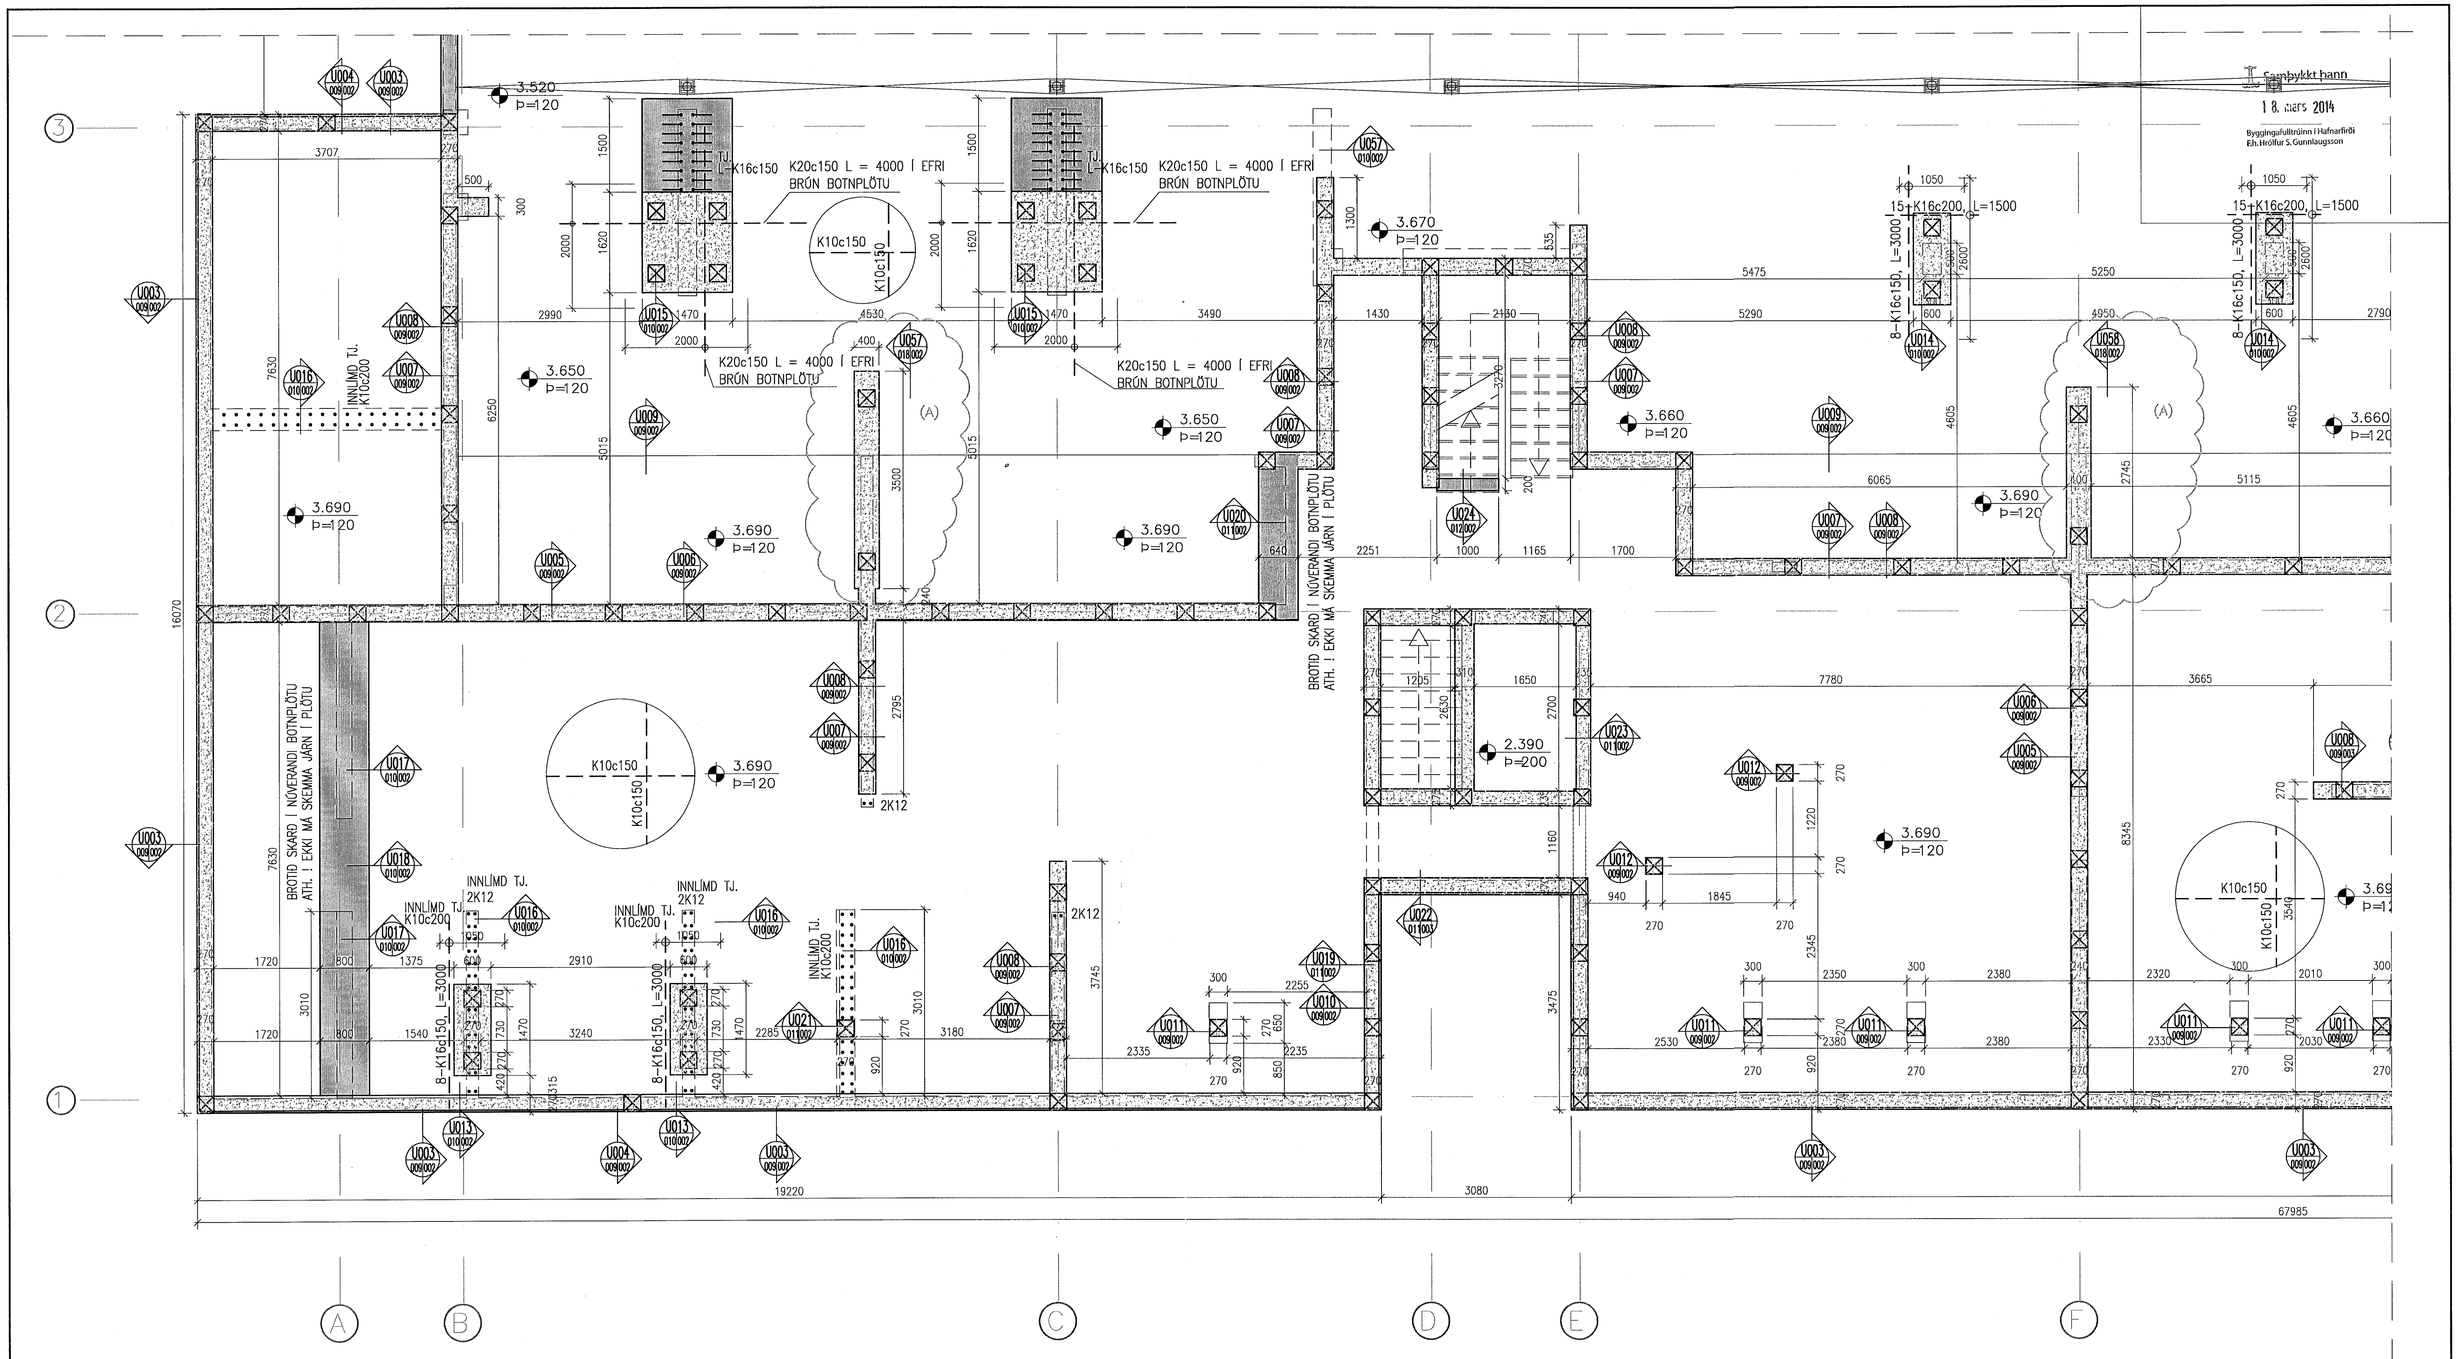

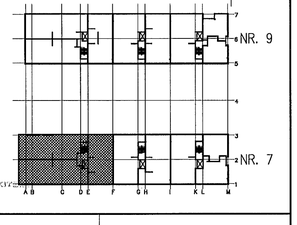

BÚID ER AÐ STEYPA MEGNIÐ AF SÖKKLUM FYRIR HÚS NR. 7.
NÝ/BREYTT STEYPA Í UNDIRSTÖÐUM SÝND HEILSKYGGÐ

SJÁ FRAMHALD SÖKKLA OG BOTNPLÖTU Á TEIKN, U-003-007
SJÁ SKÝRINGAR Á TEIKN, B-00

1:50 1 2 3 4 5 M

ÚTGÁFA		DAGS.	NAFN
A	Sökkulbita breytt	2014.01.14	RM

NORÐURBAKKI 7–9, HAFNARFIRÐI

BURÐARVIRKI
GRUNNMYND SÖKKULL
GRUNNMYND 1

HANNAÐ	TEIKNAÐ	MKV.	VERKNR.
RM	RM	1:50	V-12-030
SAMÞ.	SKRÁ	TEIKN. NR.	
KENNT. Jón Gunnlaugsson, 190556-3959	B01.dwg	U-002A	
	DAGS. 2013.07.22		

VÍÐSJÁ
VERKFRÆÐISTOFA FRV
TRYGGVAGÖTU 11, 101 REYKJAVÍK
SÍMI: 561 9040 OG 561 9043, FAX: 561 9044
NETFANG: jls@vidsja.is
vidsja@vidsja.is www.vidsja.is