GRUNNMYND 1:50

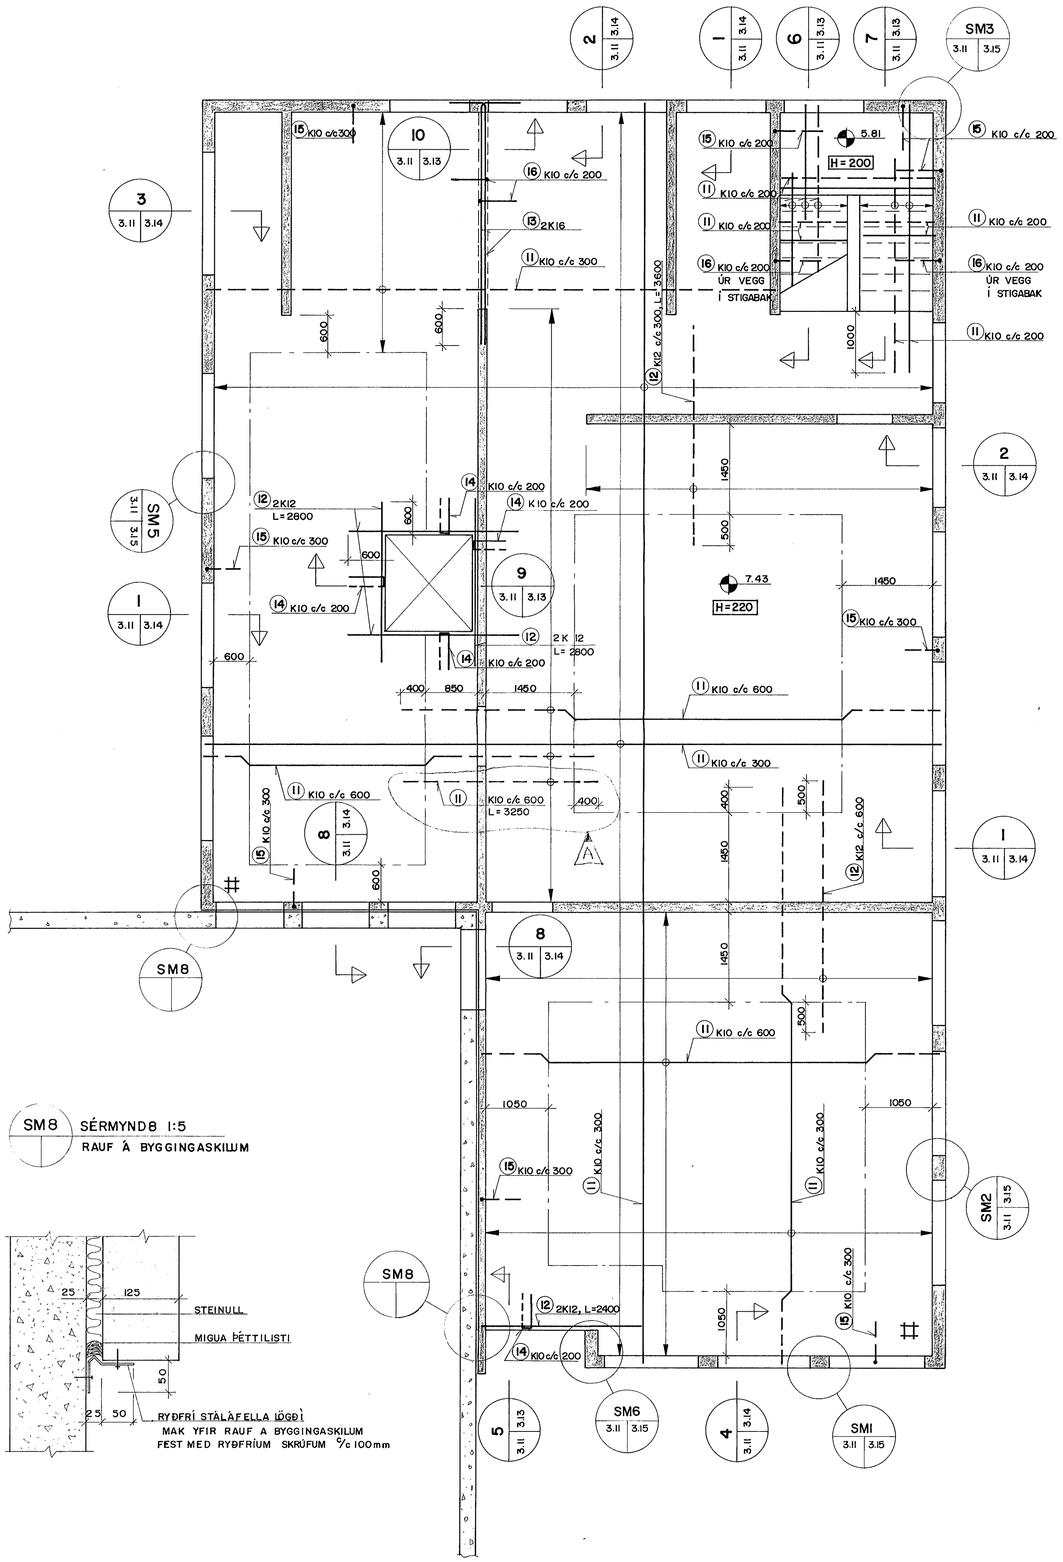

SM8 SÉRMYND 8 1:5
RAUF Á BYGGINGASKILUM

HAFNARFJARÐARBÆR
26 NOV 1991
BYGGINGAFULLTRÚINN

SKÝRINGAR:
ÖLL MÁL ERU Í mm. Athuð: Eldri teikn úgildar.
TÁKNAR MÖSKVA (11) K10 c/c 150 L=2000 Í EFRI OG NEÐRI BRÚN PLÖTU.

TILVÍSANIR:
ALMENNAR SKÝRINGAR . . . . . SJÁ BL. NR. 3.00
JÁRNASKRÁ PLÖTUR . . . . . SJÁ BL. NR. 3.16

BROTÞOLSFLOKKUR STEYPU: S 250

PÓSTUR OG SÍMI, STRANDGATA 24 HAFNARFIRÐI

BR	DAG	BREYTING		
A	21.11.91	JÁRN Í PLÖTU	ÁEG	SG

PLÖTUR
PLATA YFIR 1. HÆÐ
GRUNNMYND

VERKFRÆÐISTOFA STEFÁNS ÓLAFSSONAR HF. F R V
CONSULTING ENGINEERS
BORGARTÚNI 20 105 REYKJAVÍK SÍMI 621099

REYKJAVÍK, Þ 28.08.91
KVARÐI 1:50
TEIKN ÁEG
REIKN SG
ATH
SAMÞ
VERK 91174
BL. NR 3.11
BR A