


1 2 3 4 5 6 7 8 9

220 VAC

24 VAC

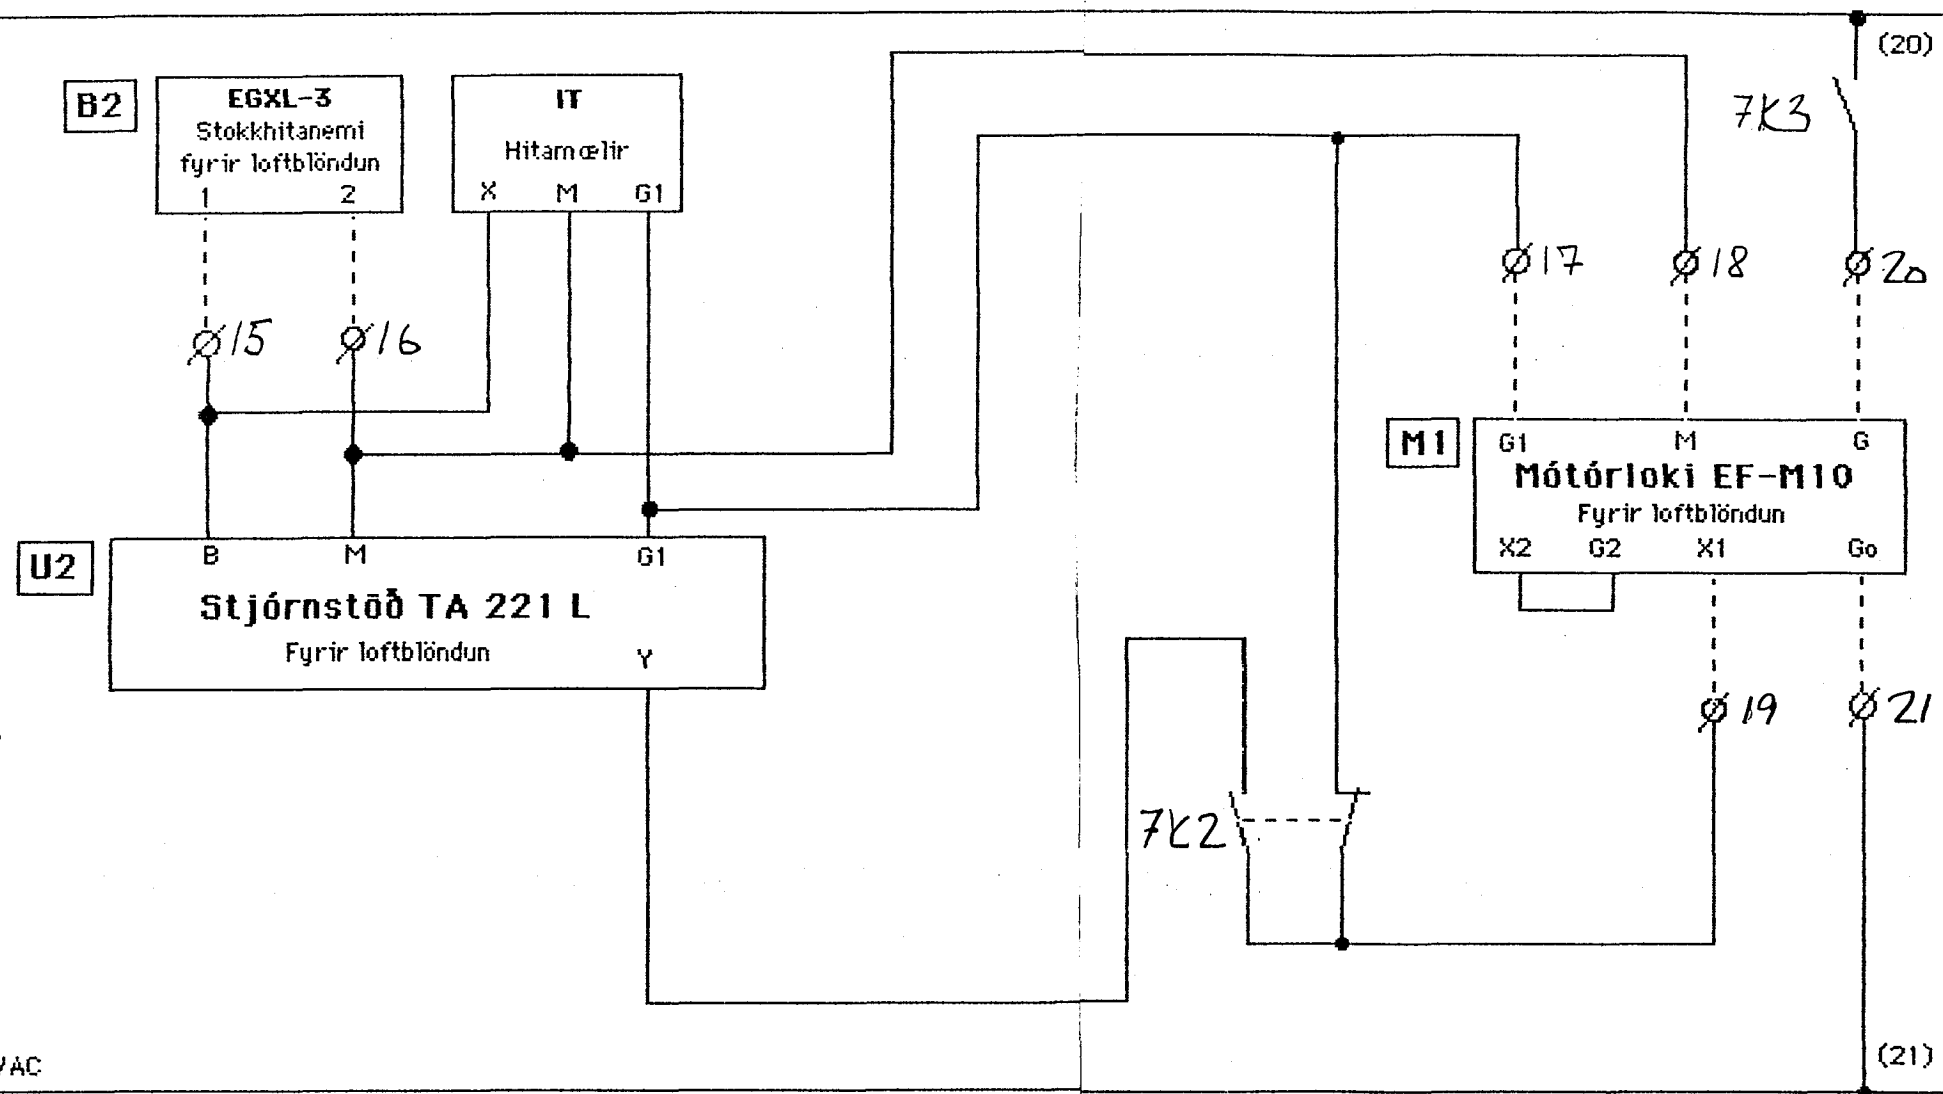

N - 24 VAC

N-220 VAC



STYRITÆKNI SF
Raftækniþjónusta og Hönnun

Ármúla 19 - 108 Reykjavík

SÍMI 68 84 50

Verk: MENNINGAR- OG LISTAÐ. HAENARF.

Hannað: Kveðin Þorlac.

Blað nr

Dags: 27.05.88

6