


SNID A 1:10

SJÁ 100/100 x 100/8

GRUNNMYND 1:50

SPERRUBIL MIÐAÐ VIÐ GLERULLAREINANGRUN
UTANMÁL 57-58 cm

AÐRAR SKÝRINGAR SJÁ TEIKN. AF I ÁFANGA 7108 NR.1

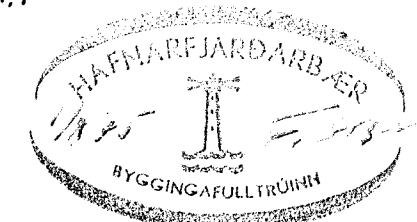

HELLUHRAUN 14 HAFNARFIRÐI VIÐBYGGING	MÆLIKVARDI 1:50	VERK	TEIKN NR 2.
ÞAK	Hannað: JB Teiknað:	Yfirfarið: Samb: JB	DAGS JÚLÍ '75
JÓHANN GUNNAR BERGÞÓRSSON VERKFR MVFI STRANDGÖTU 11 — HAFNARFIRÐI — SÍMI 53315	BREYTT		