

Samþykkt á fundi byggingarnefndar þ. 5. 3. 88

BYGGINGA- OG VASKINGA-
 Í HAFNARFARNDI


[Signature]

Áskilið er samþykki
 höfðingjóræðs Hafnarfjarðar


Áskilið er gildi
 þrjú mánuði frá útgáfu.

ÁSKILIÐ ER GILTÍÐ FRESI.

BLAD NR. 5

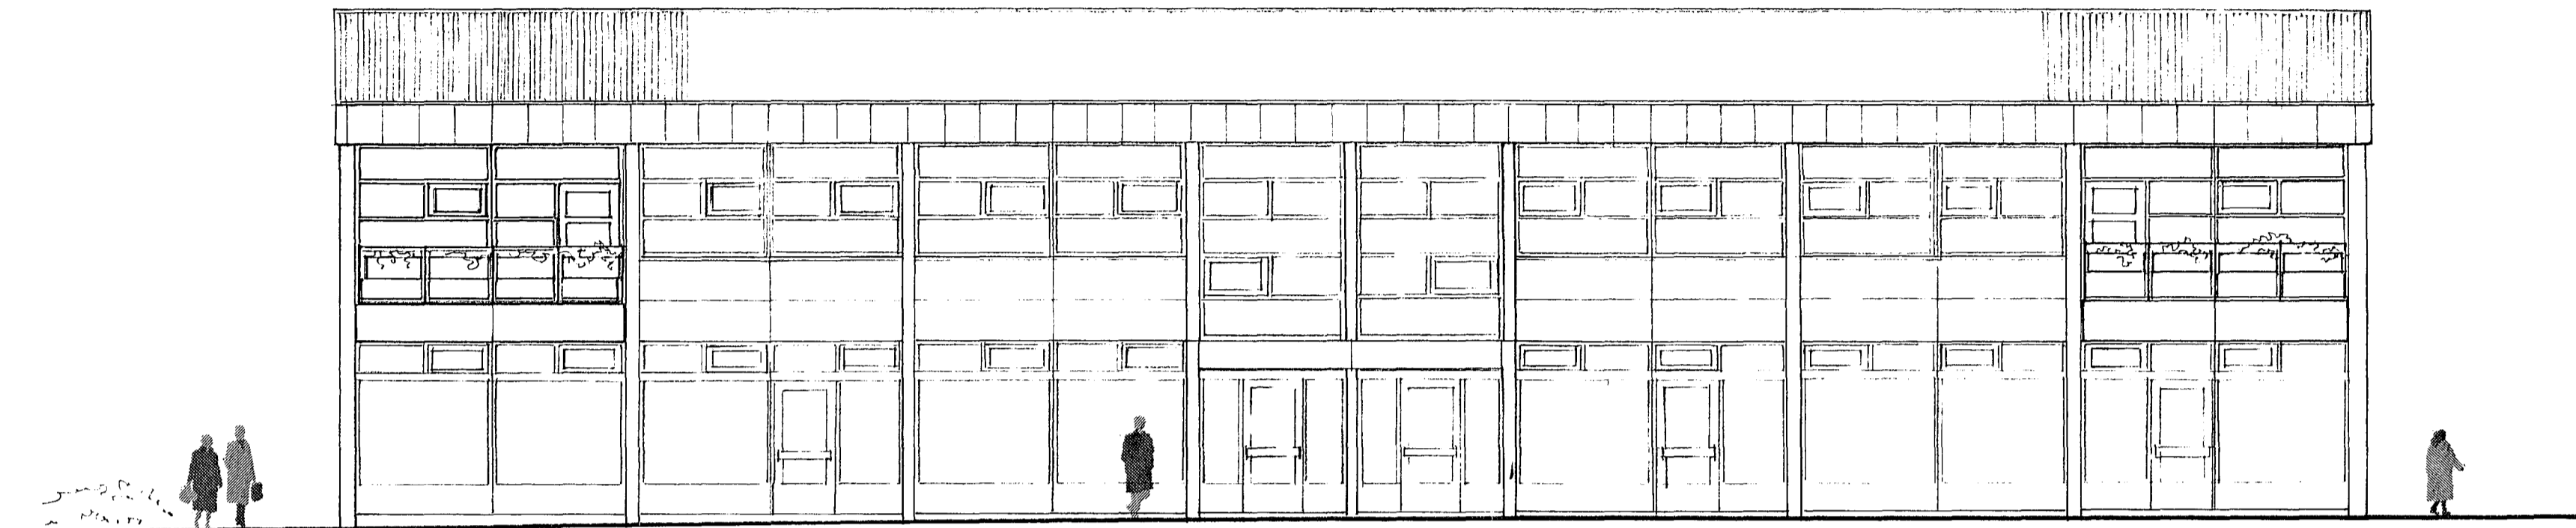


SUÐURHLIÐ
 M. 1:100

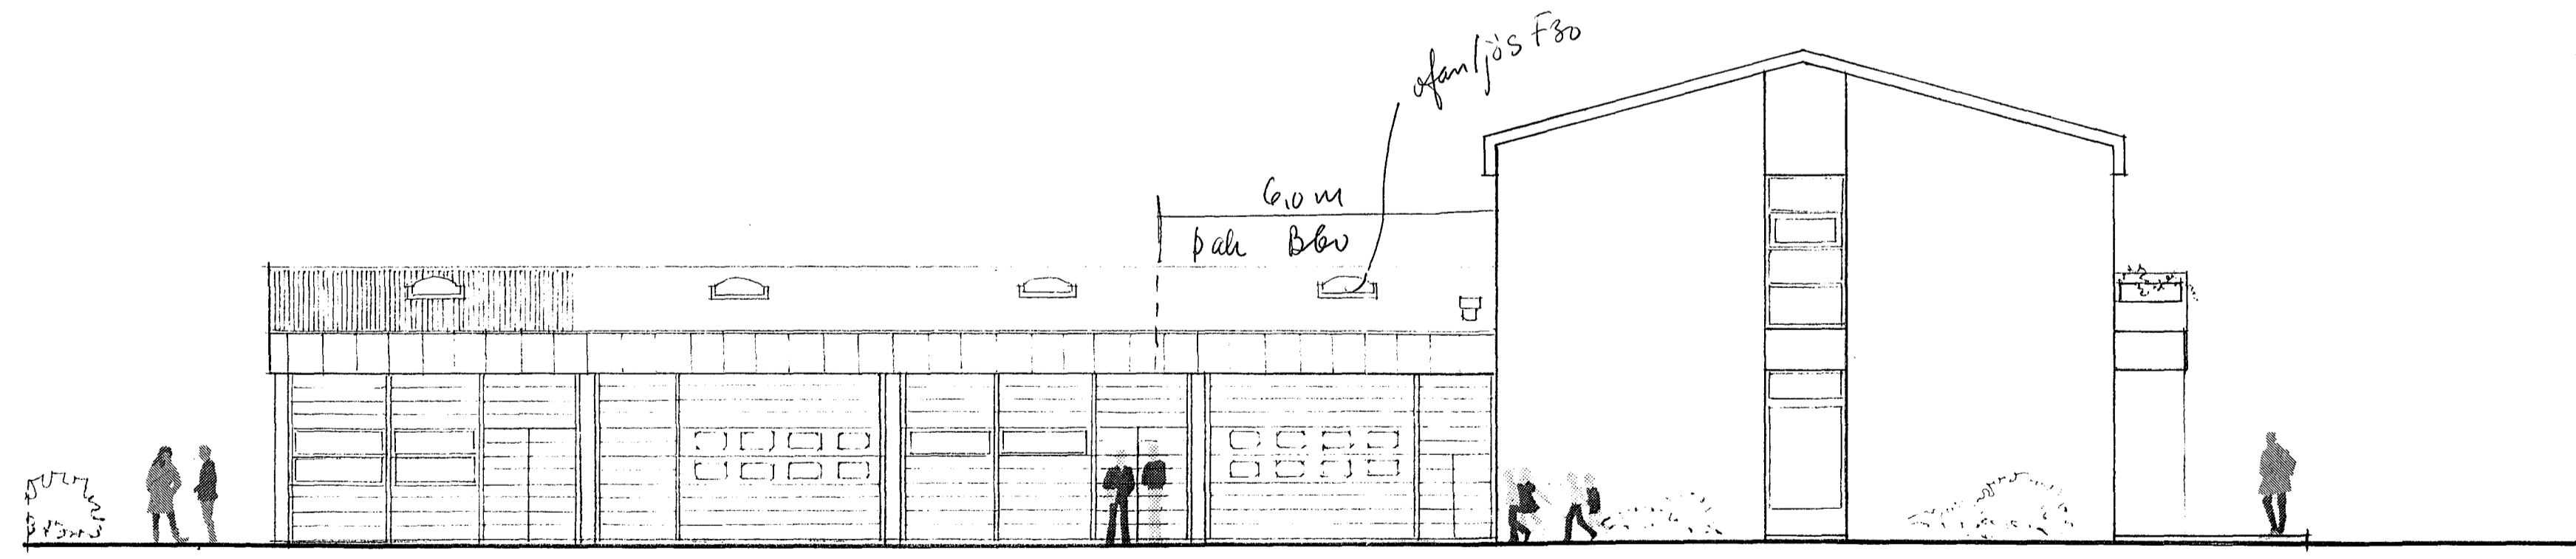

VESTURHLIÐ
 M. 1:100

SAMPYKKT 19/11 1988
 SBR. BRÉF DAGS 19

BRUNAMÁLASTOFNUN RÍKISINS
[Signature]

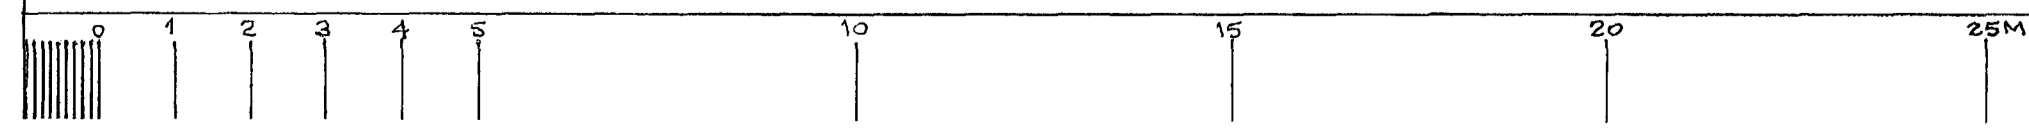

M 1:100 FLATAHRAUN 21 OG 23, 2. ÁFANGI
 ÚTLIT M 1:100

REYKJAVÍK Í JANÚAR 1988
[Signature]