

Samþykkt á milli 19. janúar 1988
nefndar þ. 3/13 1988


BYGGINGA- OG TÆRÞUNN
Í HAFNAFRÍÐI

[Handwritten signature]


Áskilið er samþykki
tæringisráðs höfnarfríðar
Áskilið er samþykki
Grunnáskólafréttunar ríkisins

ÁKV. 404 HUN. ÍBÚÐ FR.

BLAD NR. 6

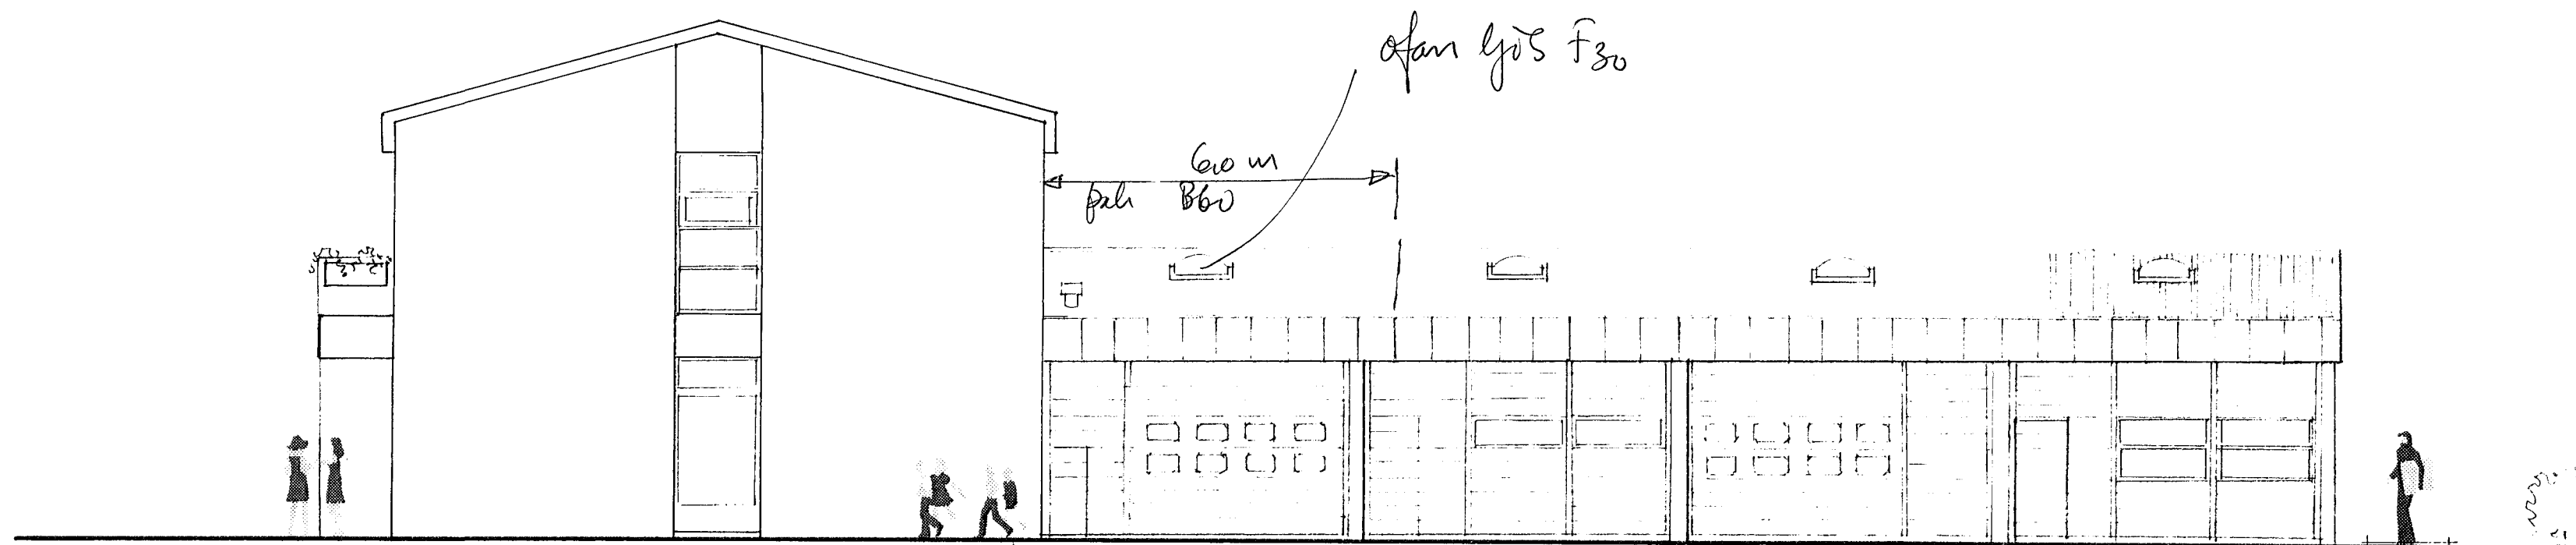


AUSTURHLIÐ
M 1:100

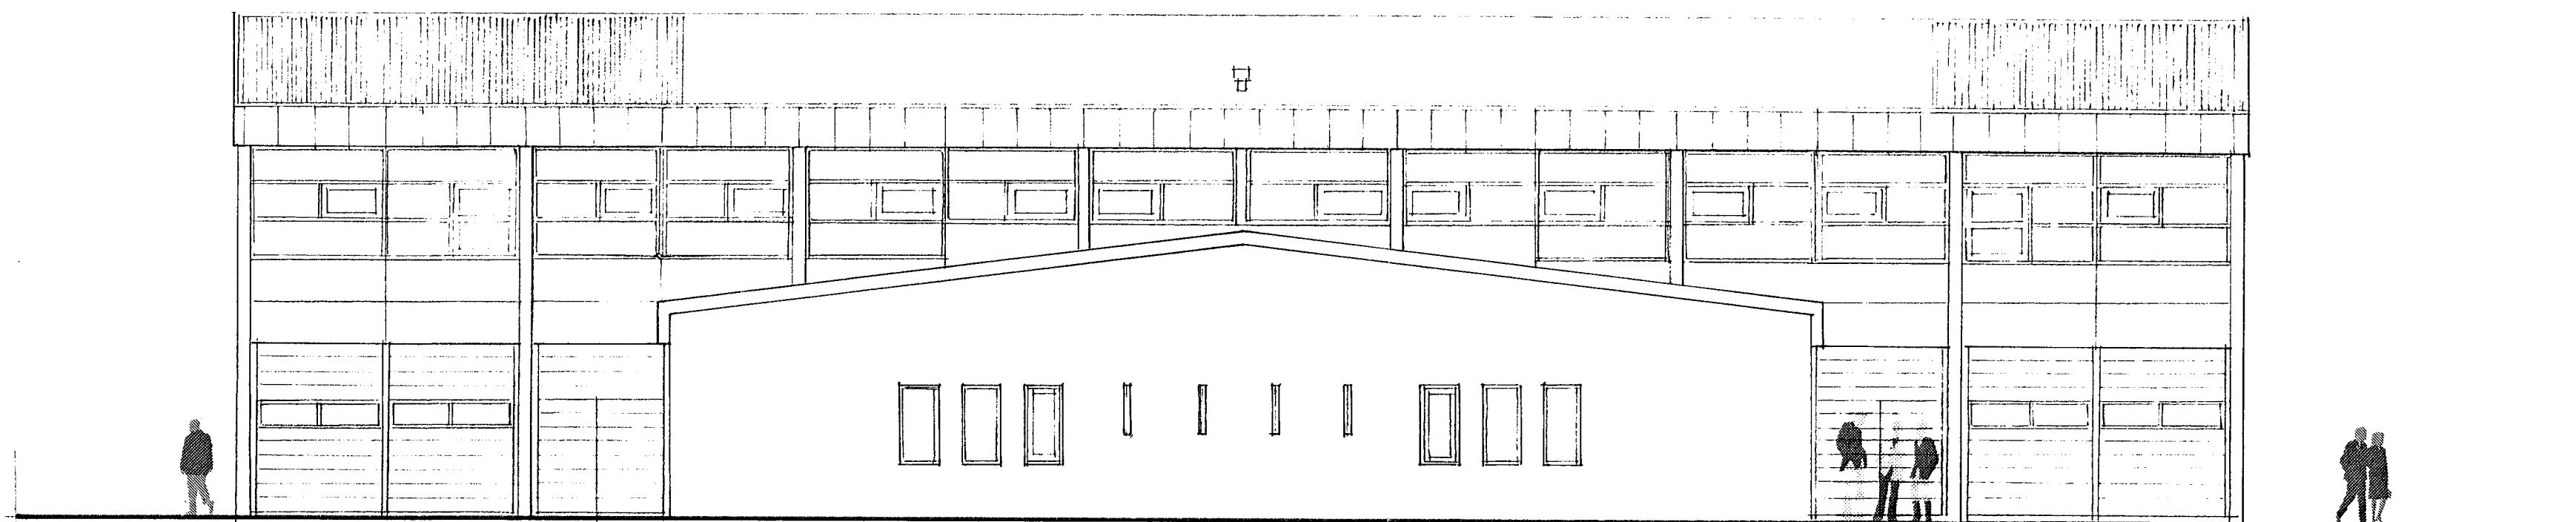

NORÐURHLIÐ
M 1:100

SAMÞYKKT 19/1 1988
SBR. BRÉF DAGS. 19

BRUNAMÁLASTOFNUN RÍKISINS
[Handwritten signature]

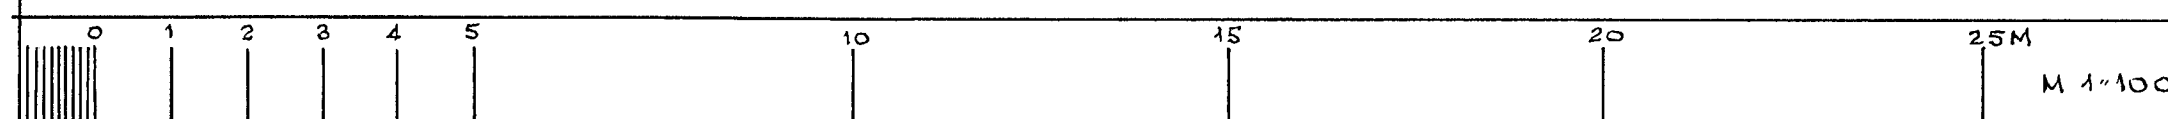

FLATAHRAUN 21 OG 23, 2.ÁFANGI
ÚTLIT M 1:100

REYKJAVÍK Í JANÚAR 1988
[Handwritten signature]