



39.52

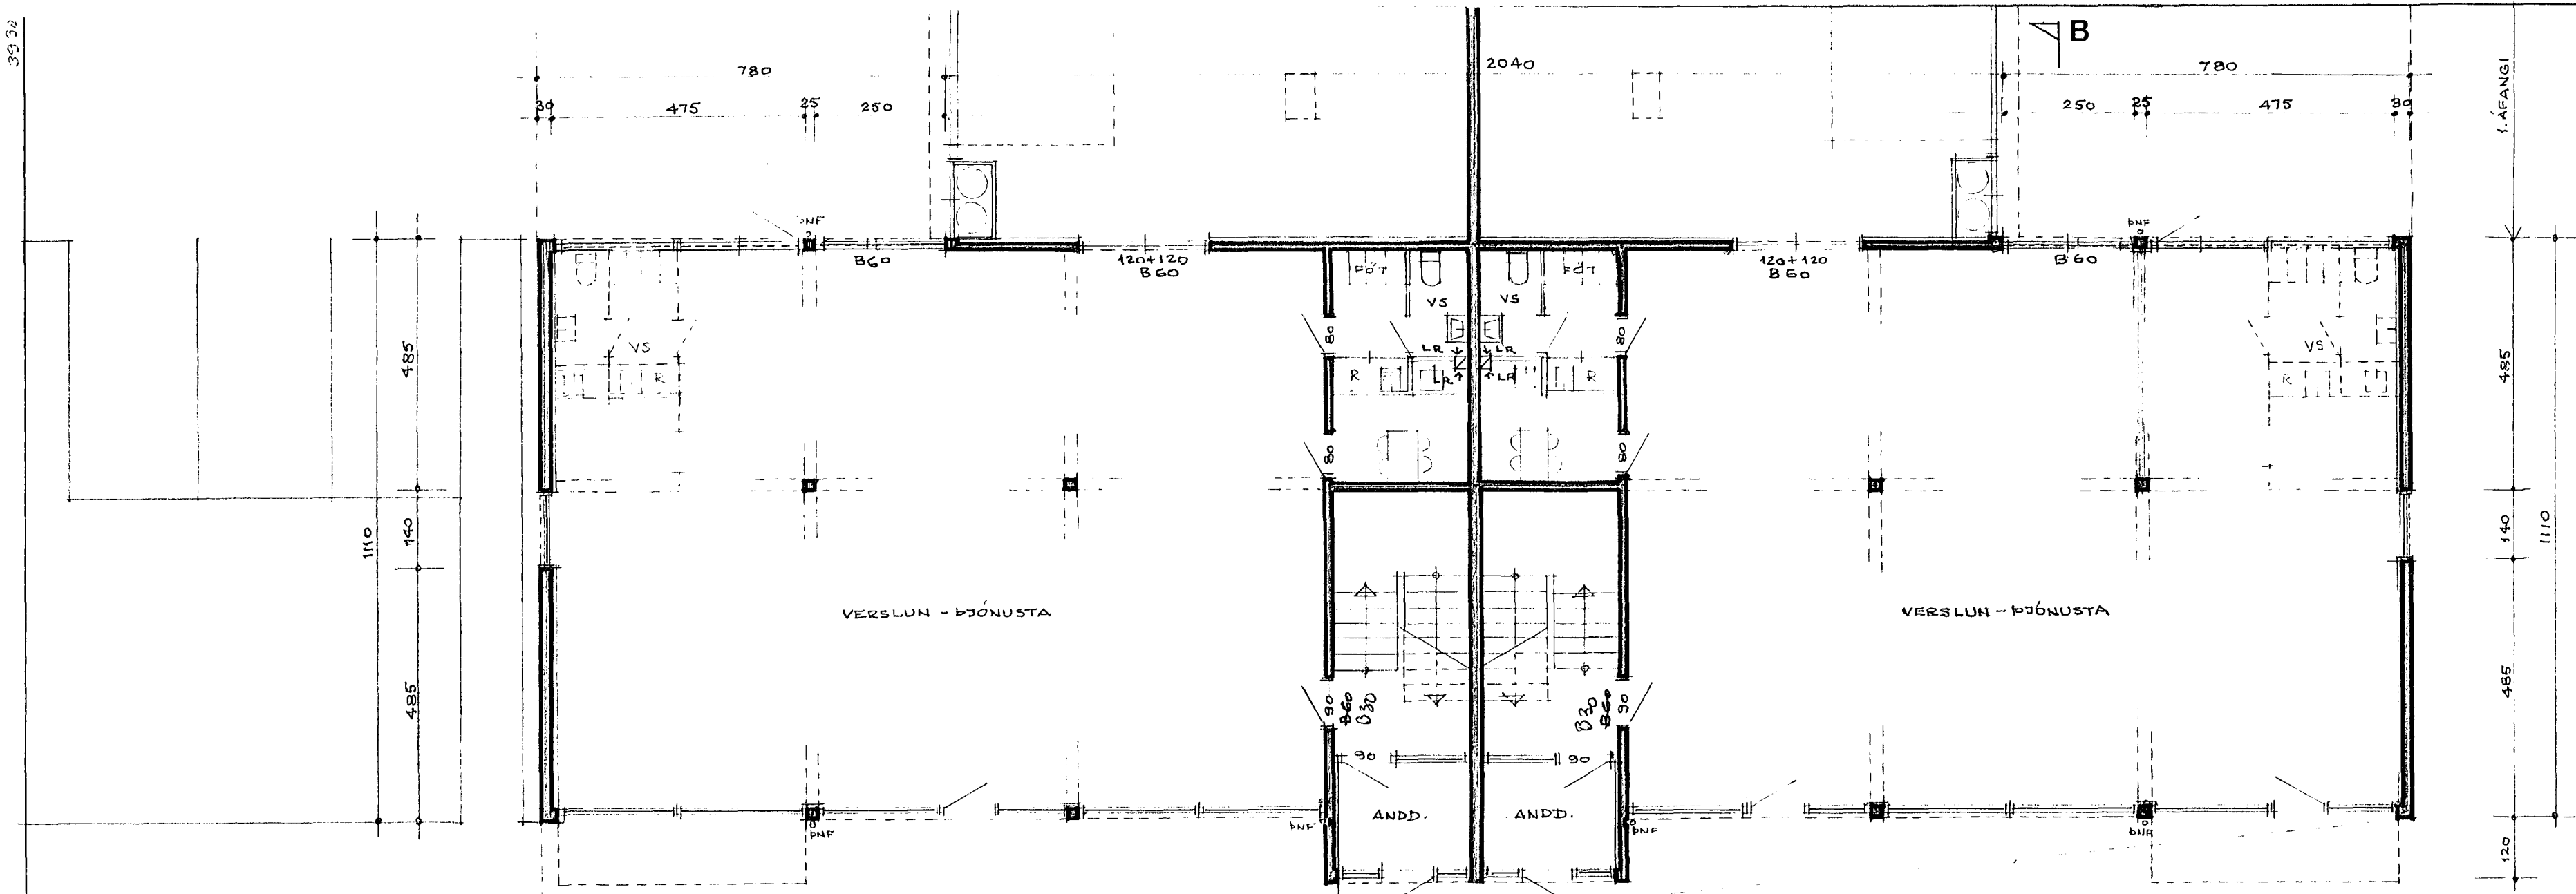

Sampykkt á fundi byggingar-
nefndar þ. 3.3.1988
BYGGINGARNEFNDIN
Í HAFNARSTÍÐ
Einar Þ. Þorvaldsson
Áskilið er samþykki
hollbrigðisráðs Hafnarháðar
Áskilið er samþykki
Brunamálastofnunar Ríkisins
ÁKV. UM HÁSUHÉÐARÁÐ
FRIÐSTAD

BLAD NR. 3

GRUNNMYND 1.HÆÐAR
M 1:100

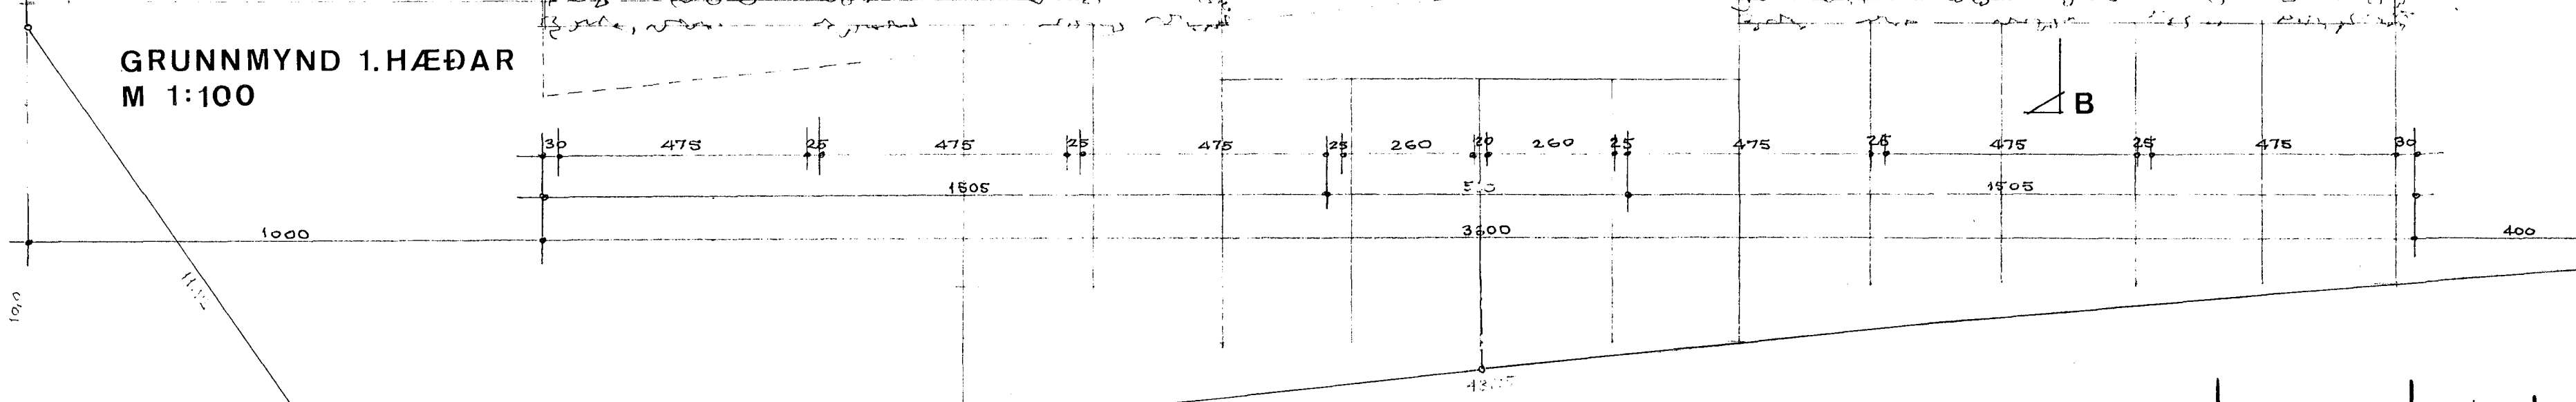


AFSTÖÐUMYND M 1:500

STÆRDIR:

LÓÐ	2018,8 M ²
FLATAHRAUN	21 OG 23
1.HÆÐ, 2.ÁFANGI	203,3 M ² 203,3 M ²
2.HÆÐ	195,5 M ² 195,5 M ²
RÚMMÁL	1582 M ³ 1582 M ³



SKÚTAHRAUN

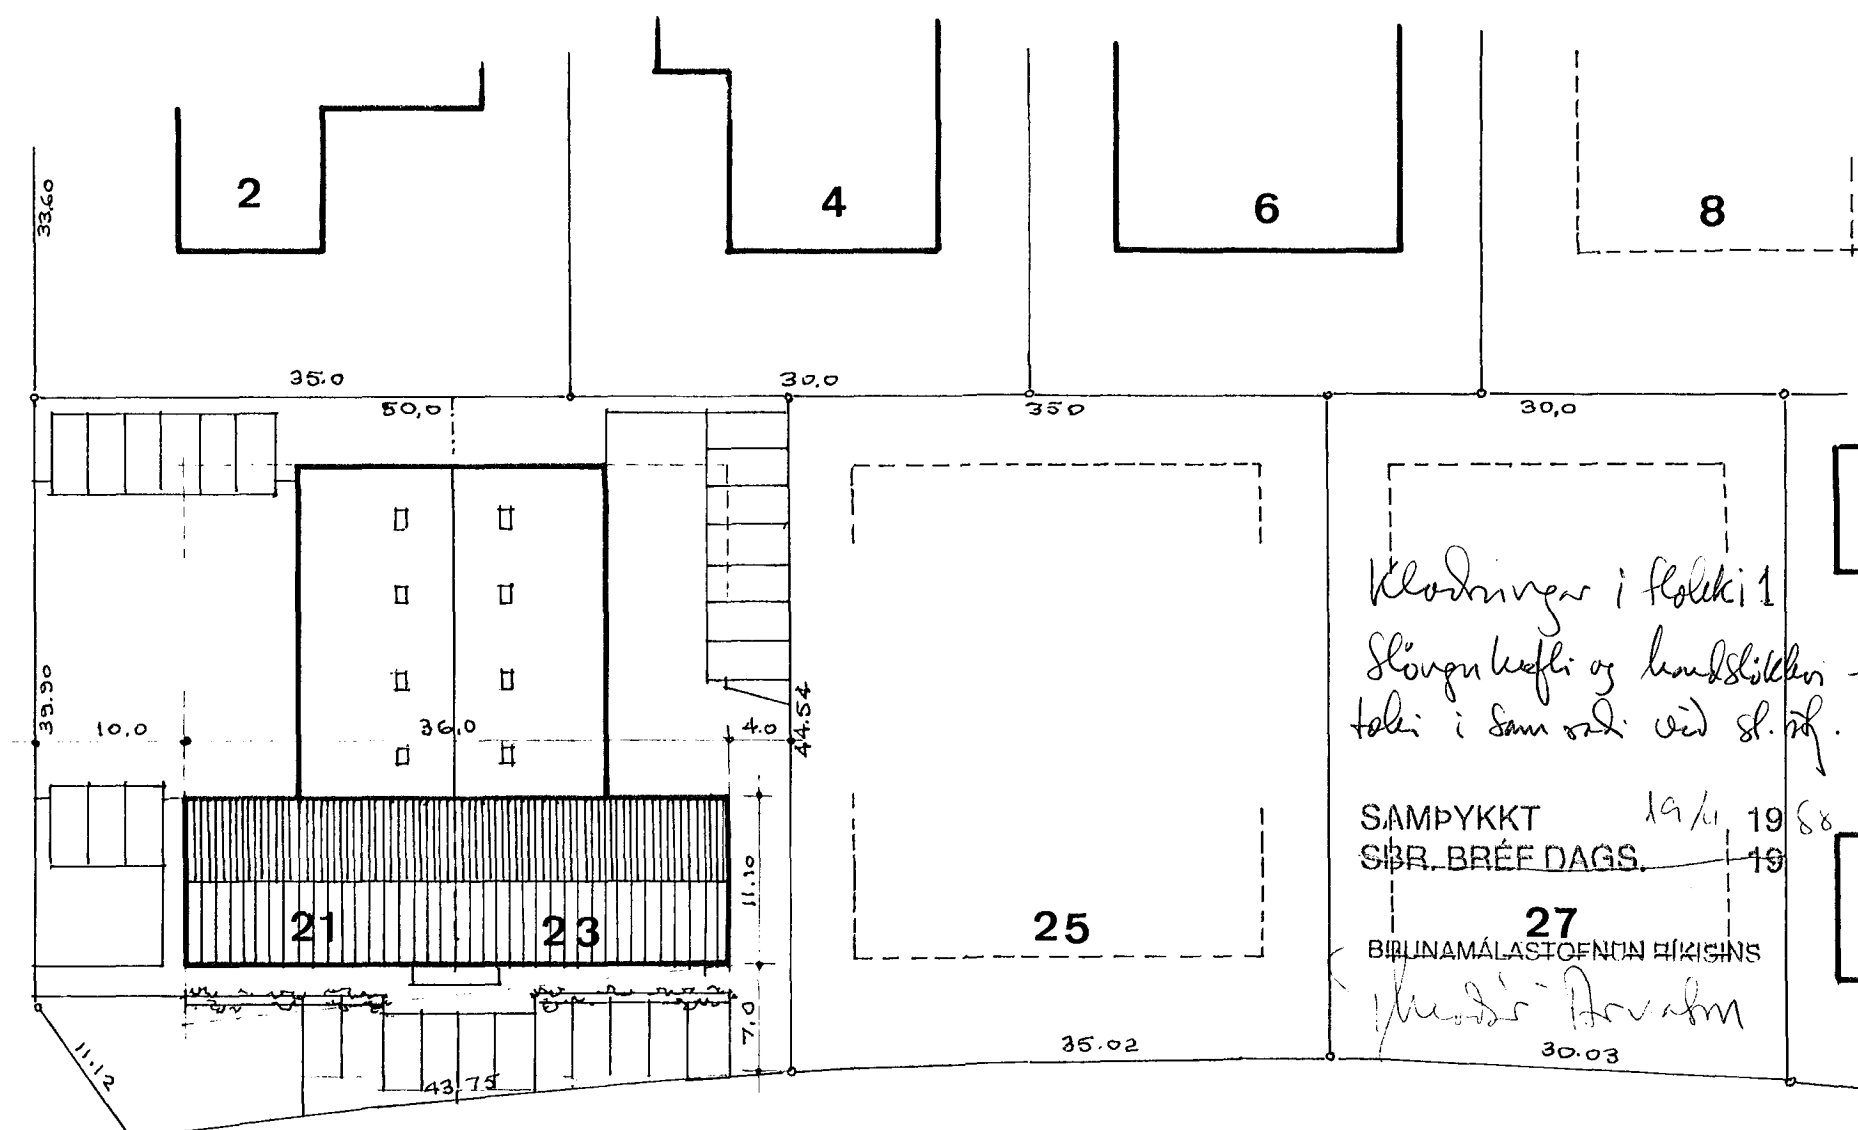

FLATAHRAUN

Klæðingur í flokki 1
Slönguþvefi og handsléttur-
taki í samræmi við sl. sk.

SAMPYKKT 19/11 1988
SÞR. BRÉF DAGS 19

27
BRUNAMÁLASTOFNUN RÍKISINS
Þorvaldsson
30.03



FLATAHRAUN 21 OG 23, 2.ÁFANGI
GRUNNMYND 1.HÆÐAR M 1:100, AFSTÖÐUMYND M 1:500

REYKJAVÍK, JANÚAR 1988
Einar Þ. Þorvaldsson, Forl. Alþingis