


BREIDVANGUR NR. 2-4 M. 1:100

Samþykkt á fundi bygginga-
nefndar þ. 24/4 1974
BYGGINGAFULLTRÚINN
Í HAFNARFIRDI
F. Sigurðsson


Úr Gildi

ÓGILT

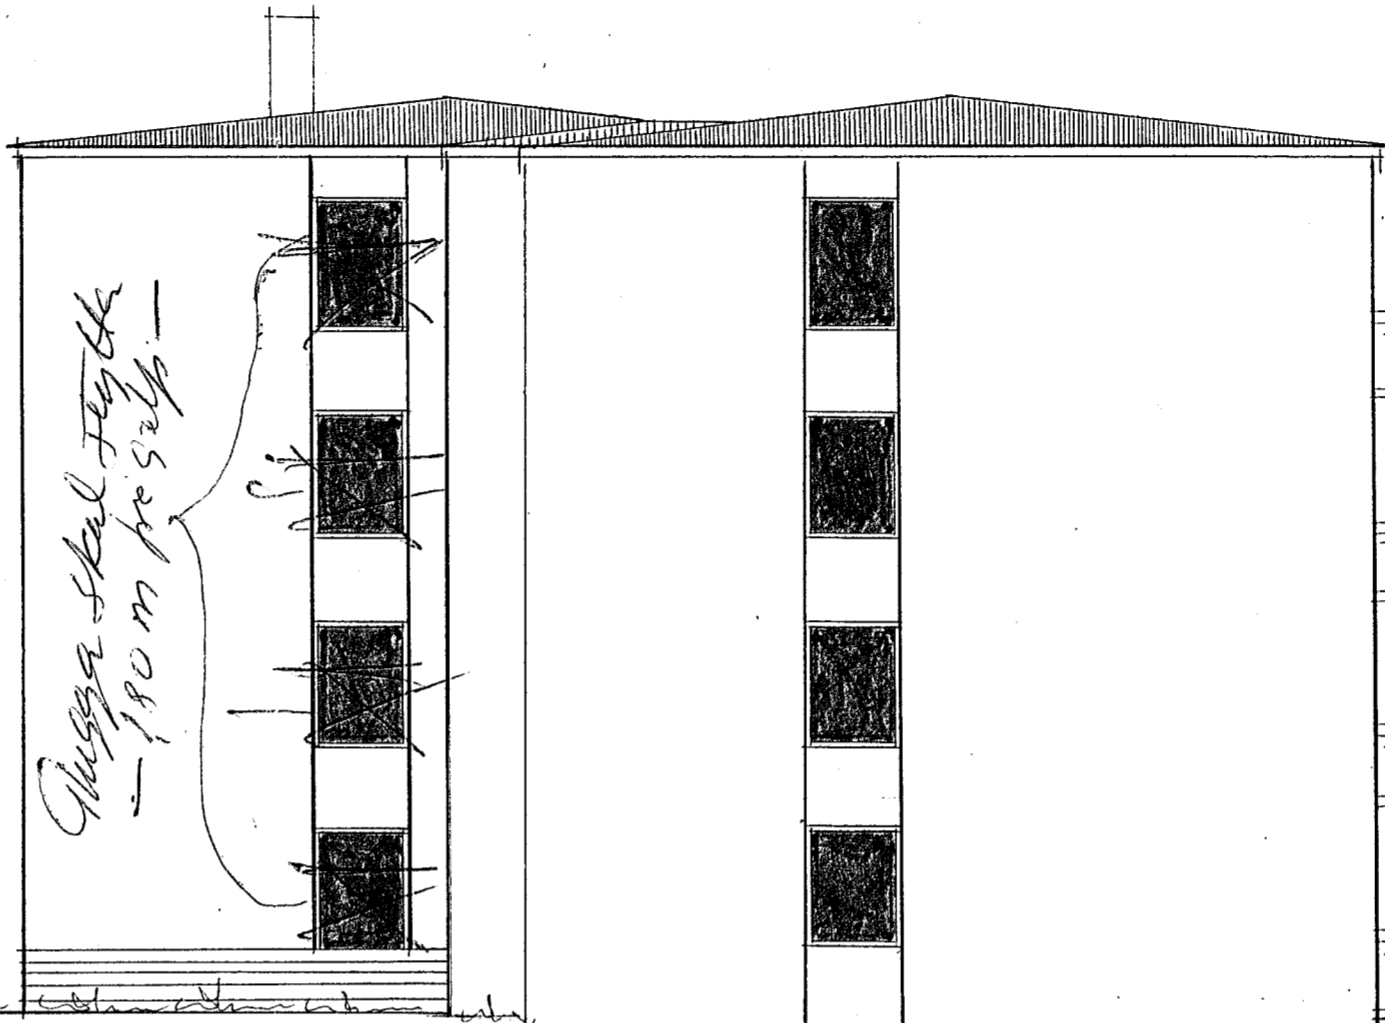

G 21,30

norður

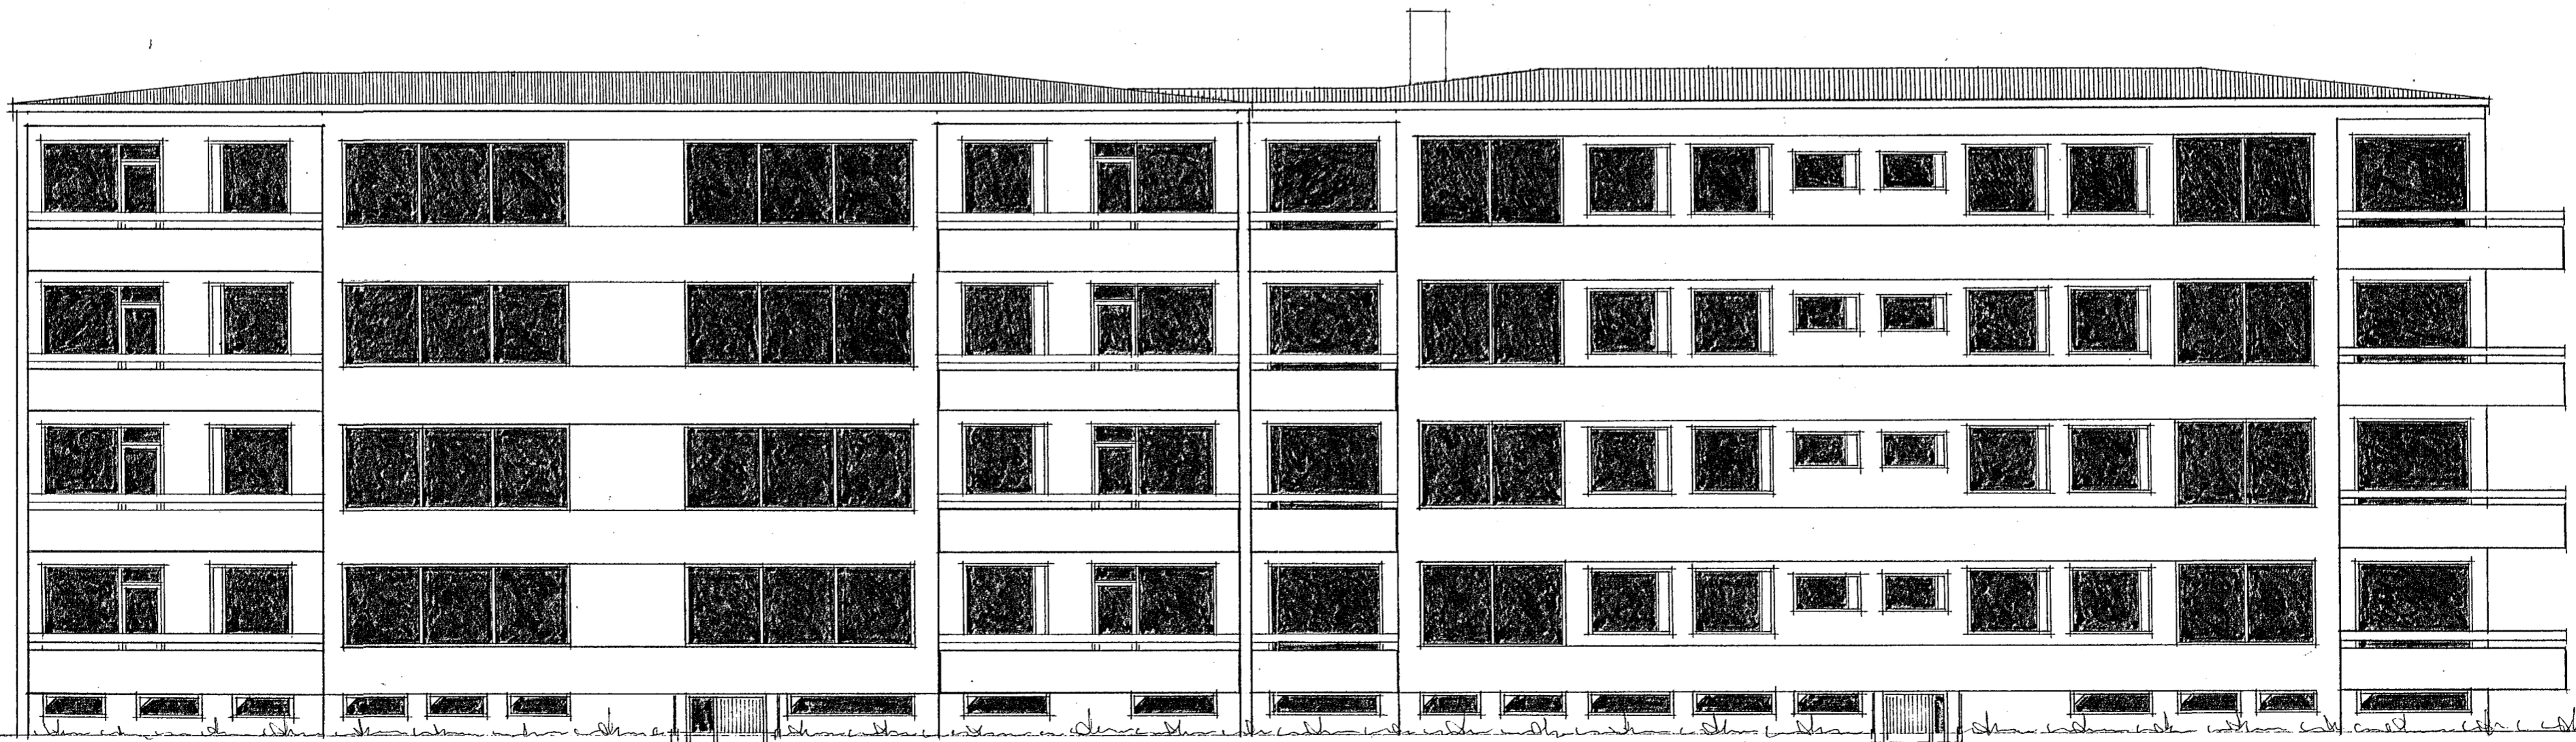

vestur

Reykjavík 1. apríl 1974
F. Hjartarinn Þorinnsson