

BARTI Í VARENUR N. 2 - 4 M. 1 : 100



Samþykkt á fundi bygginga-  
nefnðar þ. 24. 4. 1974  
BYGGINGAFULLTRÚNN  
Í HAFNARFIRDI  
*F. Sigurðsson*

Glossa á meðtengjum stórhús  
yr 4 skal stytta þannig að  
under þó séu innan í 1.80 m  
þar með.

Úr Gildi

Stakblum á kvarlaum  
(þ. o. kvarlaum með  
öllu hrossum),  
Járn 24/3 1976

ÓGILT

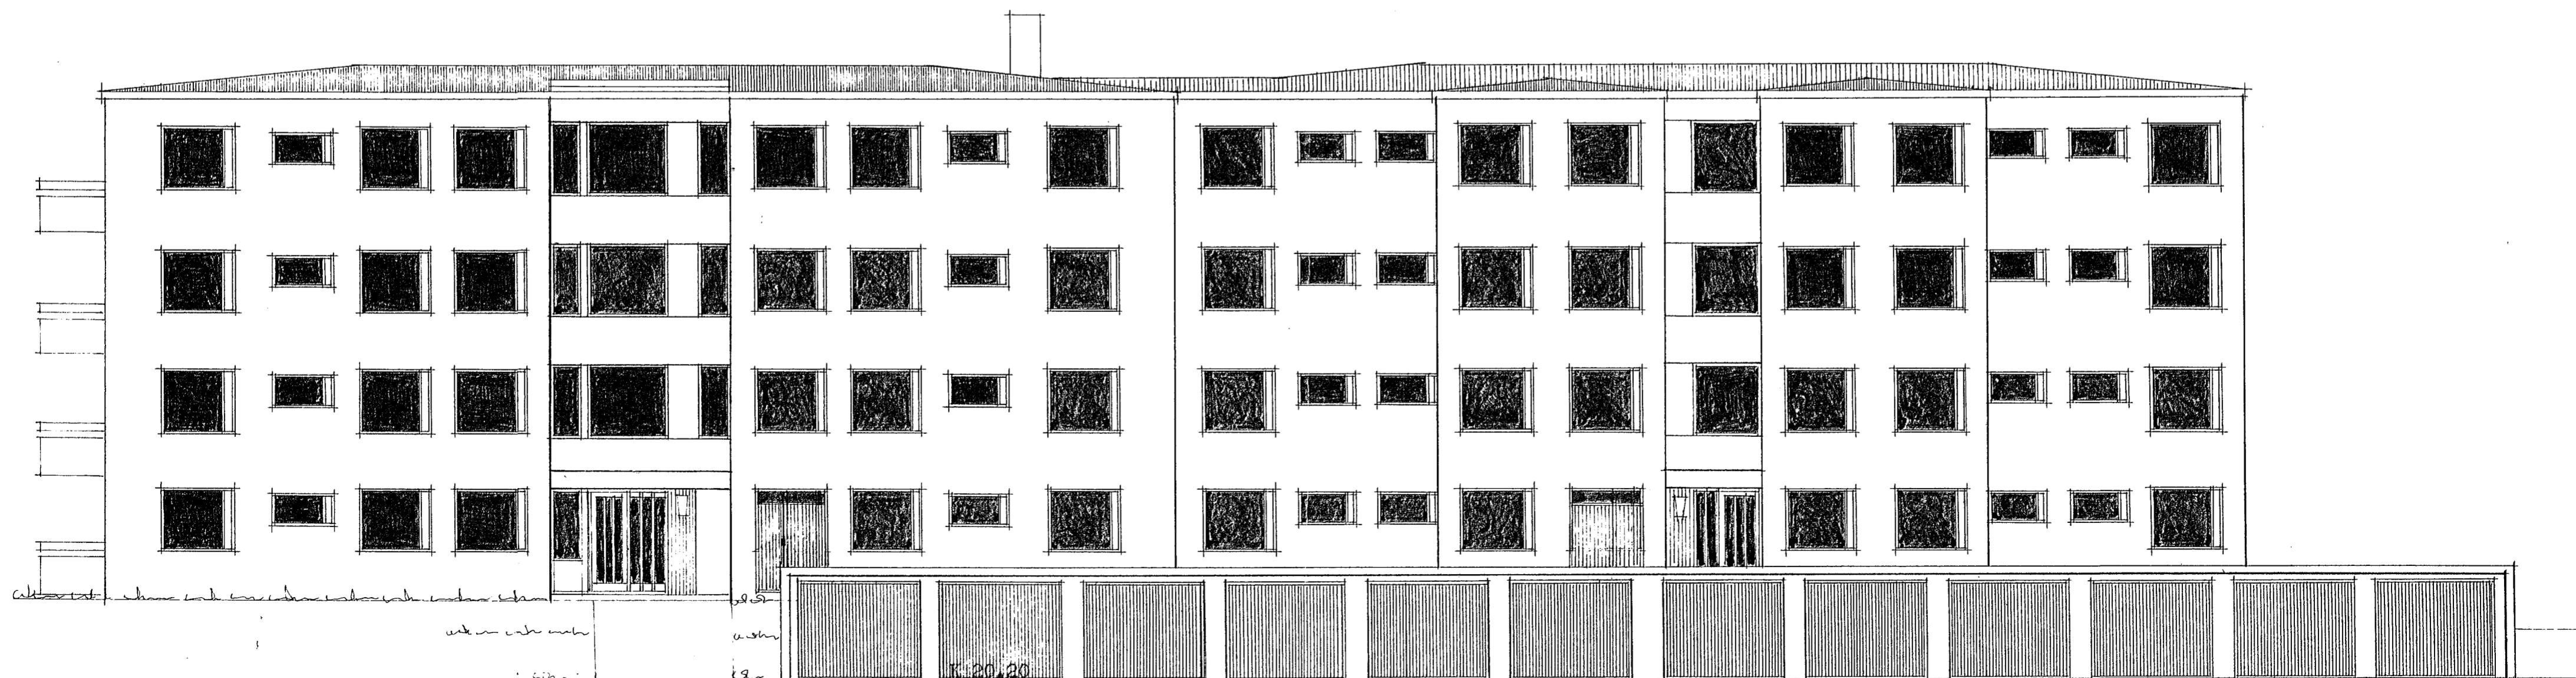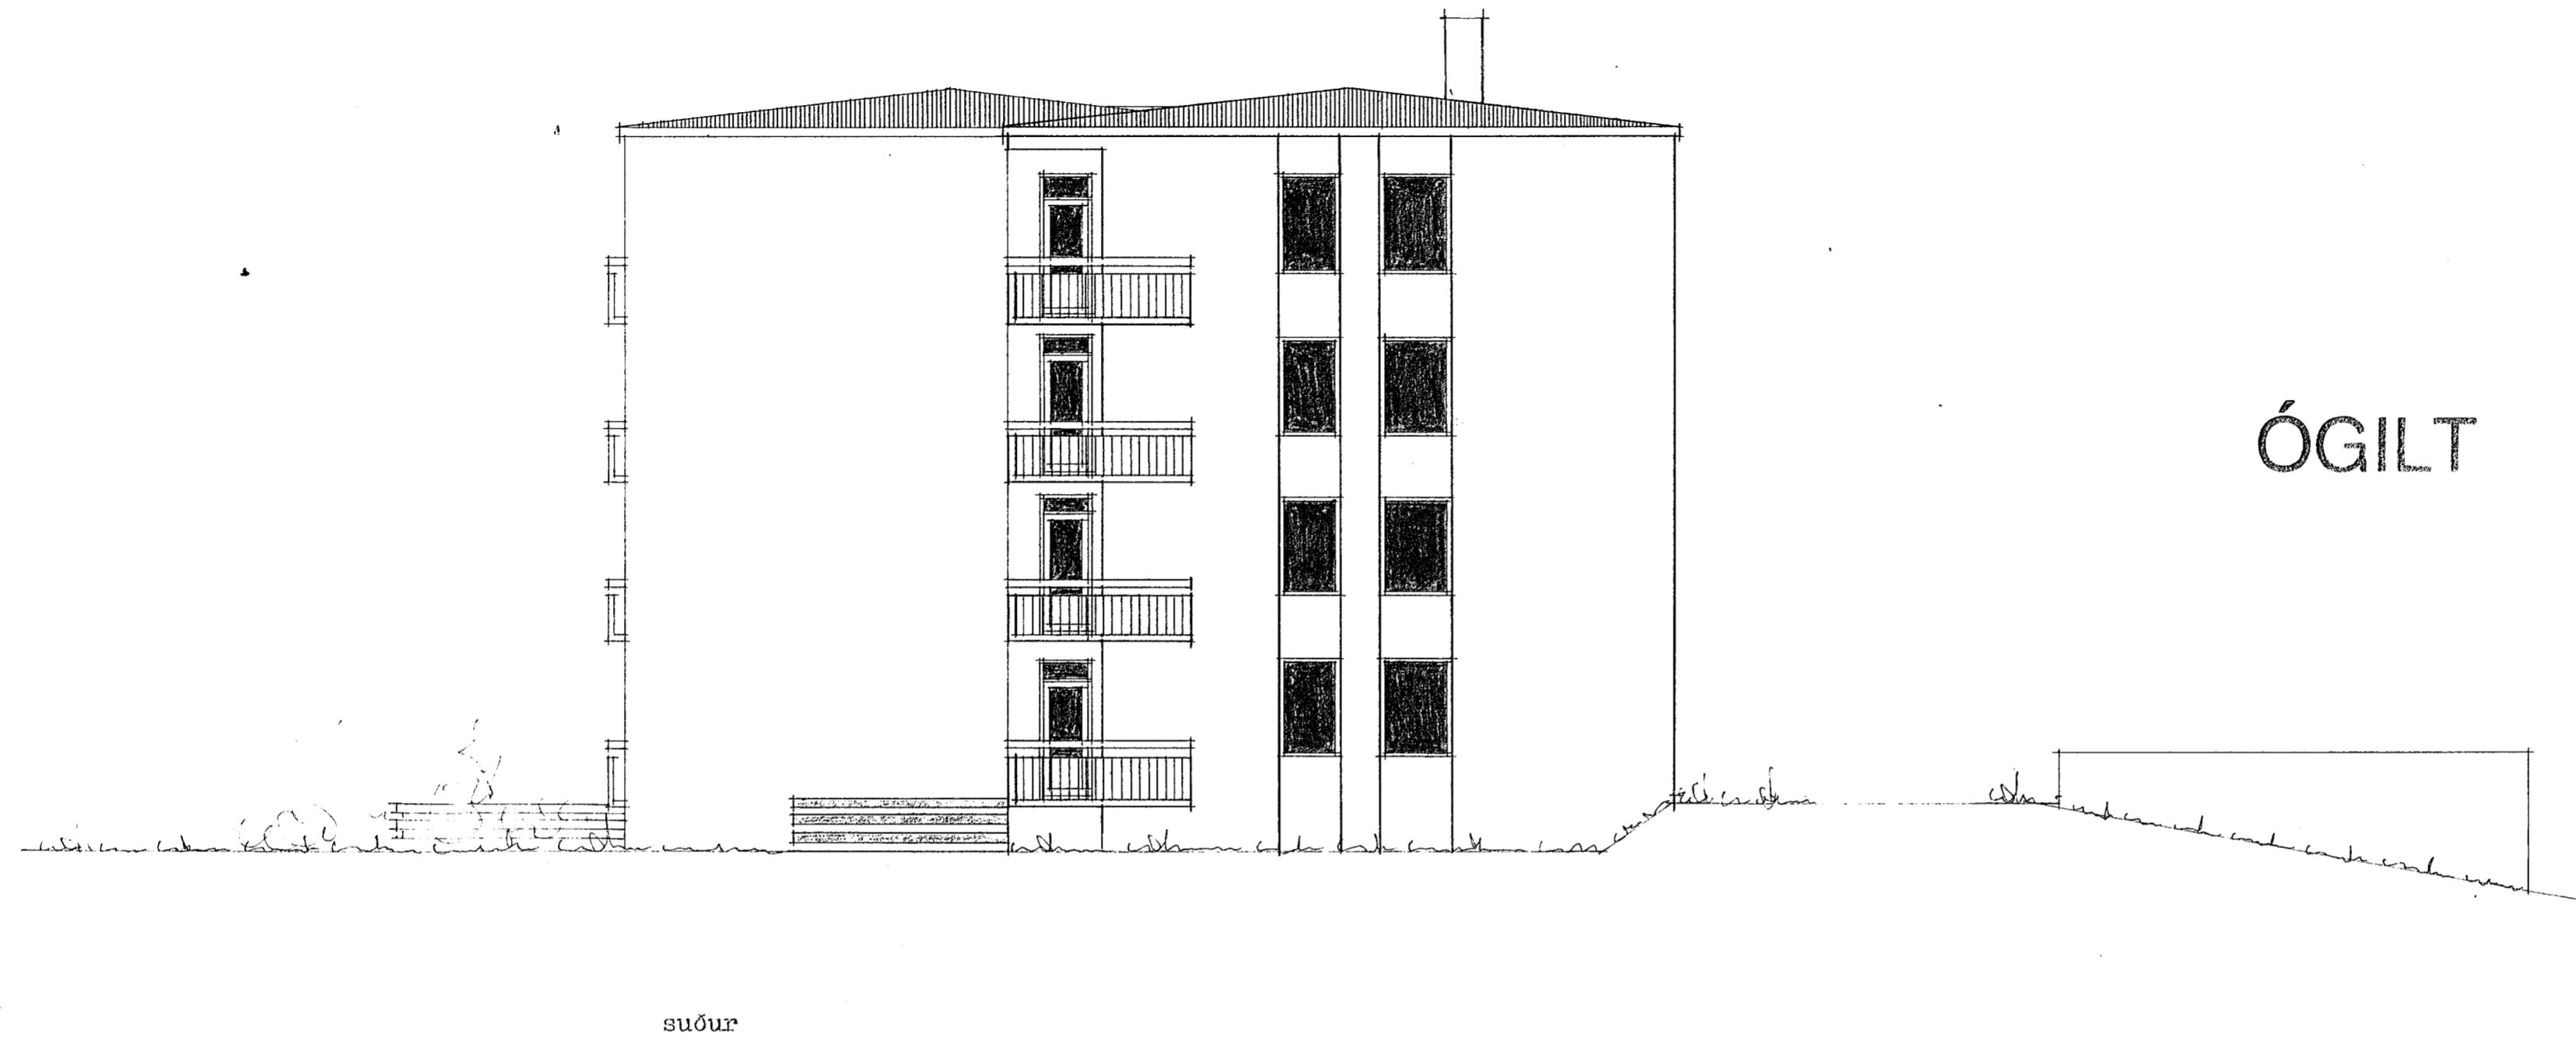

Reykjavík í mars 1974

Hljálmr Þorláksson