


Samþykkt þann
28 FEB. 2014
Byggingafulltrúinn í Hafnarfirði
F.h. Brynjar Rafn Ólafsson

Artun brunnhönnuðar

Úr Gildi

14.02.2014
[Signature]

H	Ói	HMH	30.01.2014
Seltur tankur undir köfnunarefni (nitrogen) við austurhlöð húss			
G	Ói	HMH	25.06.2012
Búrúðarvæni stækkunir breytt úr að vera stál í stýpu. Þak verður einhalla og lagt með þakdúk. Selti ný útgáfa af teikninguhaus á teikningu			
F	Ói	HMH	27.04.2012
Stækkun húss. Húsi stækkað milli modulanna G og L frá 9 að modulnum 14 Teikningarnúmer breytt úr 10-02 I 01 10-02			
E	Ói	HMH	30.06.2009
Mörking bílastæða upplærð sunnan vöð húss			
D	Ói	HMH	21.04.2009
Plötugeymsla stækkuð um 0.8m til austurs og brottþapn fært samsværandi			
C	Ói	HMH	16.02.2009
Plötugeymslu bætt inná teikningu austan við Síberu og þvottaplan fært			
B	Ói	HMH	13.01.2009
Hliðum bætt við innkeypsdur á tilaplön Reykflugur á þaki lagars færar og bætt tveim rjúmum á plötuværkastæði. Lagnastokkur, skýli utanum loftfræslöggn við teikningu 3n bætt inn á teikn			
A	Ói	HMH	01.02.2008
Nýtt húsi "Síberia" bætt inná teikningu fyrir ca. milli austurhlöð lóðar Sprentistöð bætt inná teikningu, í austurhorn bílastæðis. Skrifstofujární færður til um 30mm til vesturs og norðurs og þakhalla snúð. GÞAÞA I TEIÐAÐ I VYRFARÐ I DAGS MEREYFINGAR			

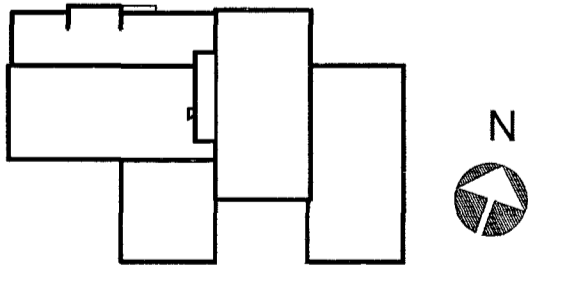

ASK ARKITEKTAR EHF
GERÐGÖTU 9 101 REYKJAVÍK
SÍMI 519 0300 FAX 519 0319
WWW.ASK.IS

ÁRTUN ADALHÖNNUÐAR
[Signature]
Högn Mía Haldrónsson Áskóli F.A.L. h321228-7049 h3ljmr@ask.is

VERKEFNI
GJÁHELLA 4, HAFNARFIRÐI
HÉÐINN

TEIÐUNG TERNINGAR
ADAL TEIÐNING
YFIRLITSMYND LÓÐAR

MV. I A1
1:300

TEIÐUNGAR
EB
Ói
HMH
10.10.2007

VERKFR. 06124 ÁSKÓLI - HAFNARFIRÐI
01 - 10-02

06124 01 - 10-02 H

11.2.2014
F.h. HEILBRIGÐISEFTIRLIT 5
HAFNARFJARDAR-
OG KÓPAVOGSSVÆÐIS
Garðabæ 7 - 210 Garðabæ
[Signature]

F.h. VERK
DSS

Þessi skjal mæla upp af teikningu. Öll mæling og mælingu teikningu eru háð samþykktu ASK ARKITEKTA.