


GRUNNMYND 1.HÆÐ (hluti) 1:100  
Plötuverkstæði

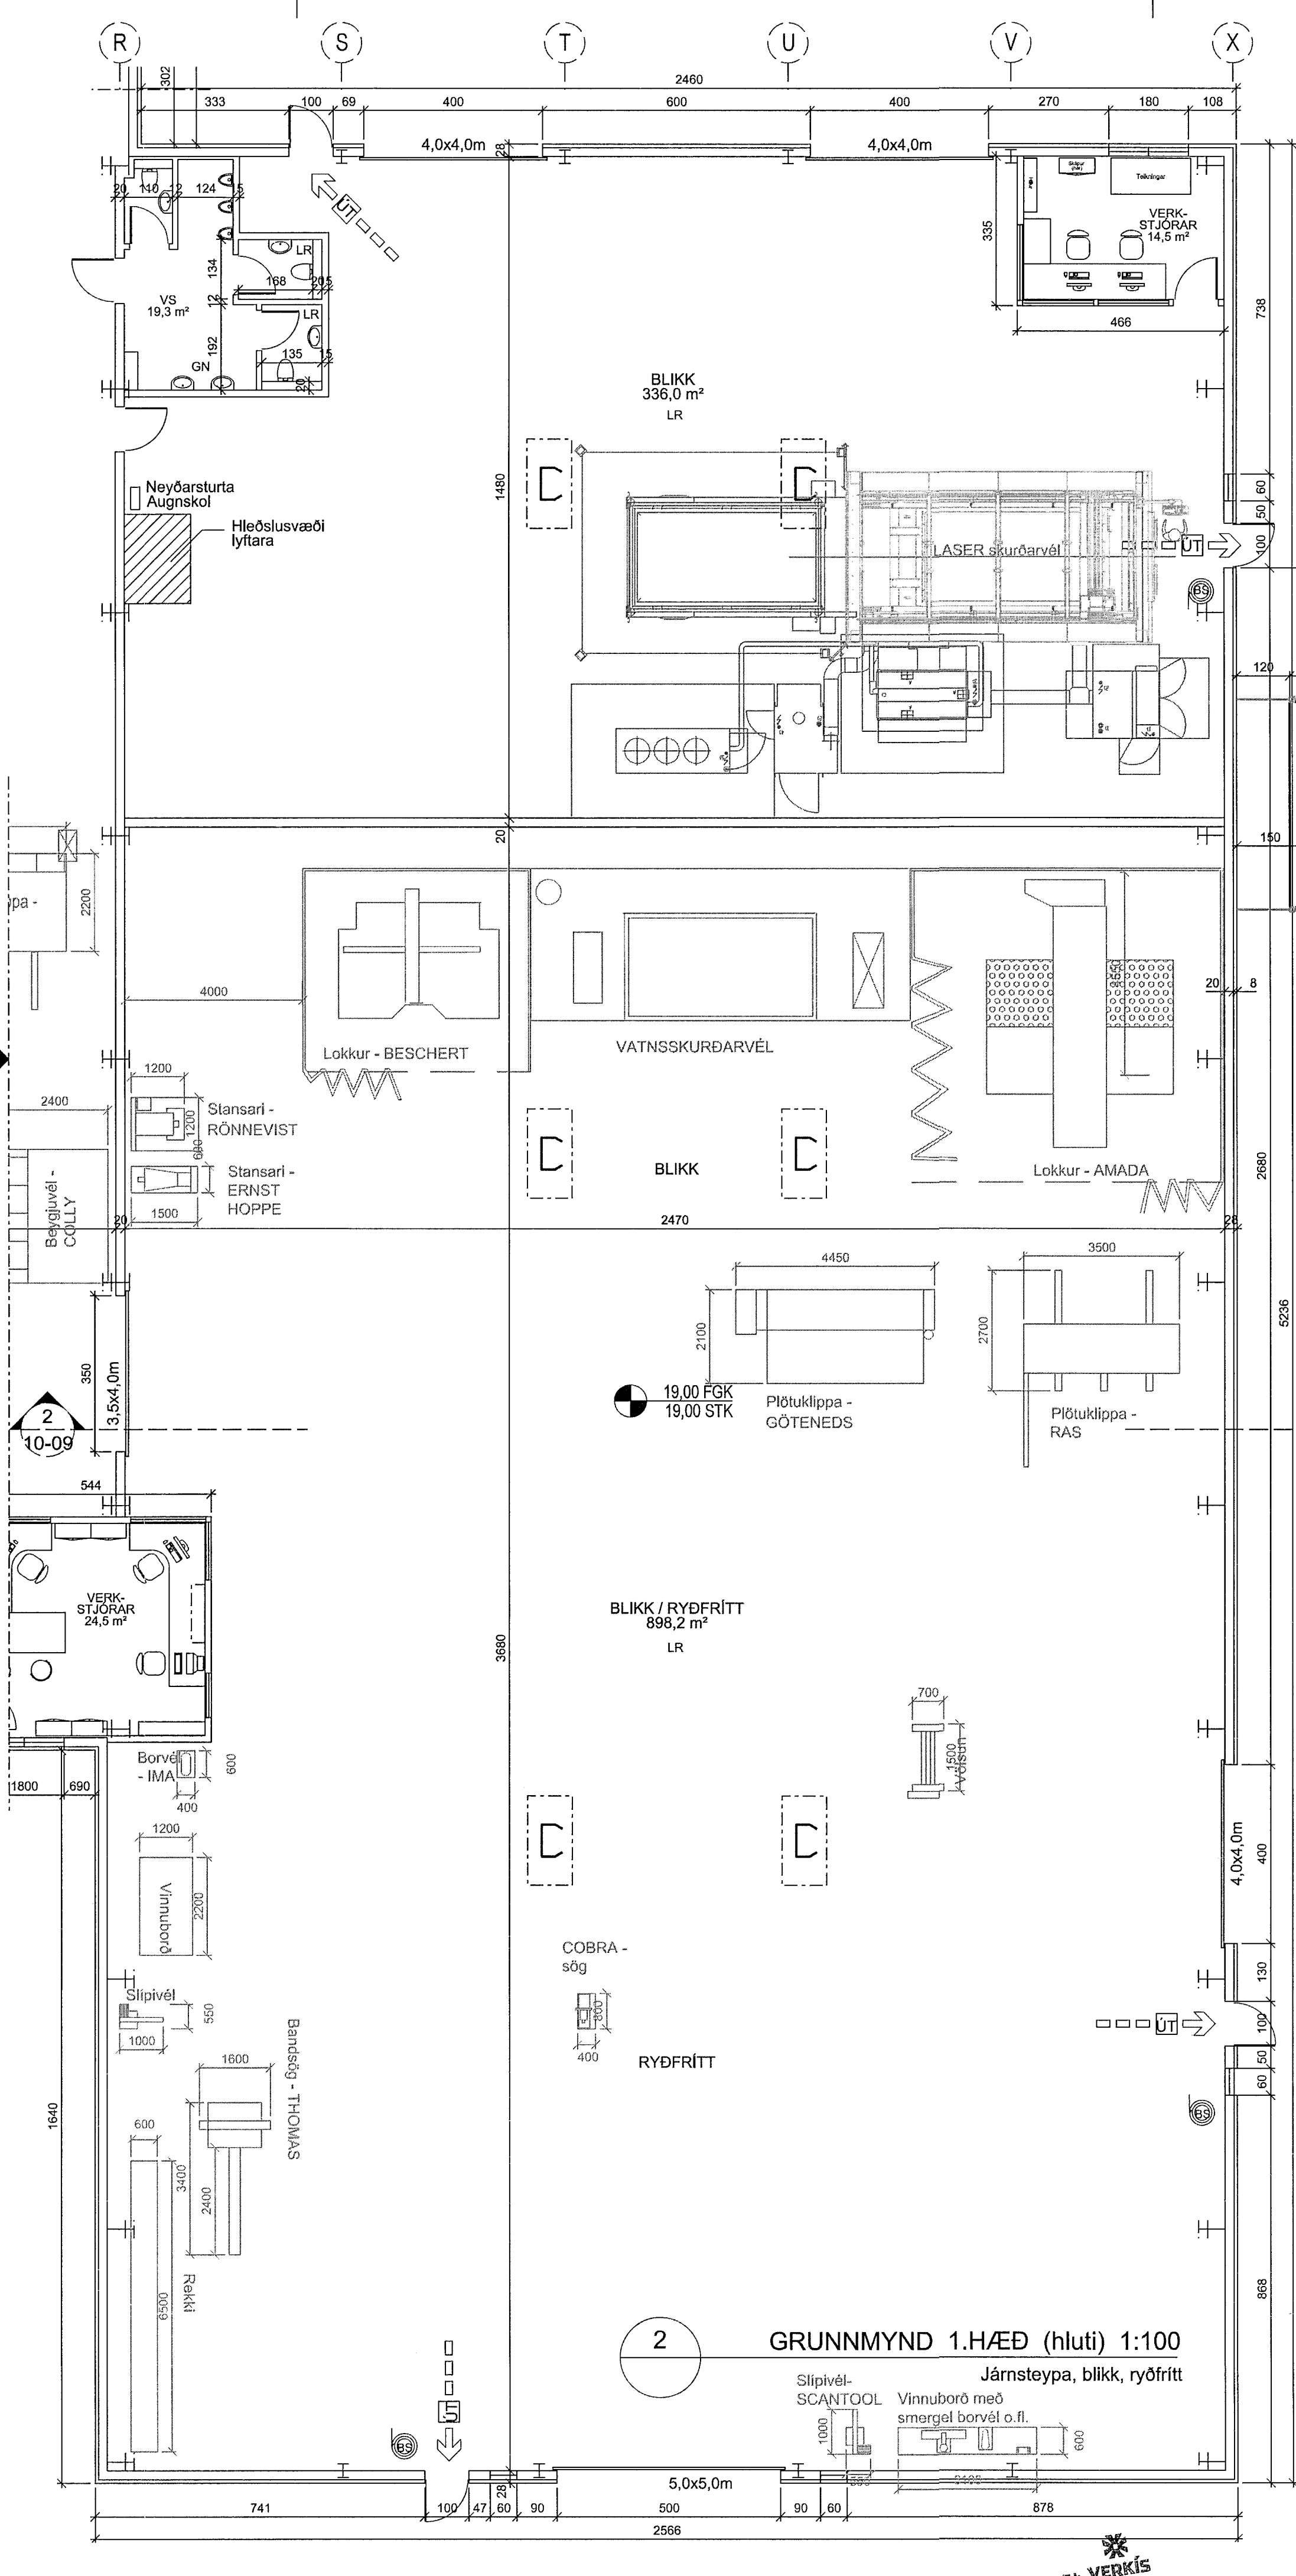

GRUNNMYND 1.HÆÐ (hluti) 1:100  
Járnsteypa, blikk, ryðfrítt


Samþykkt þann  
28 FEB. 2014  
Byggingafulltrúinn í Hafnarfirði  
F.h. Brynjar Rafn Ólafsson

Artun brunahönnuðar

- Undirstaða undir tank, h=50cm
- Kællir 79x79, H=2,5m
- Girðing hæð 2m
- Undirstað sem ákeyslsvörð
- Tankur, h=8,33m, (innihald nitrogen)
- Hlió á girðingu

14.02.2014  
ASK

G	Öi	HMH	30.01.2014
Settur tankur úti undir köfnunarefni (nitrogen) við austurhlöð húss			
F	Öi	HMH	03.12.2012
Salerniskjarna í plötuverkstæði breytt lílsháttar			
E	Öi	HMH	25.06.2012
Búrannsótt stækunur breytt úr að vera stál í steypu. Þek verður einhalls og lagt með þakdúk. Sett ný útgáfa af teikningahaus á teikningu			
D	Öi	HMH	27.04.2012
Tælinganám breytt úr 10-05 í 01 10-06. Stækun húss. Hús stækkað milli modulna G og L frá 9 að modulnu 14. Salerniskjörum breytt.			
C	Öi	HMH	30.06.2009
Brunamerkingu á hurð í innkastarmýri vatns breytt			
B	Öi	HMH	13.01.2009
Bætt inn útbúnaðarútdrátt frá plötuverkstæðinum og í skurðarpunkti modul L og 9. Gluggar á stafrí plötuverkstæðis felld úr (gluggar í modul 1) Bætt við 2 reyklögum í þaki plötuverkstæðis og allar mínuráður í 2m í stað 2,5m. Hurð bætt við innkastarherbergi vatns. Gólfhurð og gl. við vöruhúð milli modul 11 og 12 speglað yfir hurð að modul 13. Herbergi verkjóra í blökk-dælis fast frá modul R-S til modul V-X, þ.m.t. gluggi Salerniskjarna sem áður var staðsettur milli modul 5-6 í plötuverkstæði færður þaragá sem áður var áðurmetni verkjóraherbergi í blökk-dælis. Milliveggur milli blökkryðfrítt og blökk færður til yfir modul 7. Vöruhúð milli plötuverkstæðis og blökk milli modul 6 og 7 felld úr. Gónga- og vöruhúð ásamt gluggum í modul 14 fast um 70 cm í átt að modul S. Fyrir verkjóra uppdrátt lílsháttar til samræmis verkjóra. A			
A	Öi	HMH	01.02.2008
Gluggur bætt við á vélsmíðunhúð, við og í vöruhúð. Notkun á fyrri undir járnsteypu breytt			

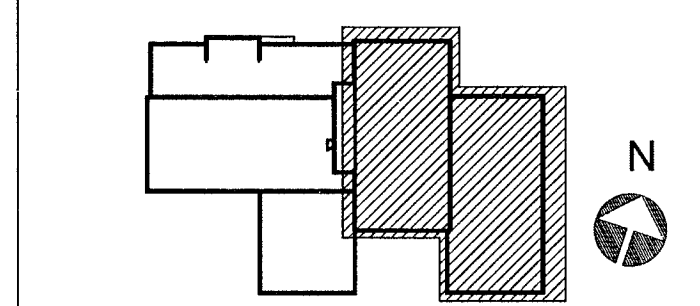

ASK ARCHITEKTAR EHF  
GEIRSDÓTU 9 101 REYKJAVÍK  
SÍMI 515 0300 FAX 515 0310  
www.ask.is

ARTUN ADALHÖNNUÐAR  
Hélgí Mír Halldóttir  
ASK ARCHITEKTAR

VERKNEFNI  
GJÁHELLA 4, HAFNARFIRÐI  
HÉÐINN

TEIÐUNG TERNINGAR  
ADALTEIKNING  
GRUNNMYND 1. HÆÐ (hluti)

MYN. I A1  
MÁSKALA  
HMMH  
TERNINGAR  
Öi  
VIRÐI  
HMMH  
DAGS  
10.10.2007  
DRAFA  
G

11.2.2014  
HEILBRIGDISEFTIRLIT 5  
HAFNARFJARDAR-  
OG KÓRVAÐGSSV.ÉDIS  
Gardatorg 7 210 Gardabæ  
Kjartan

F.H. VERKIS  
DSS

ÖPPI SKAL MELLA LÖP AF TERNINGU. ÖLL AFROT OG AFROTUN TERNINGAR ER HAD SAMRYMJI ASK ARCHITEKTAR.