


1
10-03
SNEIDING 1:100
10-04, 10-07

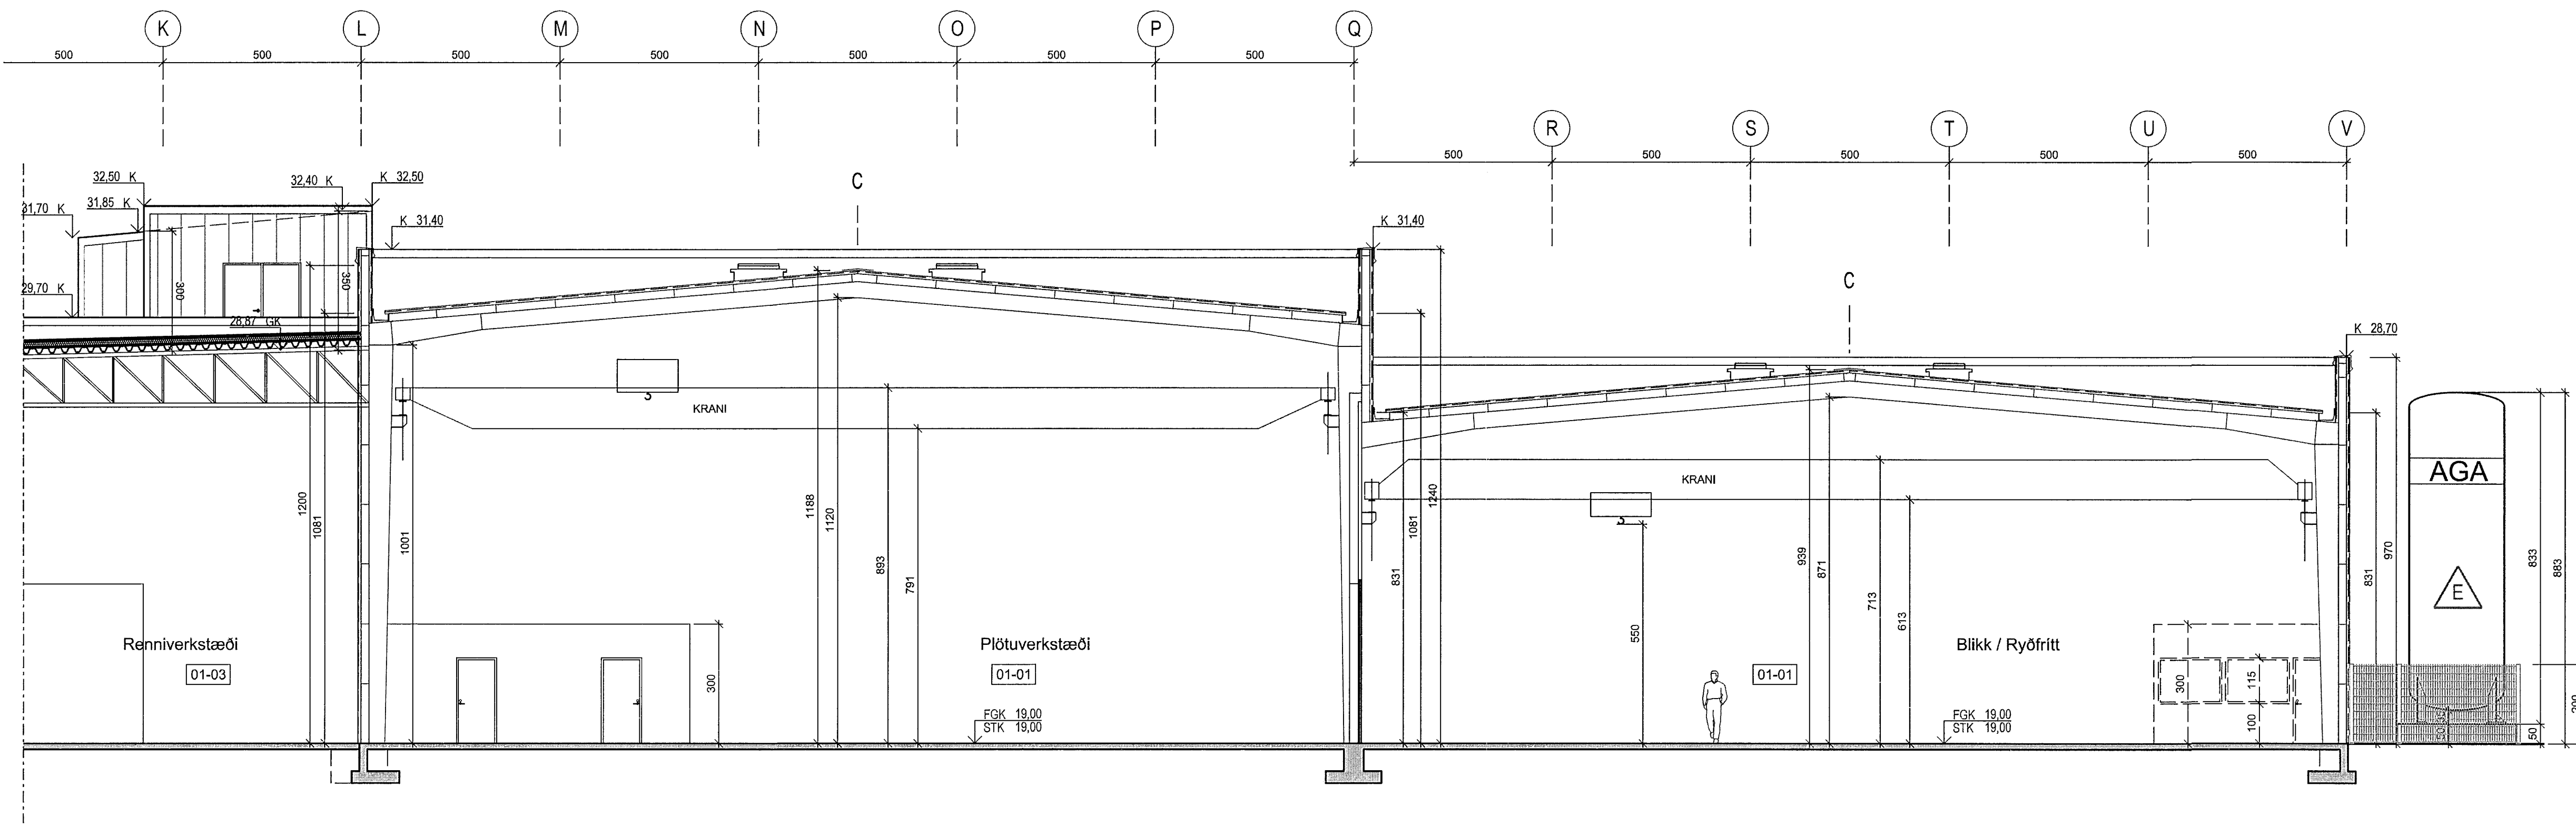


2
10-03
SNEIDING 1:100
10-06

Áritun brunahönnuðar

11.02.2014
ASK

E	ÓI	HMH	30.01.2014
Settur tankur undir köfnarefni (nitrogen) við austurhlé hösa			
D	ÓI	HMH	25.06.2012
Burdarvél stækunnar breytt úr að vera stál í steypu.			
Útveggir verða einangraðir og klæddir að utan og þak óloftað virki lagt þakdúk.			
Stett ný útgáfa af teikningahúsi á teikningu			
C	ÓI	HMH	27.04.2012
Teikningamerki breytt úr 10-08 í 01 10-09			
Stækun hösa. Hús stækkað milli modulna G og L frá 9 að modulinu 14			
B	ÓI	HMH	13.01.2009
Bætt inn útlæsturdeil frá plötuverkendum ca. 1 skurðarpunkti modul L og 9			
Loftræstirum bætt inn teikningar			
Lagastokkur, skilyt utanum loftræstirum vó teikningu 3h bætt inn á teikn			
Smeiðing í eldhúsi upplæð			
Nýtt verkspira og smitað hækkað í 3000mm			
A	ÓI	HMH	01.02.2008
Skrifstofukjarni færður til um 30mm til vesturs og norðurs og þakalla snúð.			
Þak breytt úr höpblóm með einangrun og þappa í Lettak einangur			
Bærndi langveggir á 2. hæð nýjkaðir úr 250mm í 200mm			
Portveggir á lagerrenniverkstæði hækkaðir um 200mm			
Portveggir á plötusteypublíkk ryðfrítt hækkaðir um 400mm			

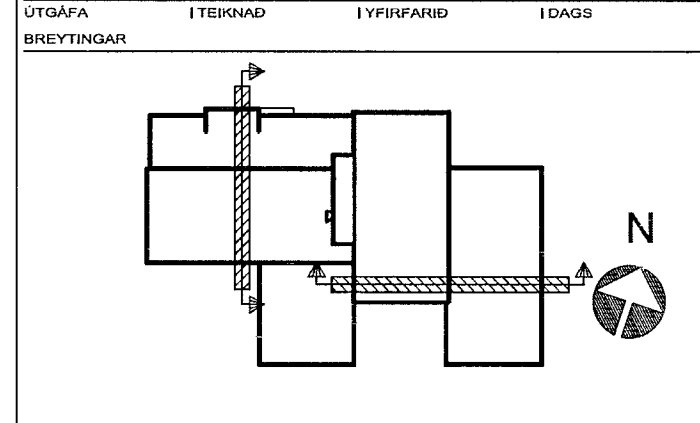

ASK ARKITEKTAR EHF
SÍMÍ 515 0300 FAX 515 0319
www.ask.is

ÁRITUN ADALHÖNNUÐAR
Hönnuðir: H. Verkis, D.S.
ASK ARKITEKTAR

VERKERN GJÁHELLA 4, HAFNARFIRÐI HÉDINN	
TEIÐINGAR ADALTEIKNING	SKV. I A1 1:100
HÉI TEIKNINGAR SNEIDINGAR	HANNAÐ HMH
	TEIKNAD ÓI
	YFIR HMH
	DAGS 10.10.2007
VERK.NR. 06124	ÓTAFSA E

F.h. VERKIS
D.S.

11.2.2014
HEILBRIGDISEFTIRLITS
HAFNARFIJARDAR-
OG-KÖPAVOGSSVÆÐIS
Gardatorget 210 Gardabæ
Hönnuðir: H. Verkis, D.S.

ÞAKI SKAL MELLA UPP AF TEIKNINGU ÖLL AFNOT OG AFRIÐUR TEIKNINGAR ER HÁÐ SAMBYKKT ASK ARKITEKTAR.