




Samþykkt 14.7.92
 VEGNA FULLNADARÞRÁGGANGS
 Jóhann Guðsson
 L.h. Hafnarvíki Hafnarþingar

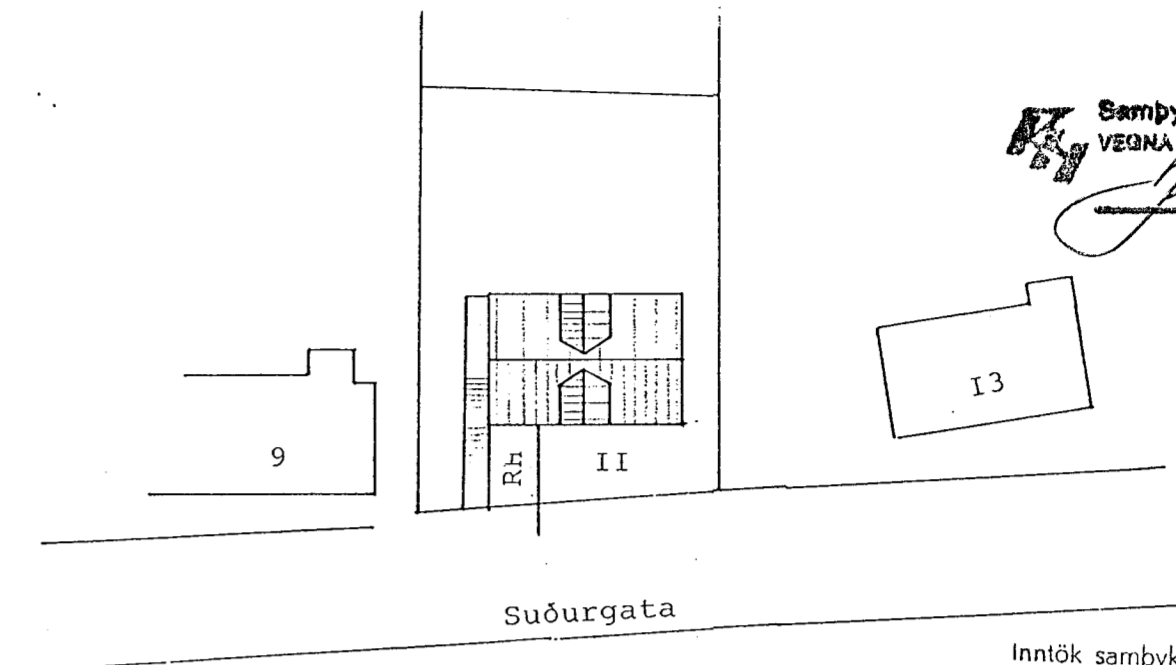

Inntök samþykkt 10.17. 1992
 l.h. RAFVEITU HAFNARFIJRDAR
 Albert Jónsson

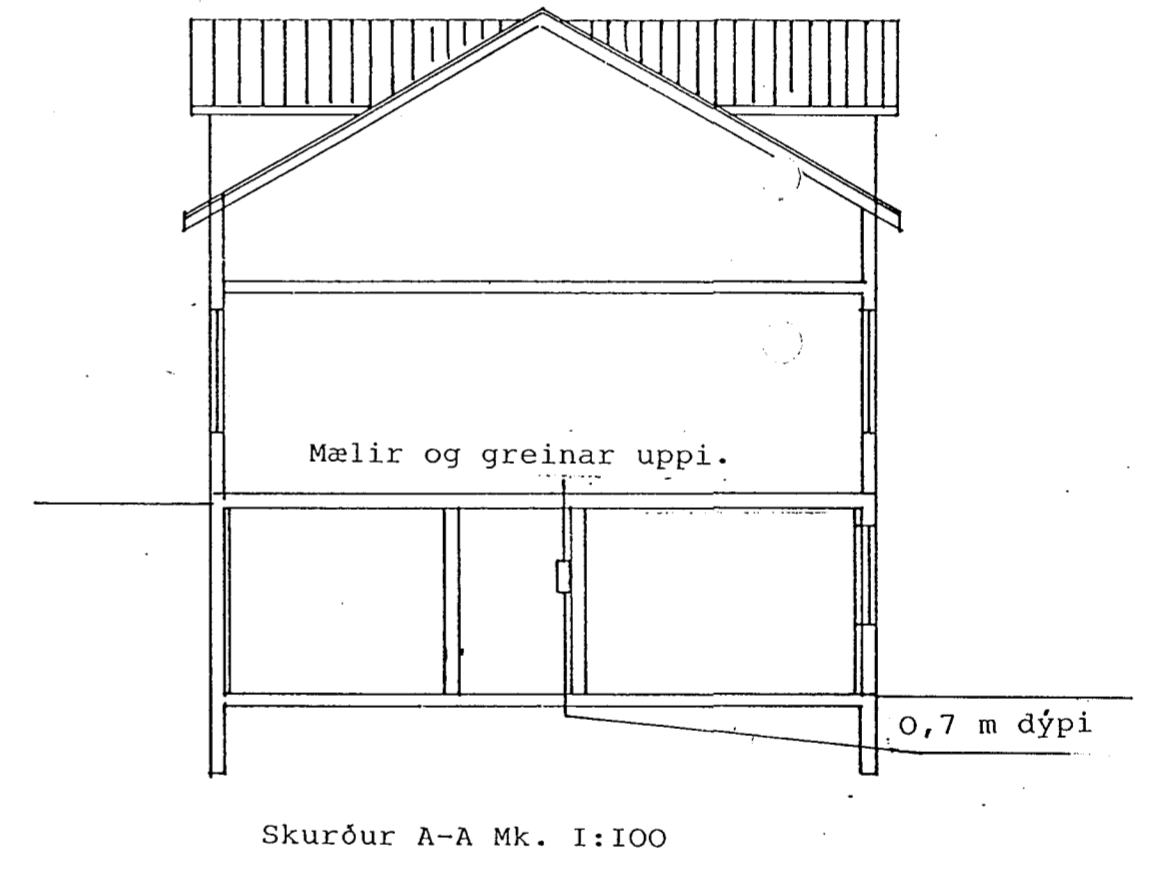

TEIKNING NR. 3032

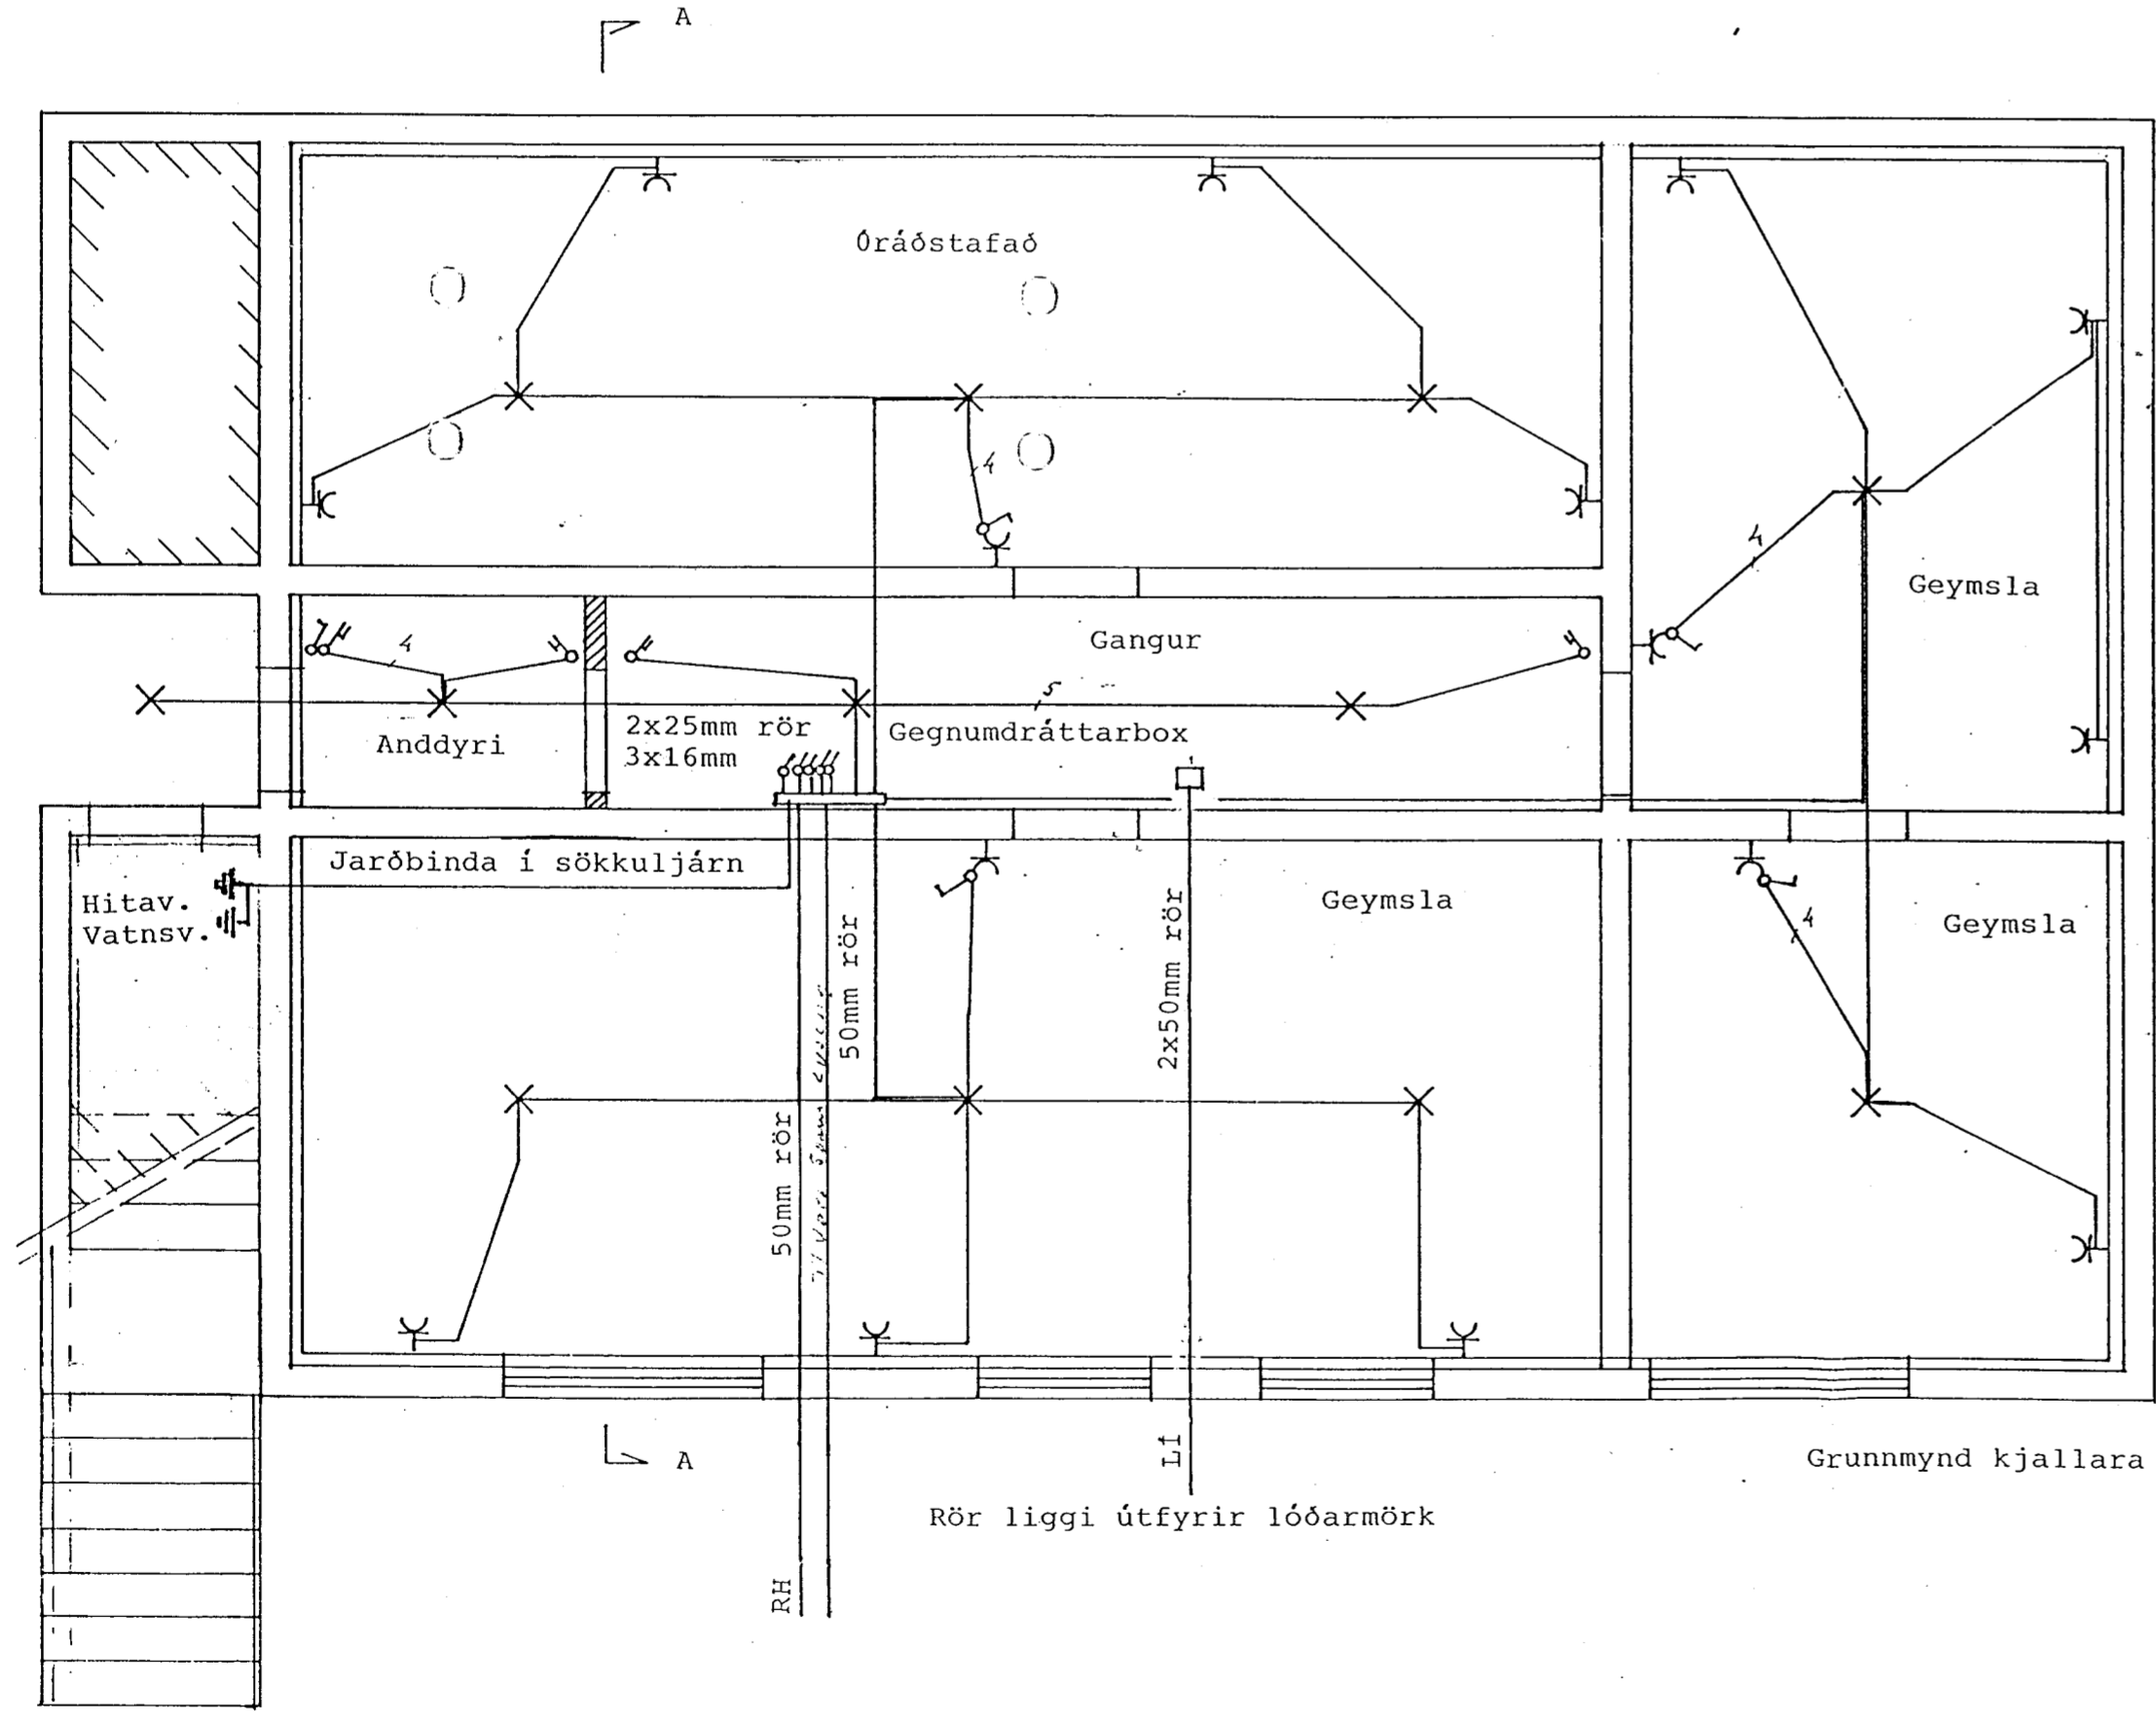

TEIKNISTOFA STEFÁNS V. ÞORSTEINSSONAR		
ARNARHRAUNI 36 HAFNARFIRÐI SÍMI:52136		
BREYTT:	SUÐURGATA II	H. SVP TSVI.S.
	RAFLÖGN Í KJALLAFA	M. 1:100 I:50
	SNID OG AFSTÖÐUMYND	N. 414 Bl. Iaf I
		D. 06 06 1992
		<i>Stefni Þorsteinsson</i>