

# Raflagnateikning

## HÁHOLT 9.


Samþykkt 29.4.1992  
VEGNA FULLNÁÐARFRÁGINGS  
*Jóhannes Skarphéðinsson*  
L.H. RAUFVEITU HAFNARFJÁRDAR

### Teikningaskrá

- Blað 1. Afstöðumynd
- Blað 2. Grunnmynd kjallara.
- Blað 3. Grunnmynd kjallara.
- Blað 4. Grunnmynd 1. hæðar.
- Blað 5. Grunnmynd 1. hæðar.
- Blað 6. Grunnmynd 2. hæðar.
- Blað 7. Grunnmynd 2. hæðar.
- Blað 8. Grunnmynd 3. hæðar.
- Blað 9. Grunnmynd 3. hæðar.
- Blað 10. Töflur, snið og skyringar.

- Almenn raflögn.
- Lágspennulagnir.
- Almenn raflögn.
- Lágspennulagnir.
- Almenn raflögn.
- Lágspennulagnir.
- Almenn raflögn.
- Lágspennulagnir.

Inntök samþykkt 29.14.1992  
L.H. RAUFVEITU HAFNARFJÁRDAR  
*Filbert Guðinsson*

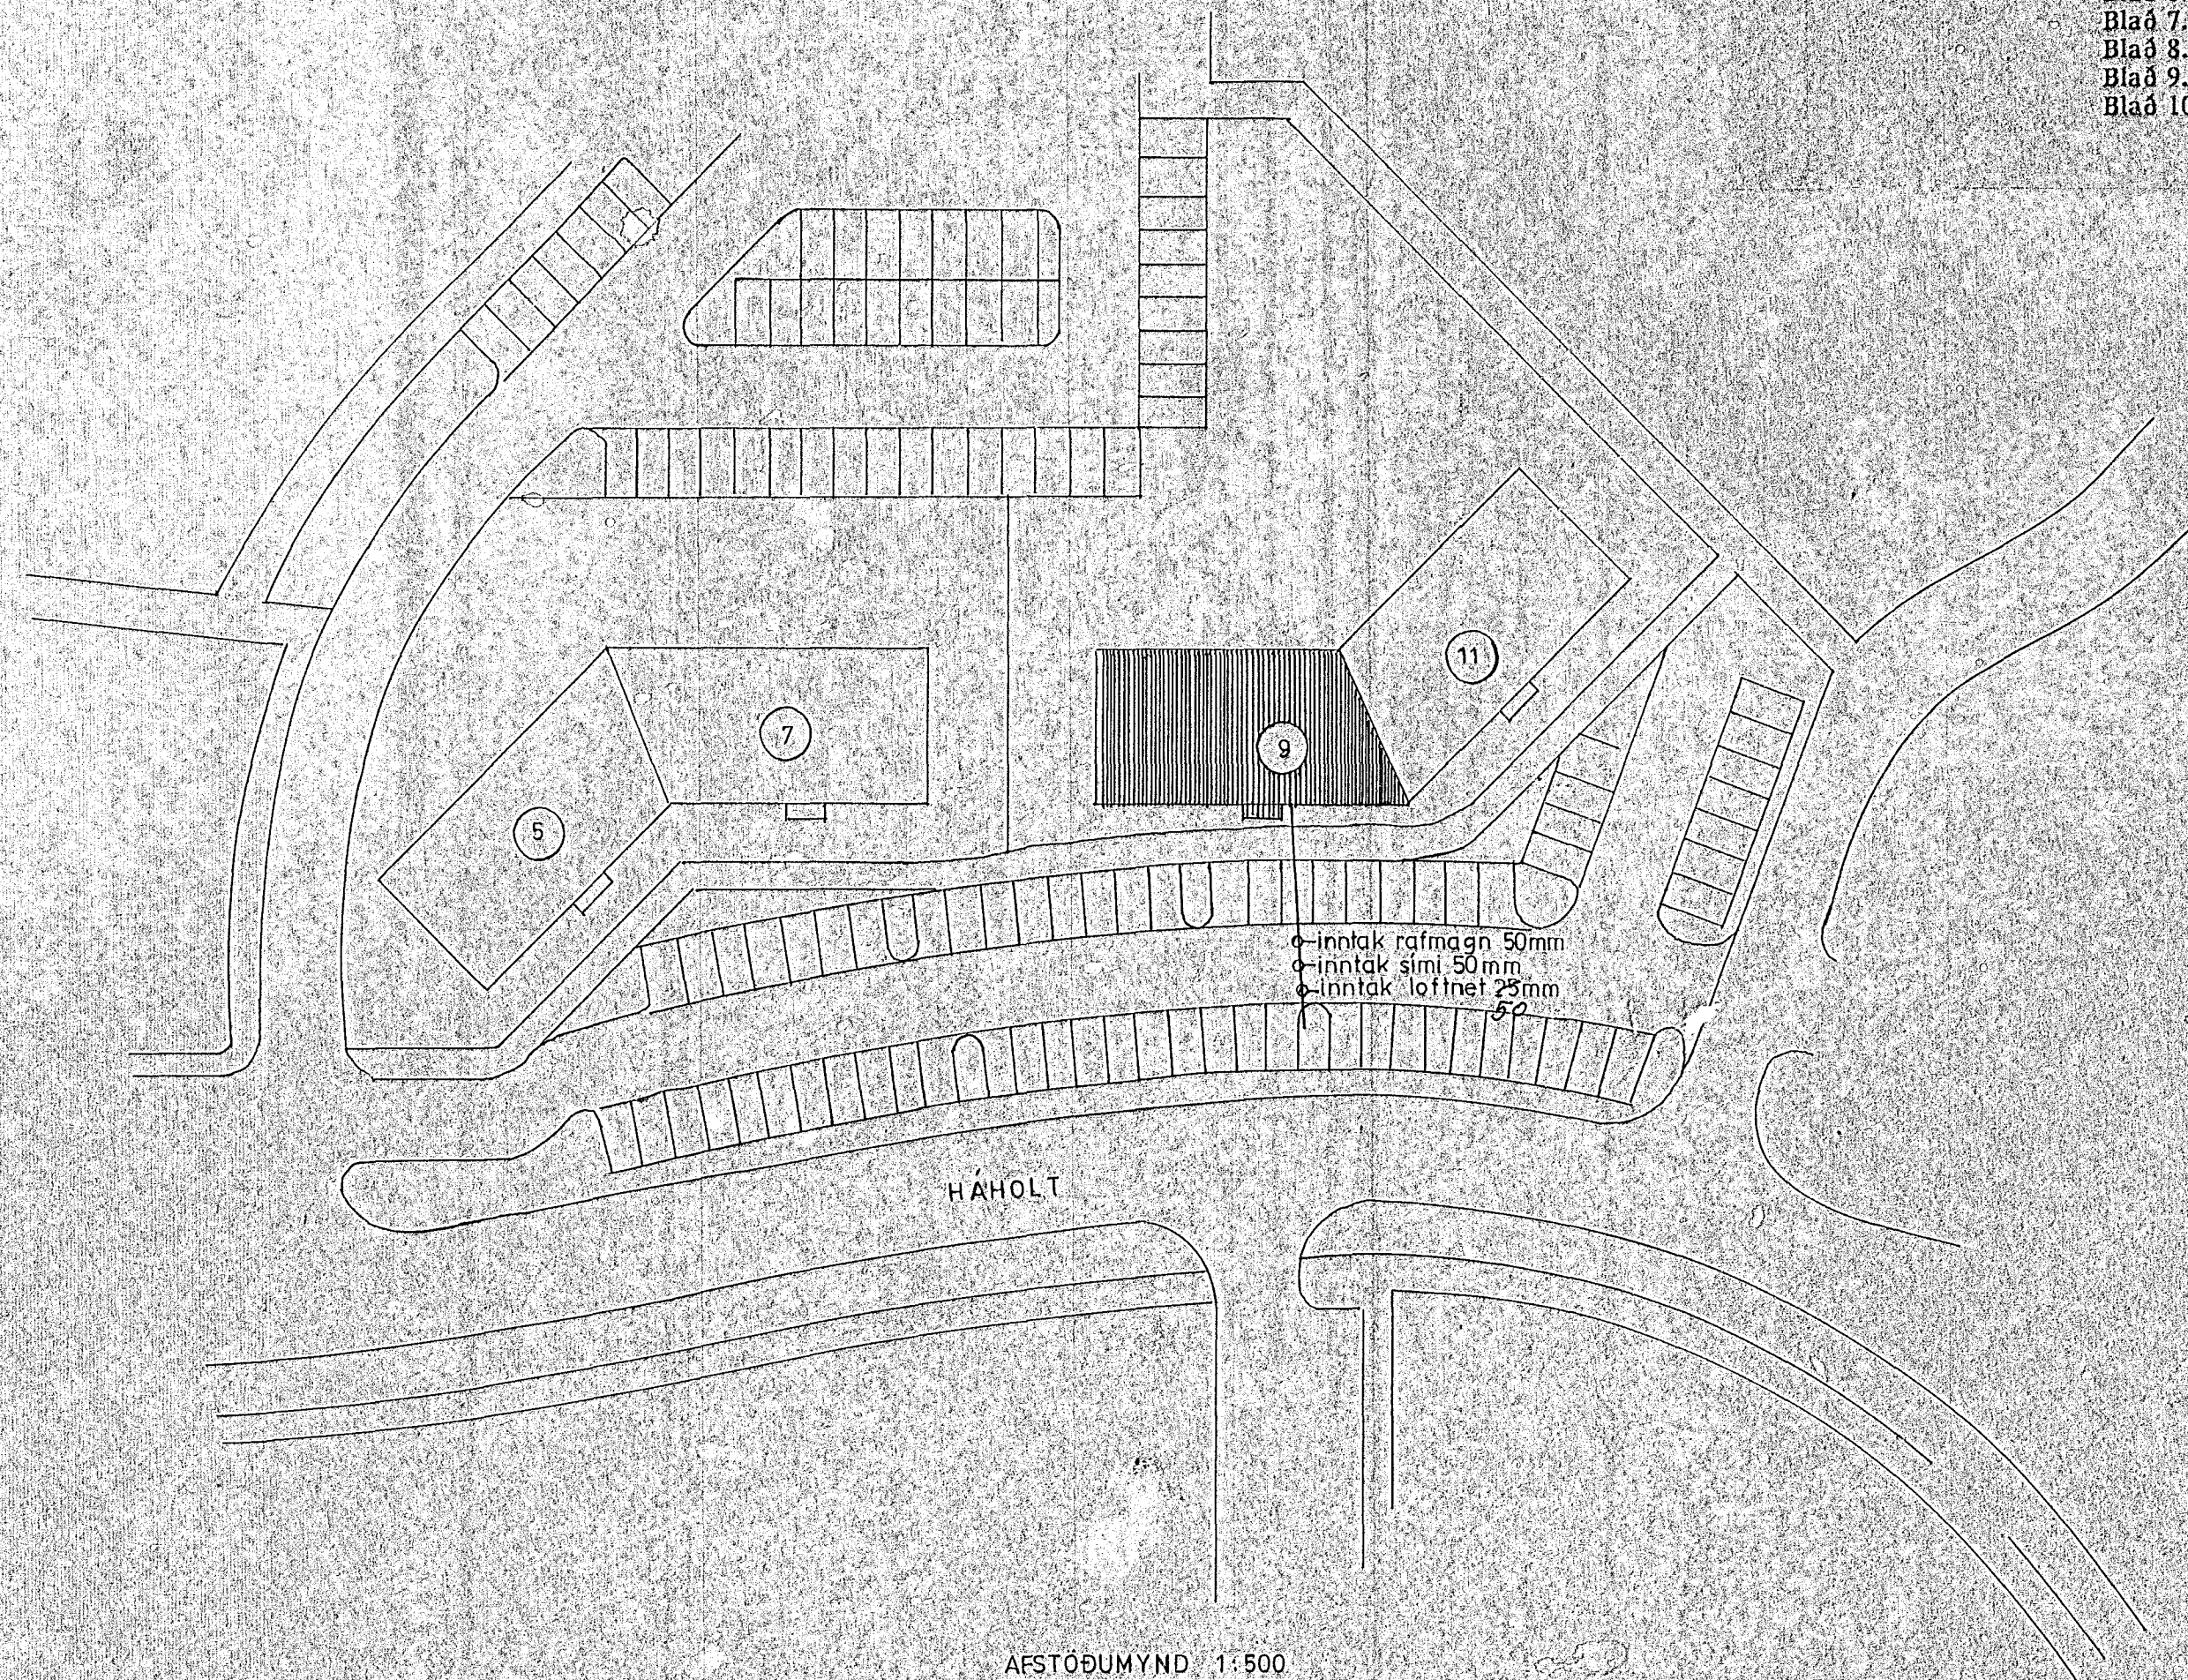

TEIKNING NR. 3015

JÓHANNES SKARPHÉÐINSSON