



LAGSPENNA NEDRI HÆÐAR M 1:500

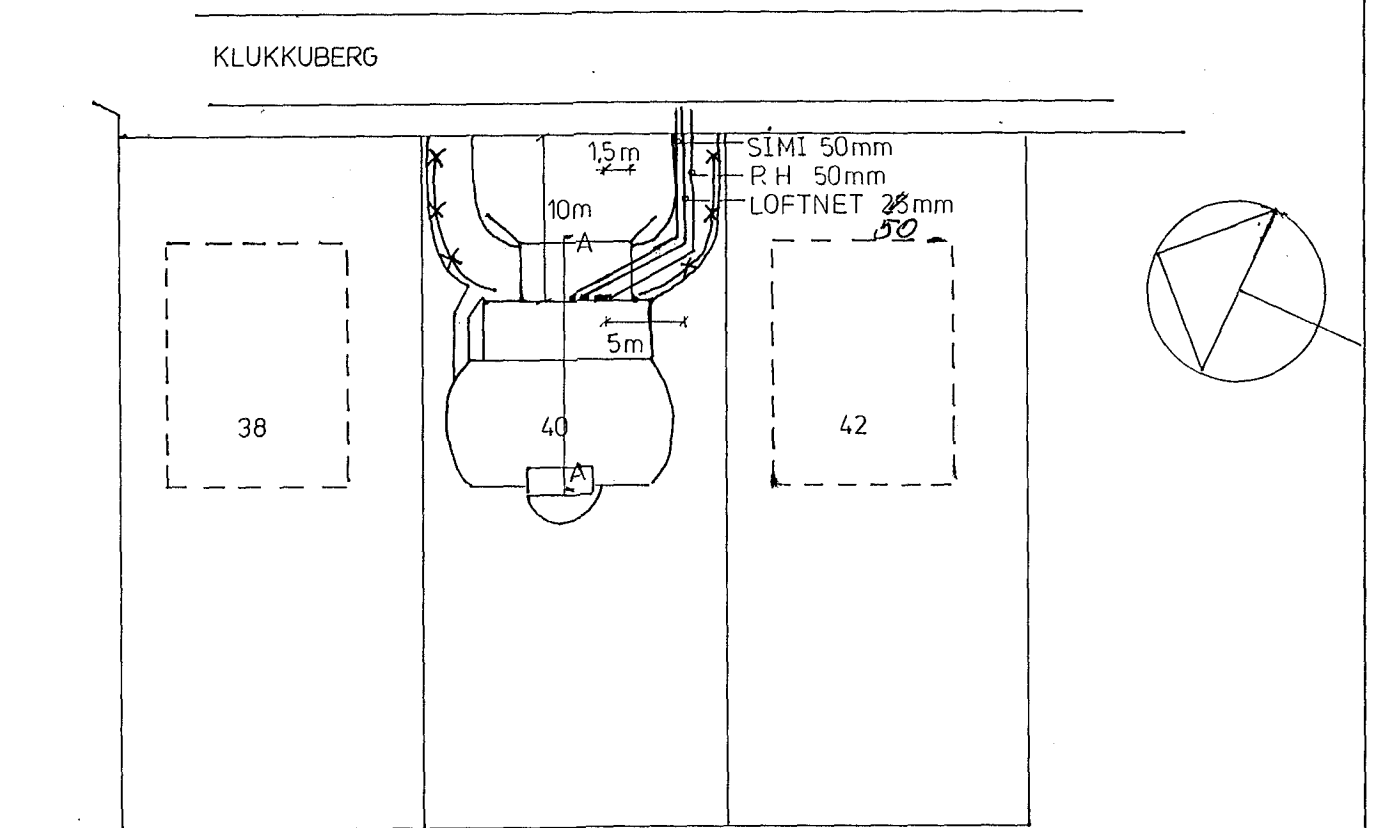

AFSTÖÐUMYND M 1:500

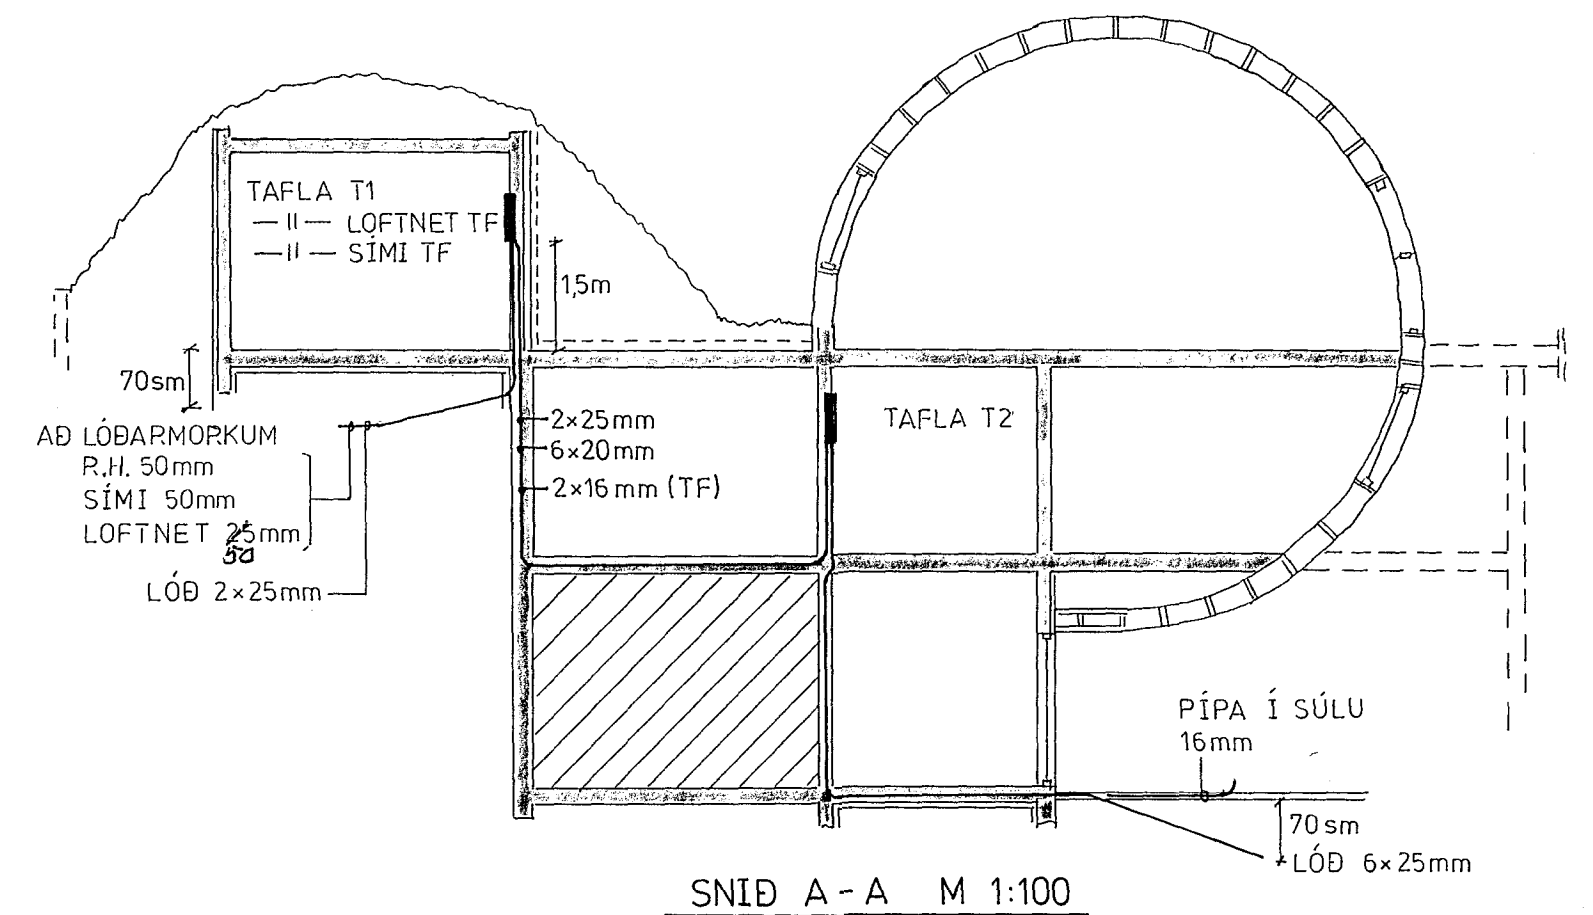

SNID A-A M 1:100

KVARDI BLAD	FRH. BL.	VERKHEITI
3	4	KLUKKUBERG 40 HAFNARF.
HANNAÐ TEIKNAD YFIRF.	G.J. G.J. G.J.	GUNNAR JÓNSSON
DACS	AGÚST 92.	RAFHAÐSÍÐAFR. 8:91-851169