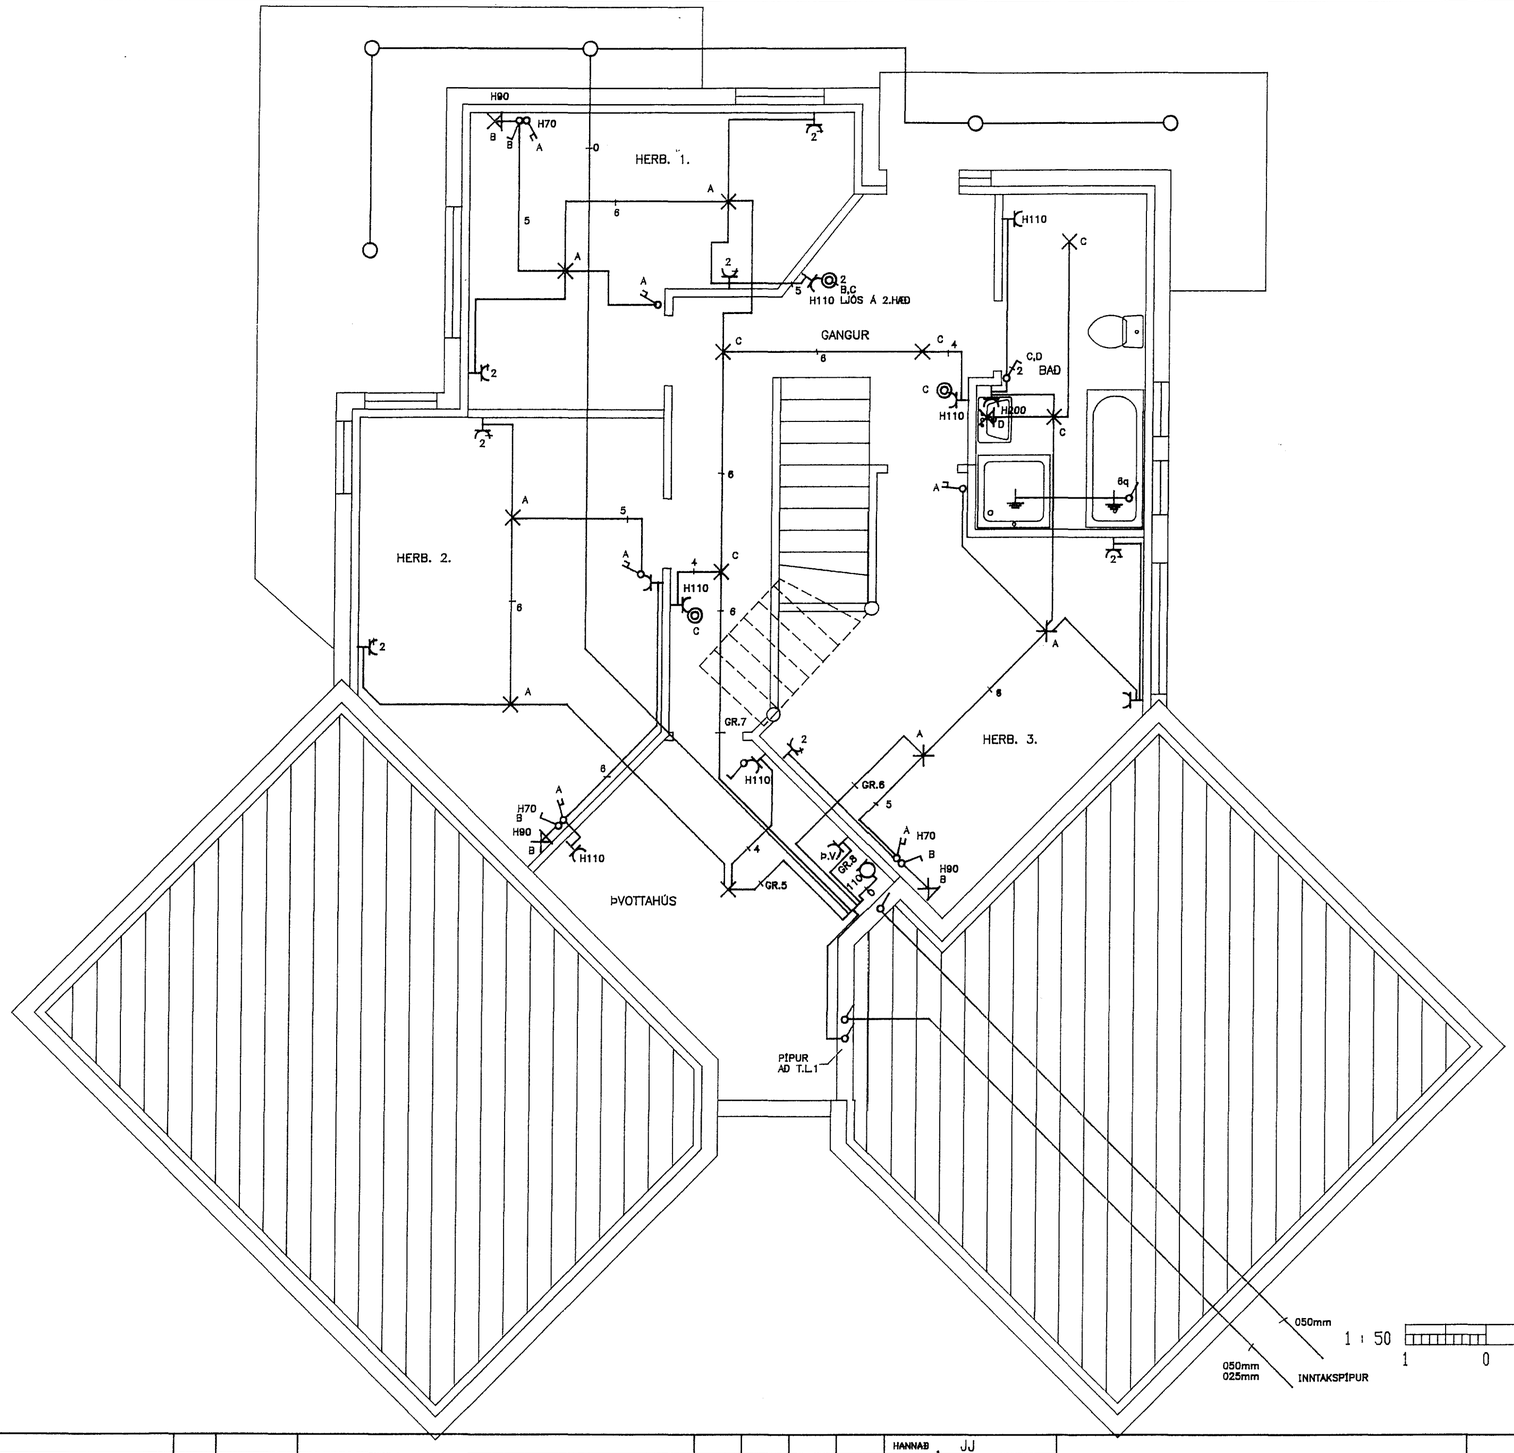

								HANNAÐ	JJ
								TEIKN.	JJ
								YFIRF.	
								SAMÞ.	
								VERKNR.	346
	X	16.01.95	REYNDARTEIKNING	JJ	JJ			GEYMSLUNR.	1022
	ÚTG.	DAGS.		TEIKN.	BREYTT	YFIRF.	SAMÞ.	DAGS.	01.12.91

JÚLÍUS JÓHANNESSON
RAFTÆKNIFRÆÐINGUR
HJALLABRAUT 37.
220 HAFNARFIRÐI

LÆKJARBERG 52
HAFNARFIRÐI
RAFLÖGN 1.HÆÐ

TEIKN. NR. 1.002 NÆSTA TEIKN. NR. 1.003 ÚTG.