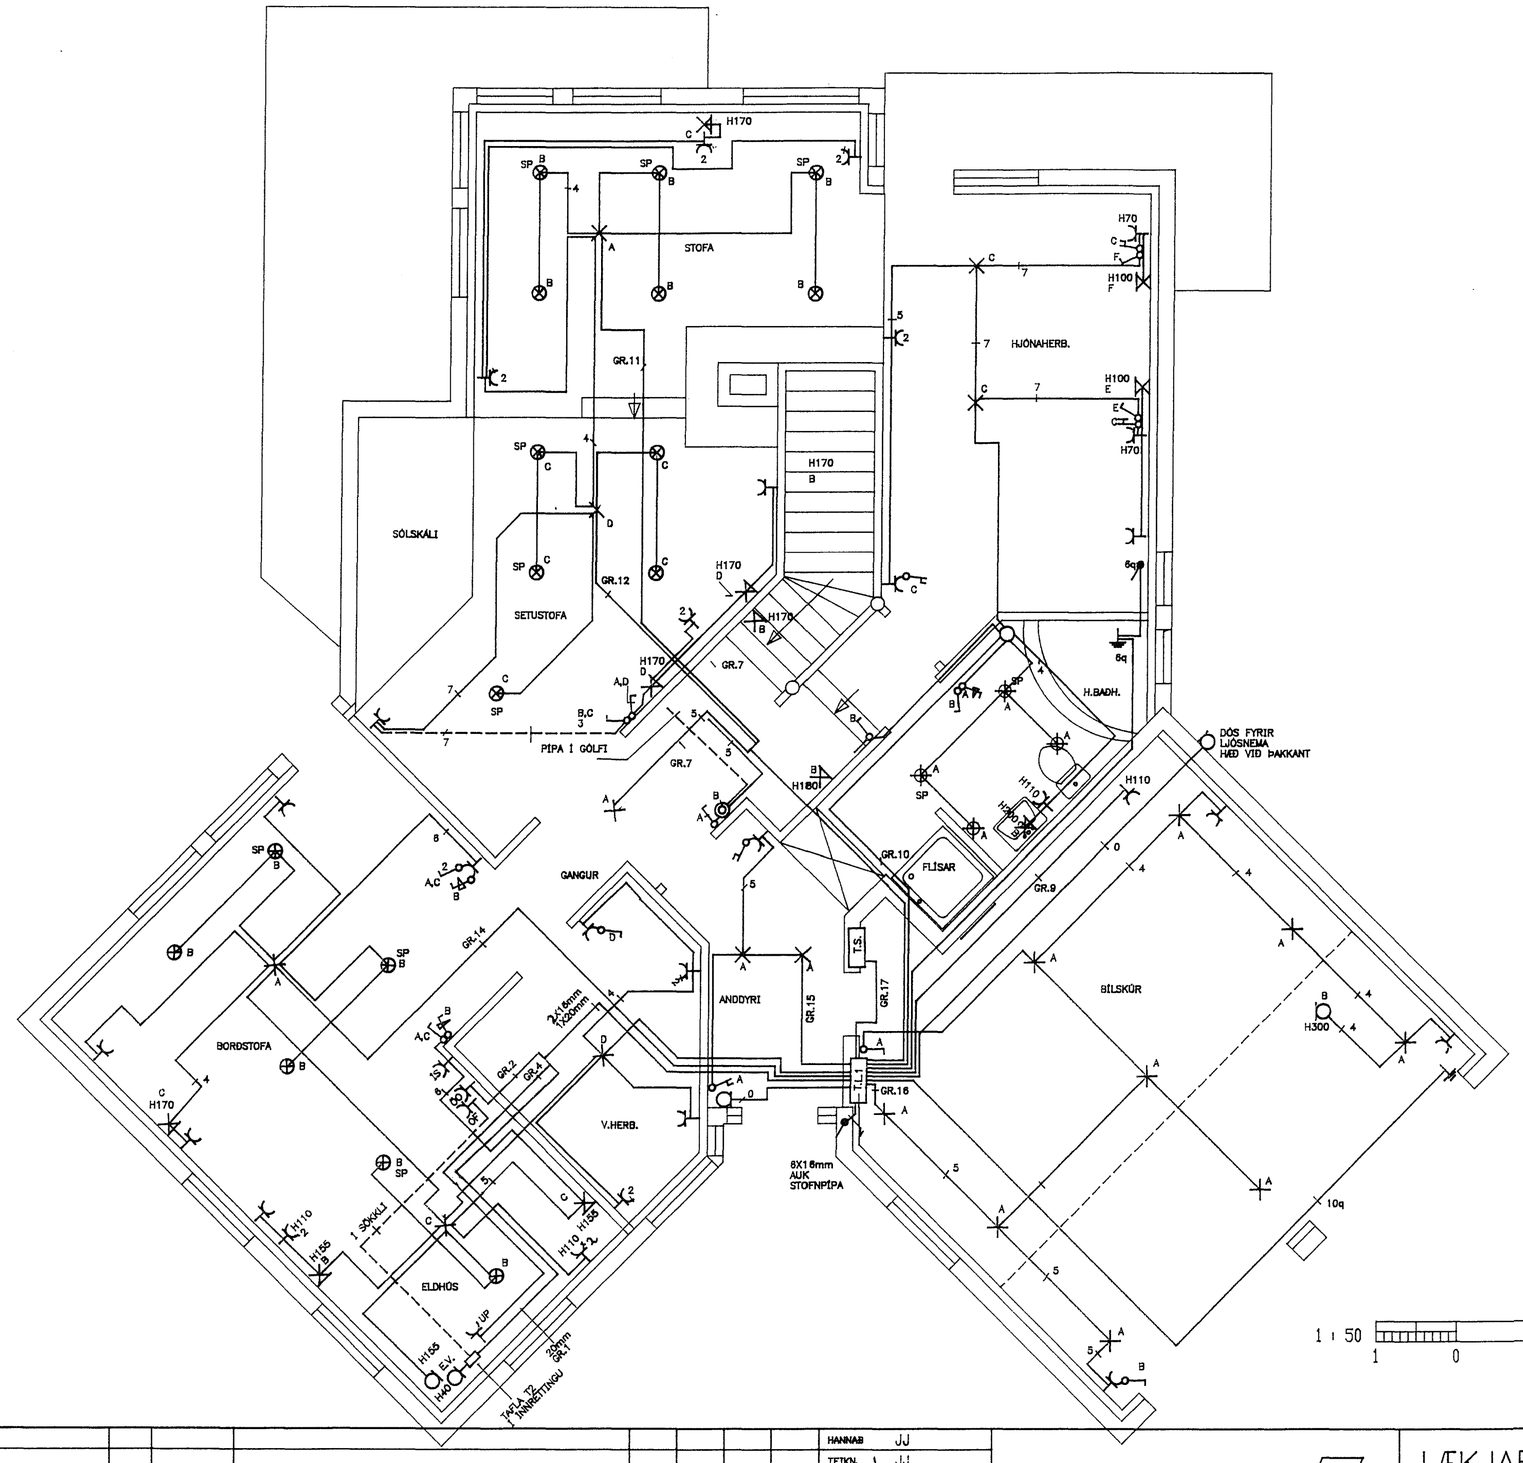

								HANNAÐ	JJ
								TEIKN.	JJ
								YFIRF.	
								SAMÞ.	
								VERKNR.	346
	X	16.02.95	REYNDARTEIKNING	JJ	JJ			GEYMSLUNR.	1023
	ÚTG.	DAGS.		TEIKN.	ÞREYTT	YFIRF.	SAMÞ.	DAGS.	01.12.91

JÚLÍUS JÓHANNESSON
RAFTÆKNIFRÆÐINGUR
HJALLABRAUT 37,
220 HAFNARFIRÐI

LÆKJARBERG 52
HAFNARFIRÐI
RAFLÖGN, 2.HÆÐ

TEIKN. NR. 1.003 NÆSTA TEIKN. NR. 1.004 ÚTG.