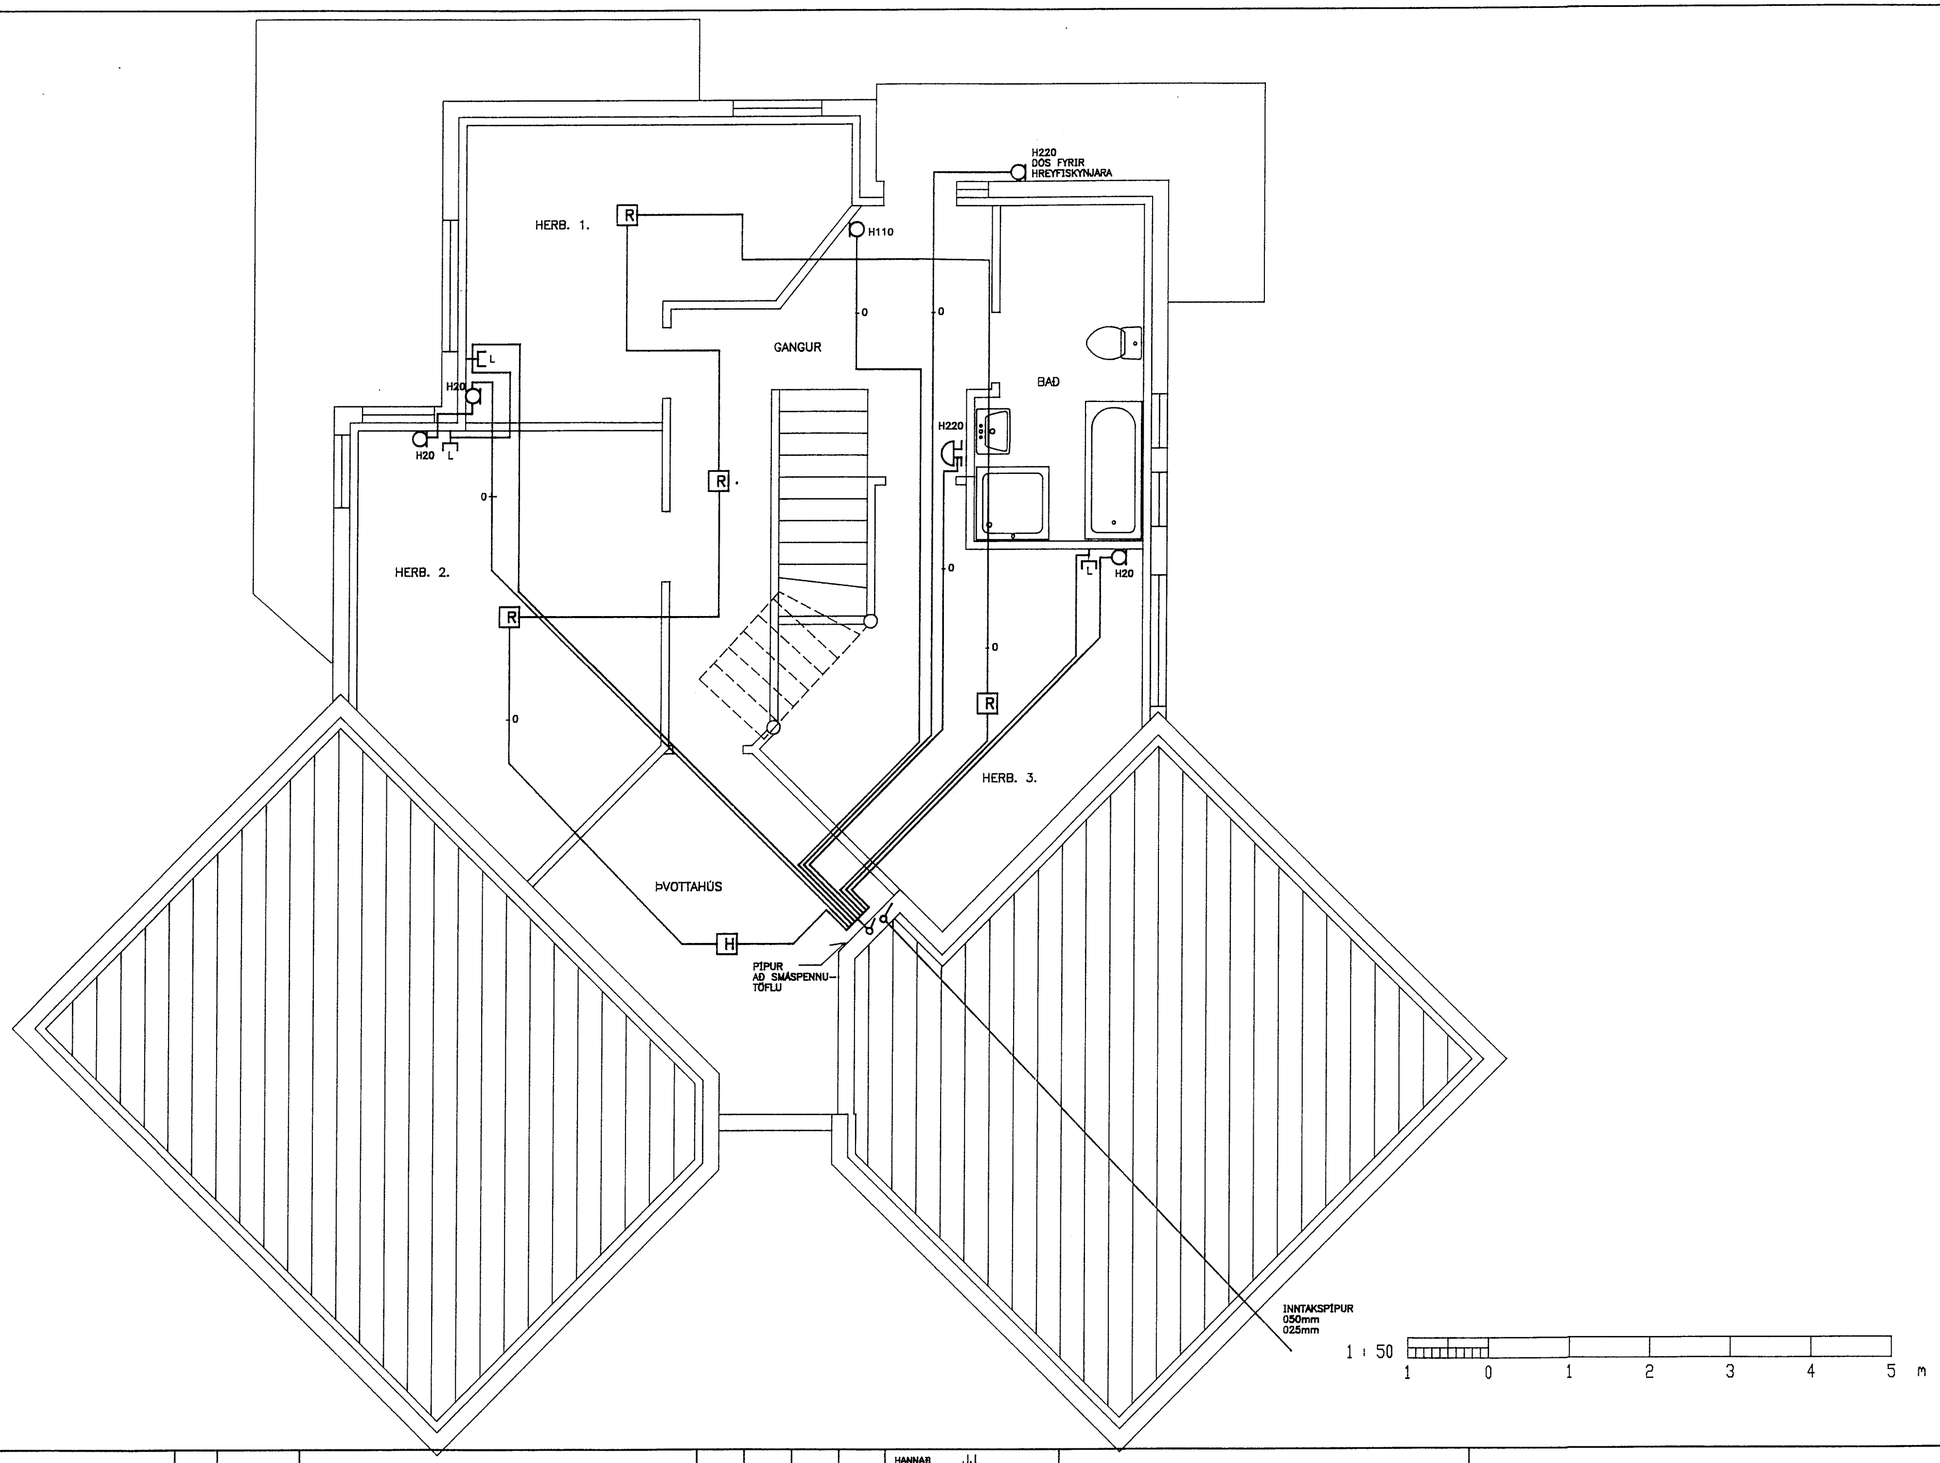


| | | | | | | | | |
|---|---|---|---|---|---|---|---|---|
| | | | | | | | HANNAÐ | JJ |
| | | | | | | | TEIKN. | JJ |
| | | | | | | | YFIRF. | |
| | | | | | | | SAMÞ. | |
| | | | | | | | VERKNR. | 346 |
| | X | 16.02.95 | REYNDARTEIKNING | JJ | JJ | | GEYMSLUNR. | 1024 |
| | ÚTG. | DAGS. | | TEIKN. | BREYTT | YFIRF. | SAMÞ. | DAGS. 01.12.91 |

JÚLÍUS JÓHANNESSON
RAFTÆKNIFRÆÐINGUR
HJALLABRAUT 37,
220 HAFNARFIRÐI

# LÆKJARBERG 52
HAFNARFIRÐI
SMÁSPENNULÖGN 1.HÆÐ

TEIKN. NR. 1.004 NÆSTA TEIKN. NR. 1.005 ÚTG.