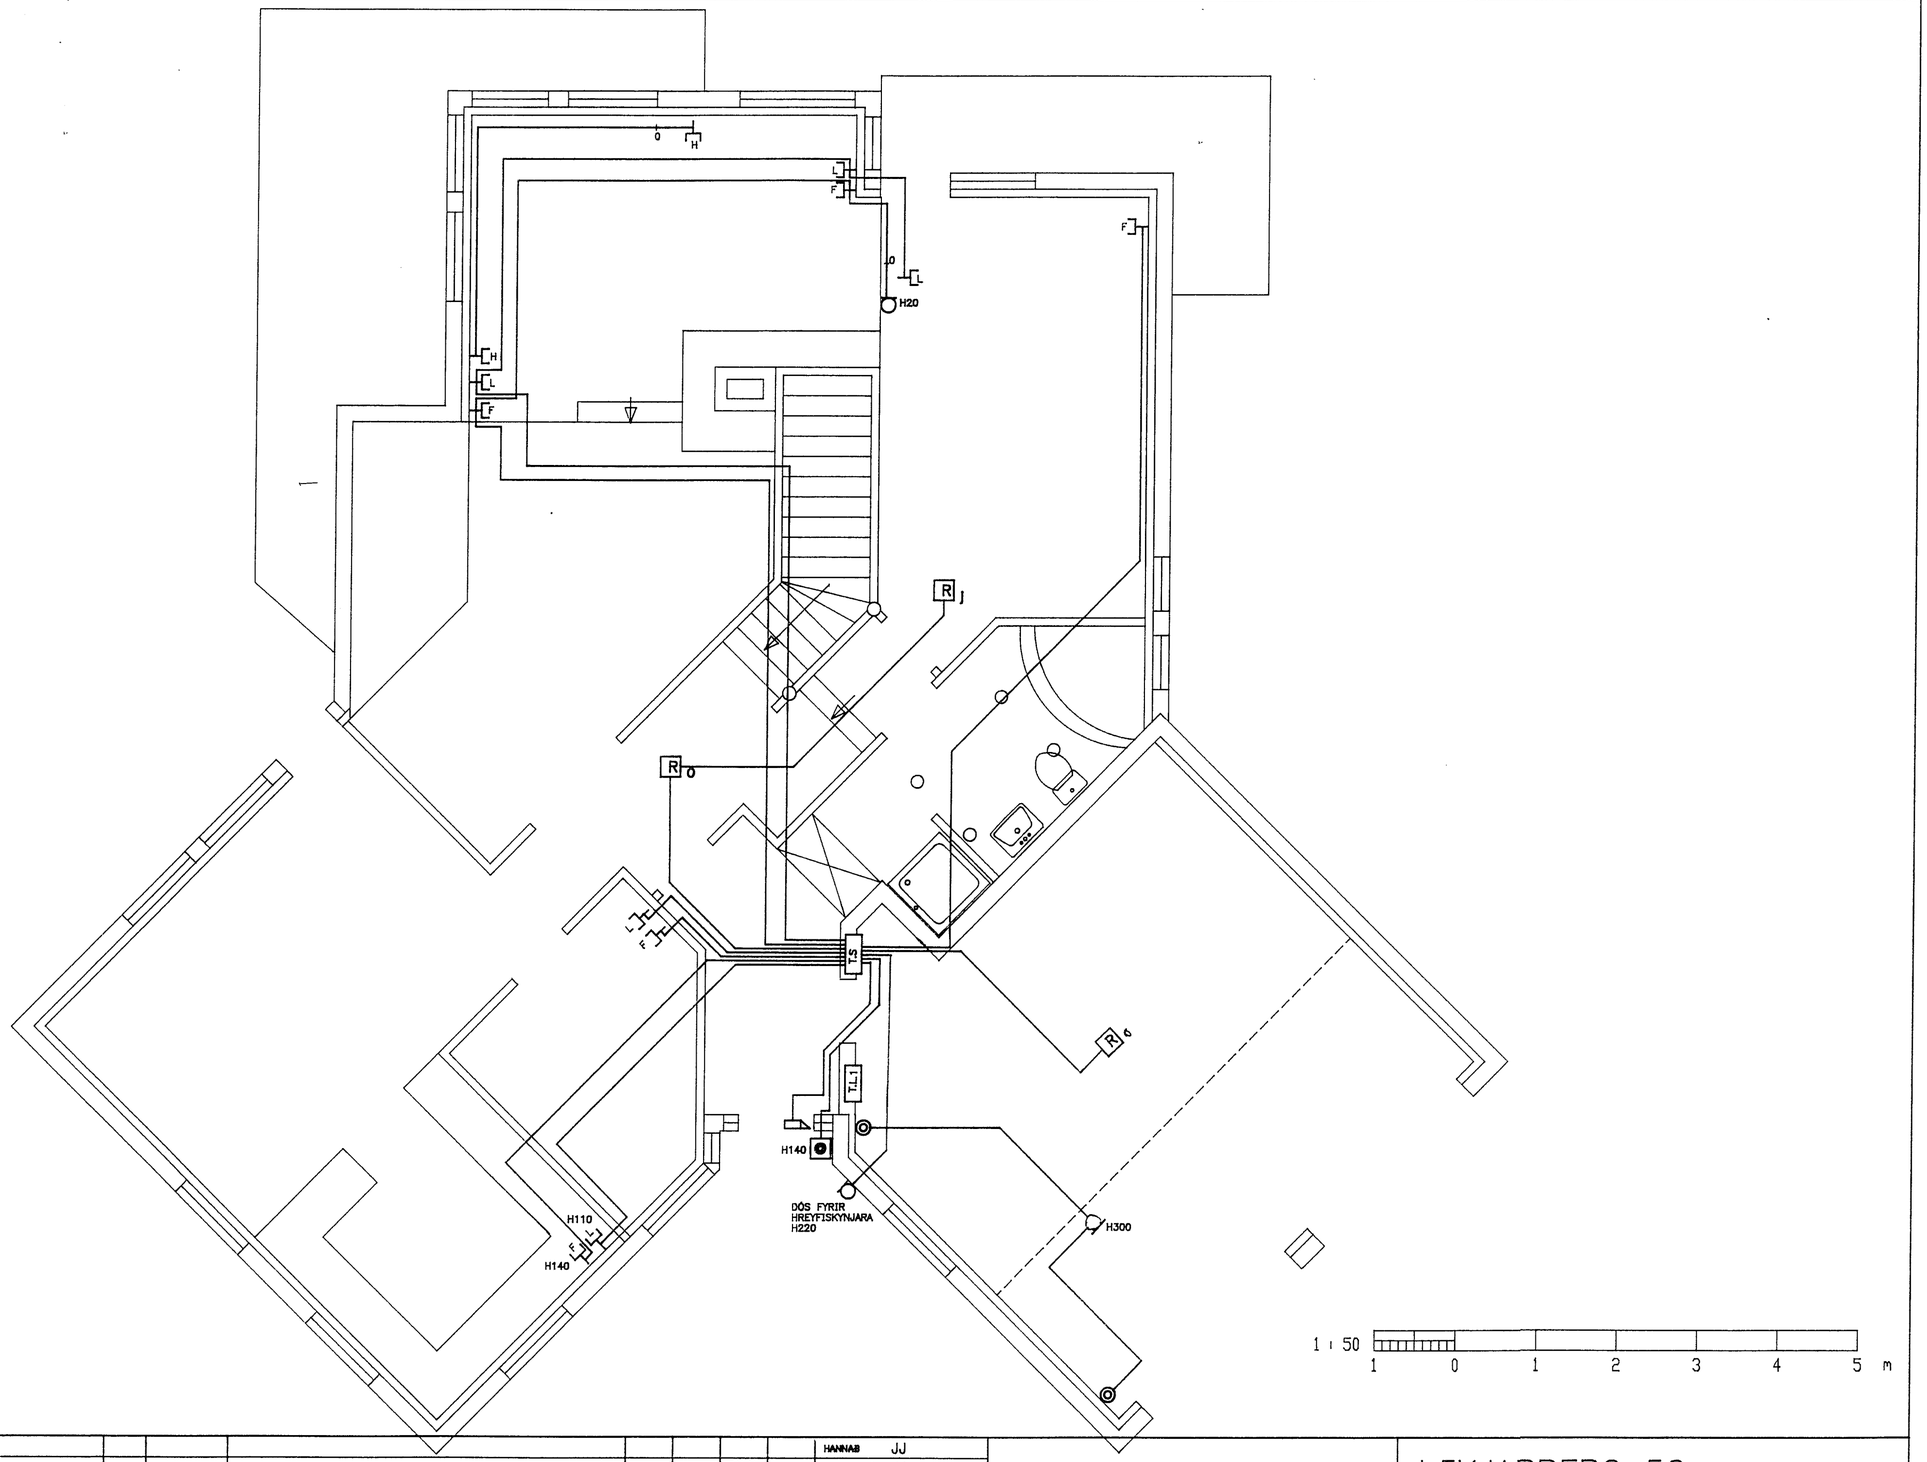

								HANNAÐ	JJ
								TEIKN.	JJ
								YFIRF.	
								SAMÞ.	
								VERKNR.	346
	X	16.02.95	REYNDARTEIKNING	JJ	JJ			GEYMSLUNR.	1025
	ÚTG.	DAGS.		TEIKN.	BREYTT	YFIRF.	SAMÞ.	DAGS.	01.12.91

JÚLÍUS JÓHANNESSON
RAFTÆKNIFRÆÐINGUR
HJALLABRAUT 37.
220 HAFNARFIRÐI

LÆKJARBERG 52
HAFNARFIRÐI
SMÁSPENNULÖGN 2.HÆÐ

TEIKN. NR. 1.005 NÆSTA TEIKN. NR. 1.006 ÚTG.