AFSTÖÐUMYND MKV 1:500

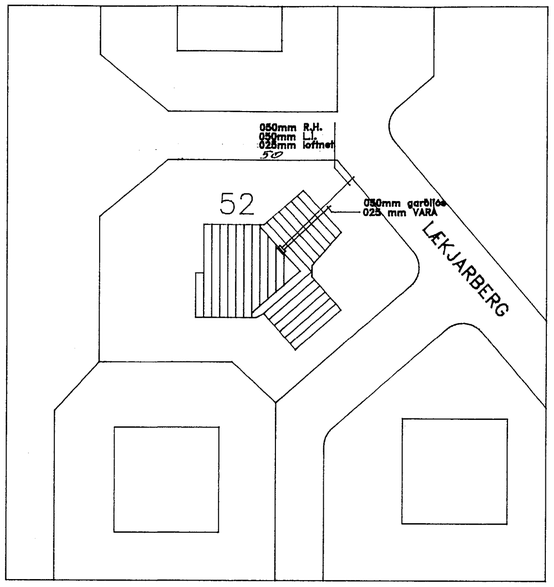

SNIÐ Í STEYPUMÓT

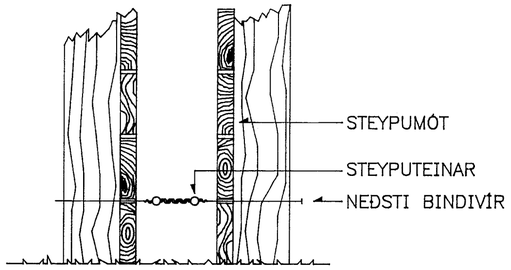

SNIÐ Í INNTAK

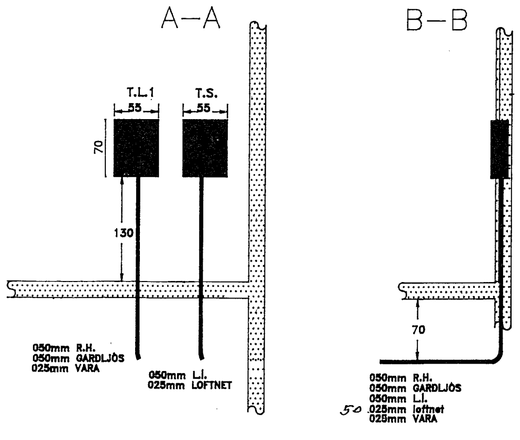

FRÁGANGUR Á SAMTENGINGUM STEYPUTEINA FYRIR SÖKKULJARÐSKAUT

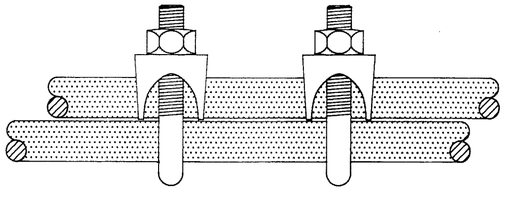

SKÝRINGAR:

NEMA AÐ ANNARS SÉ GETIÐ.

LAGNIR ERU HULDAR PÍPULAGNIR MEÐ 3 VÍRUM.
PÍPUR ERU 016mm Í ÞVERMÁL.
GILDLEIKI SJÁ EINLÍNUMYND.
HÆÐ Á ROFUM SÉ 110cm.
HÆÐ Á TEINGLUM SÉ 20cm.
HÆÐ Á SMÁSPENNUTEINGLUM SÉ 20cm.
MÁLSTRAUMUR ROFA SÉ 10A OG TENGLA 16A.
AÐ LJÓSUM UTANHÚSS SKAL LEGGJA STRENG ÍDREGINN Í PÍPU.
HÆÐ TENGLA Í BÍLSKÚR OG ÞVOTTAHÚSI SÁ 110cm.
MÁL ERU GEFIN Í cm OG MIÐAST FRÁ FULLFRÁGENGNU GÓLFI.

T.L.1 : TAFLA FYRIR LÁGSPENNU.
T.S. : TAFLA FYRIR SMÁSPENNU
------- PÍPUR Í GÓLFI

L. : LOFTNET
F. : SÍMI
H : HÁTALARAR.

Þ.V.	:	ÞVOTTAVÉL.	H110, 16A
Þ.U.	:	ÞURKARI	H110, 16A
E.V.	:	ELDAVÉL	H40, 25A
OFN	:	OFN	H110, 16A
UP	:	UPPÞVOTTAVÉL	H40, 16A
ÖO	:	ÖRBYLGUOFN	H150, 16A
ÍS	:	ÍSSKÁPUR	H40, 16A

ÚTG.	DAGS.		TEIKN.	BREYTT	YFIRF.	SAMÞ.

HANNAÐ	JJ
TEIKN.	JJ
YFIRF.	
SAMÞ.	
VERKNR.	346
GEYMSLUNR.	1021
DAGS.	01.12.91

JÚLÍUS JÓHANNESSON
RAFTÆKNIFRÆÐINGUR
HJALLABRAUT 37,
220 HAFNARFIRÐI

LÆKJARBERG 52
HAFNARFIRÐI
AFSTÖÐUMYND, SNIÐ OG SKÝRINGAR

TEIKN. NR. 1.001 NÆSTA TEIKN. NR. 1.002 ÚTG.