


SKÝRINGAR

PÍPUR SÉU 16 mm MED 3x1.5 VÍR
 HÆD Á TENGLUM ER 25 cm FRÁ FULLFRÁGENGNU GÓLFI
 HÆD Á ROFUM ER 110 cm FRÁ FULLFRÁGENGNU GÓLFI
 HÆD Á VEGGDÓSUM ER 165 FRÁ FULLFRÁGENGNU GÓLFI
 MÁLSTRAUMUR ROFA OG TENGLA SKAL VERA MINNST 16 A
 HÆD Á (L) OG (S) TENGLUM ER 25 cm FRÁ FULLFRÁGENGNU GÓLFI
 HÆD Á (H) HÁTALARADÓSUM ER 25 cm FRÁ FULLFRÁGENGNU GÓLFI
 HÆD Í EFRI BRÚN Á TÖFLU SÉ 170 cm
 HÆD Í EFRI BRÚN Á TENGIÓSSUM (L) OG (S) SÉ 170 cm
 P16 OG P20 ERU 16 mm OG 20 mm PLASTPÍPUR

NEMA
 ANNARS
 SÉ
 GETID

———— LÁGSPENNULAGNIR
 ———— SMÁSPENNULAGNIR
 - - - - GÓLFLÖGN

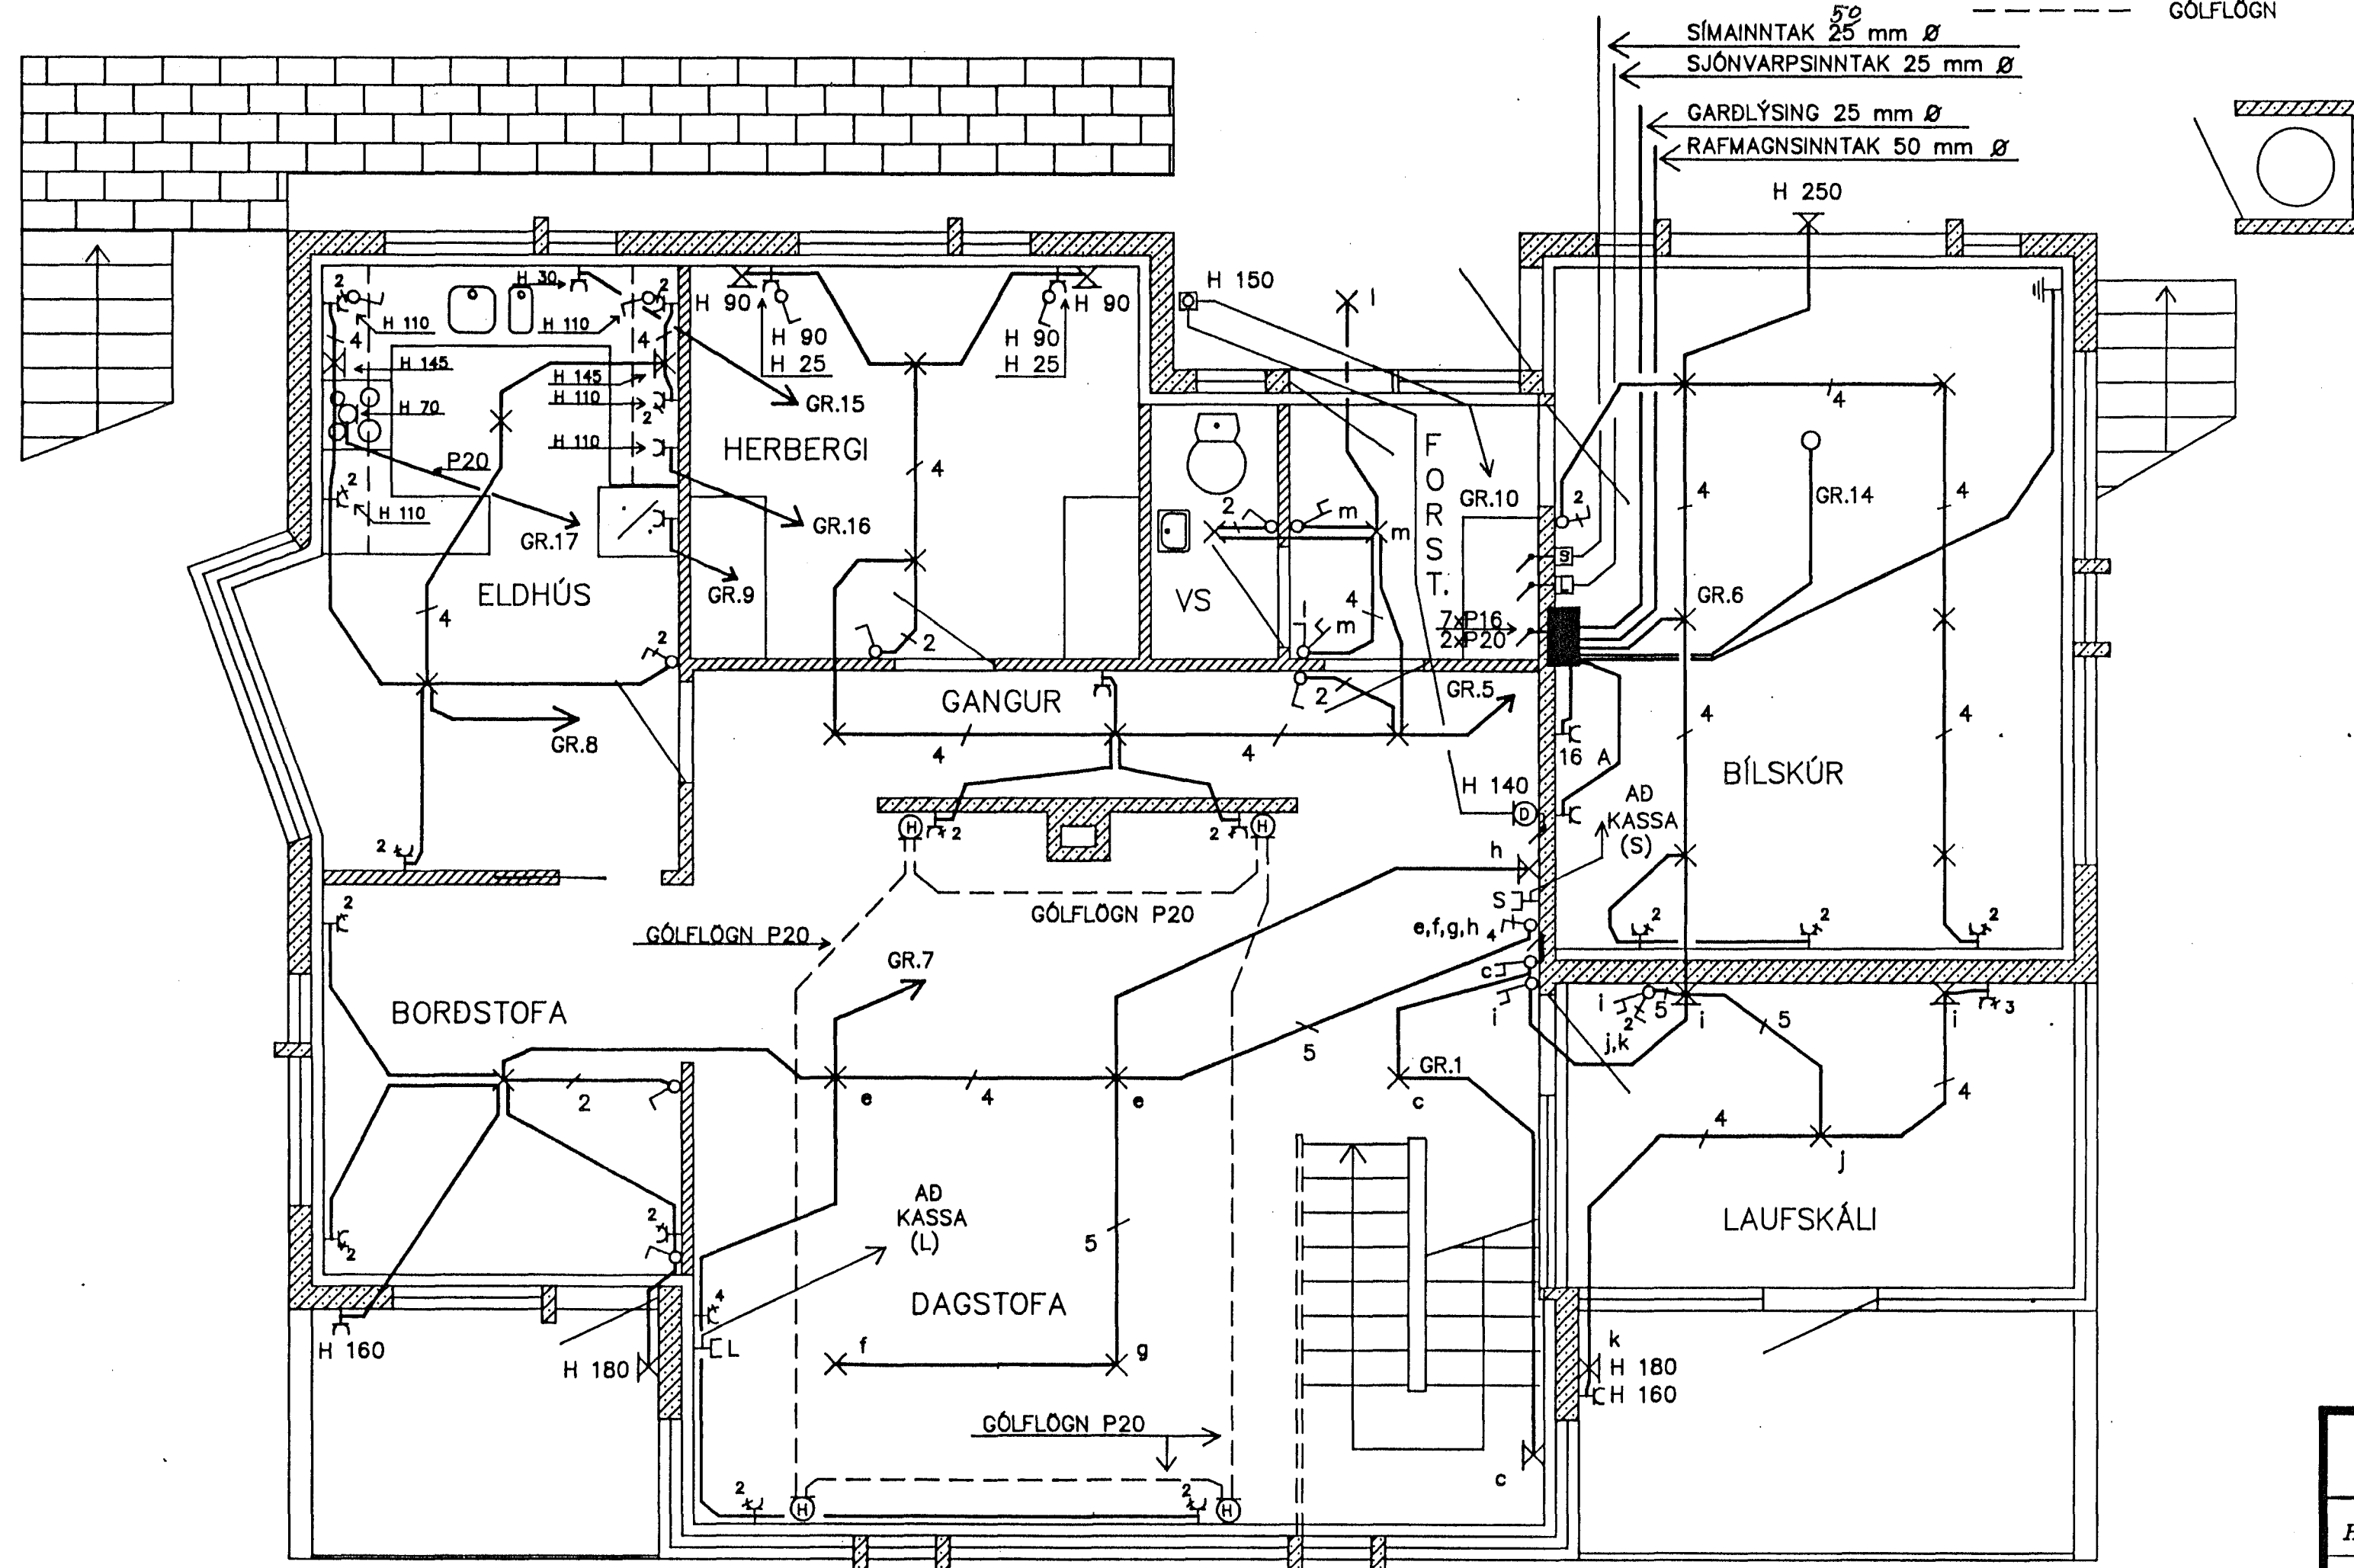

Samþykkt 4/10 19.89
 VEGNA FULLNADARFRÁGANGS
Rafmagnsfræðingur
 f.h. Rafveitu Hafnarfiðjardar

Inntök samþykkt 29.19. 1989
 f.h. RAFVEITU HAFNARFIJARDAR
 Albert Þrastinnsson

TEIKNING NR. 2751.

Daniel Emilsson
 Rafmagnsfræðingur

BURKNABERG 4 HAFN.	
H. D.E	RAFLÖGN EFRI HÆD
T. D.E	
DAGSETNING. MAÍ 1989	MKV: 1:50