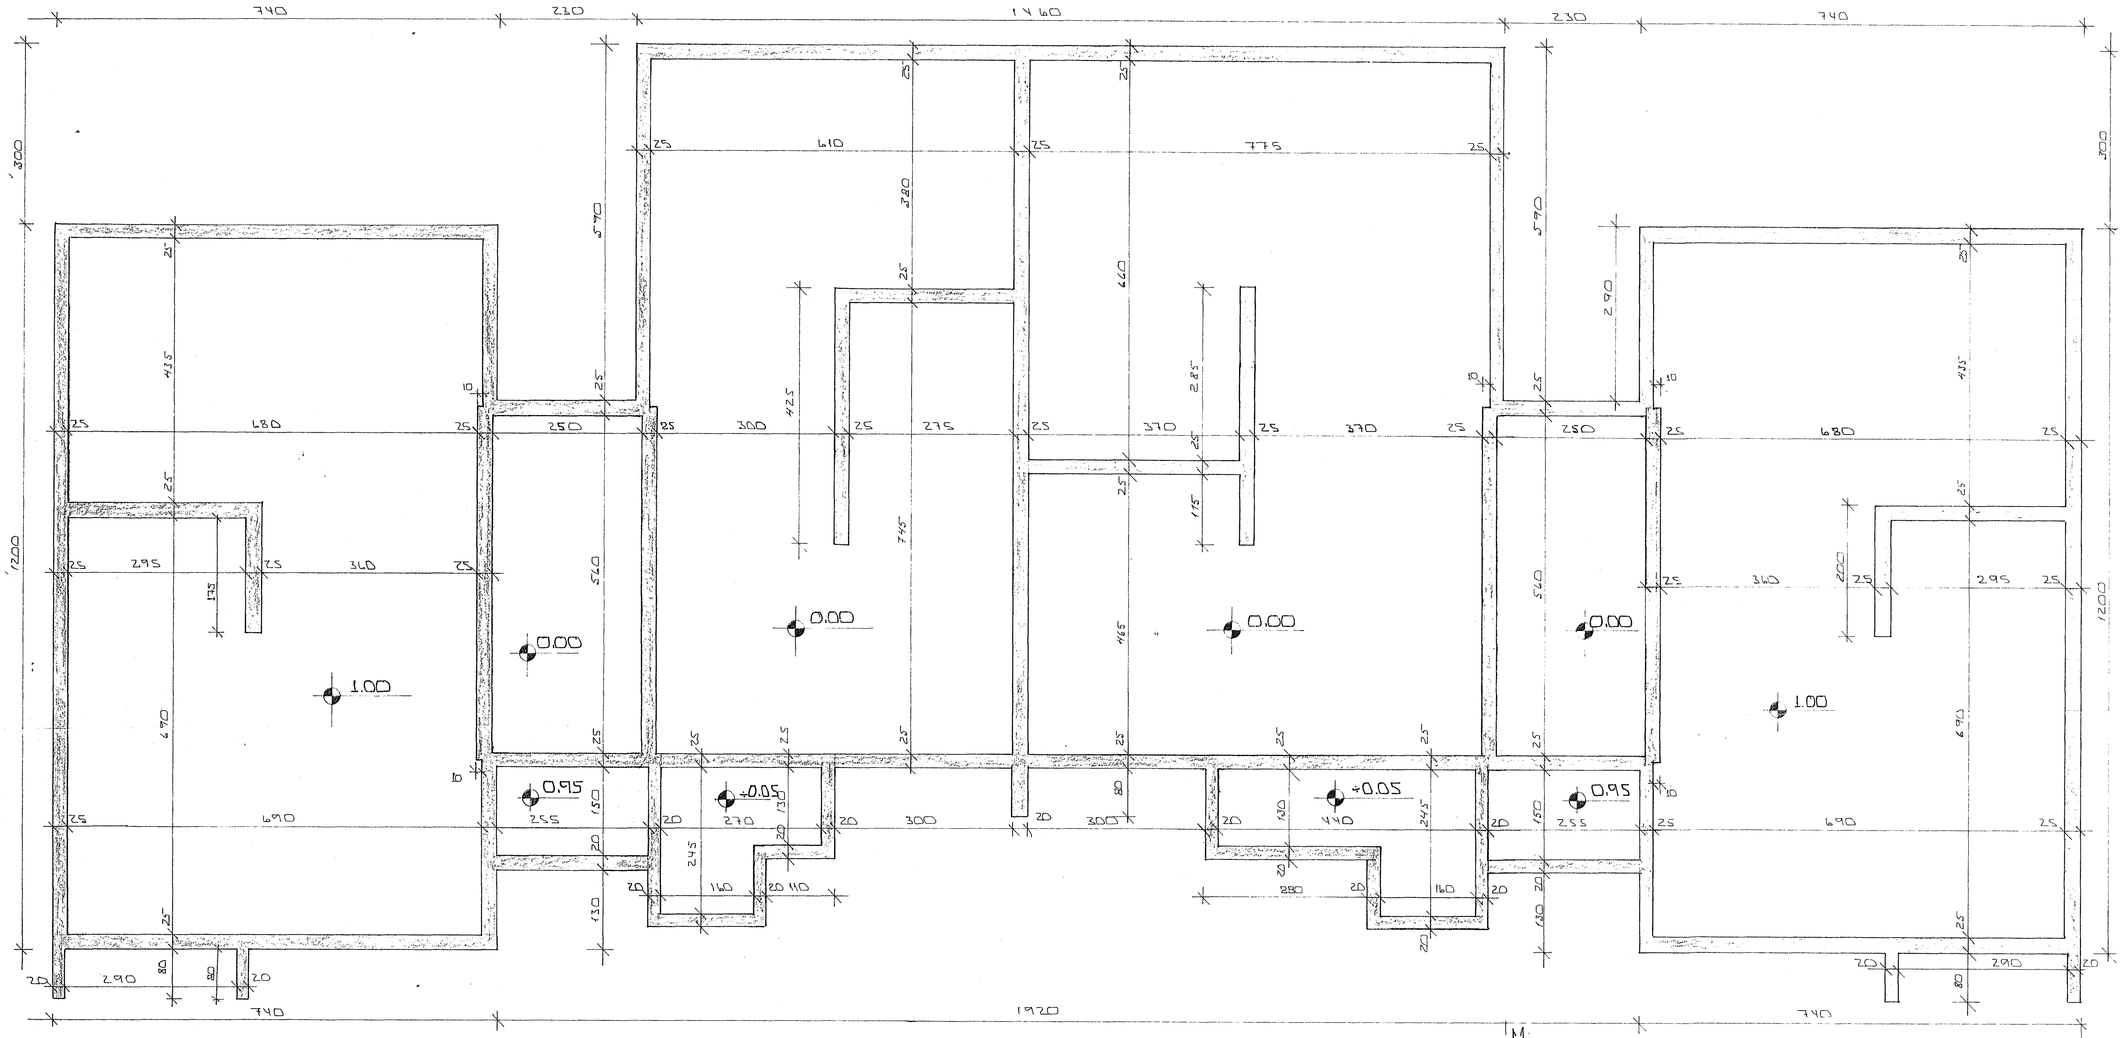

GRUNNMYND ~1:50

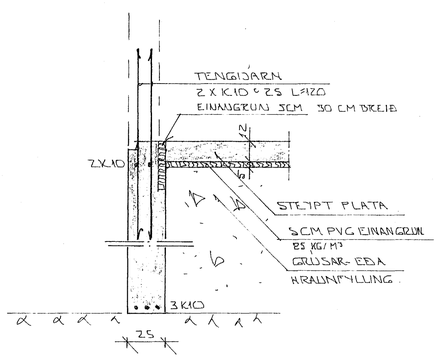

SNIÐ Í ÚTVEGG ~1:20

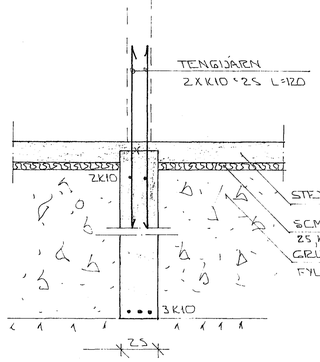

SNIÐ Í INNVEGG ~1:20

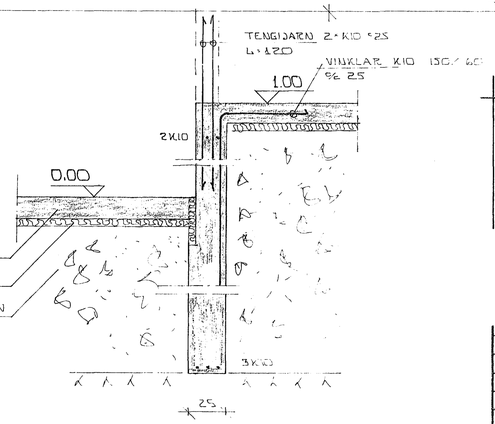

SNIÐ Í VEGG MEÐ HÆÐARMISMUN ~1:20

SKÝRINGAR

UNDIRSTÖÐUR HVILI 'A KLÖPP
STEYPA: SEMENT > 300 KG / M³
LOFTINNIHALD ≥ 6% EFTIR NIÐURLÖGN
V/S ≤ 0.5
UNDIR ALLA PLÖTUNA KOMI HARÐPRESSUÐ EINANGRUN
STEINULL EÐA PLAST
HREINSA SKAL ALLAN LÍFRENAN JARÐVEG UNDAN SÖKKLINUM
INN Í SÖKKULINN SKAL FYLLT MEÐ GRÚSAR EÐA HRAUNFYLL.
SEM ÞJAPPIST ÍLÖGUM
ALMENNAR SKÝRINGAR SJÁ BL. 101

HAFNARFJARÐARBÆR BYGGINGAFULLTRÚI 12 AUG 1988

Ath.: Vantar gnesta álag á grunn sbr. 7.1.12.

BR.NR.	DAGS	EÐLI BREYTINGAR	SIGN

SUÐURBRAUT 18 OG 20 HAFNARFIRÐI
UNDIRSTÖÐUR. MÁLTEIKN OG SNIÐ.
MÆLIKV. ~1:50 ~1:20

DAGS MAI '88
HANNAÐ
TEIKNAÐ
VERK NR 8820

SIGURÐUR ÞORLEIFSSON TÆKNIFRÆÐINGUR F.T.F.I.
STRANDGÖTU 11 HAFNARFIRÐI SÍMI 54751

BLAÐ NR L-02