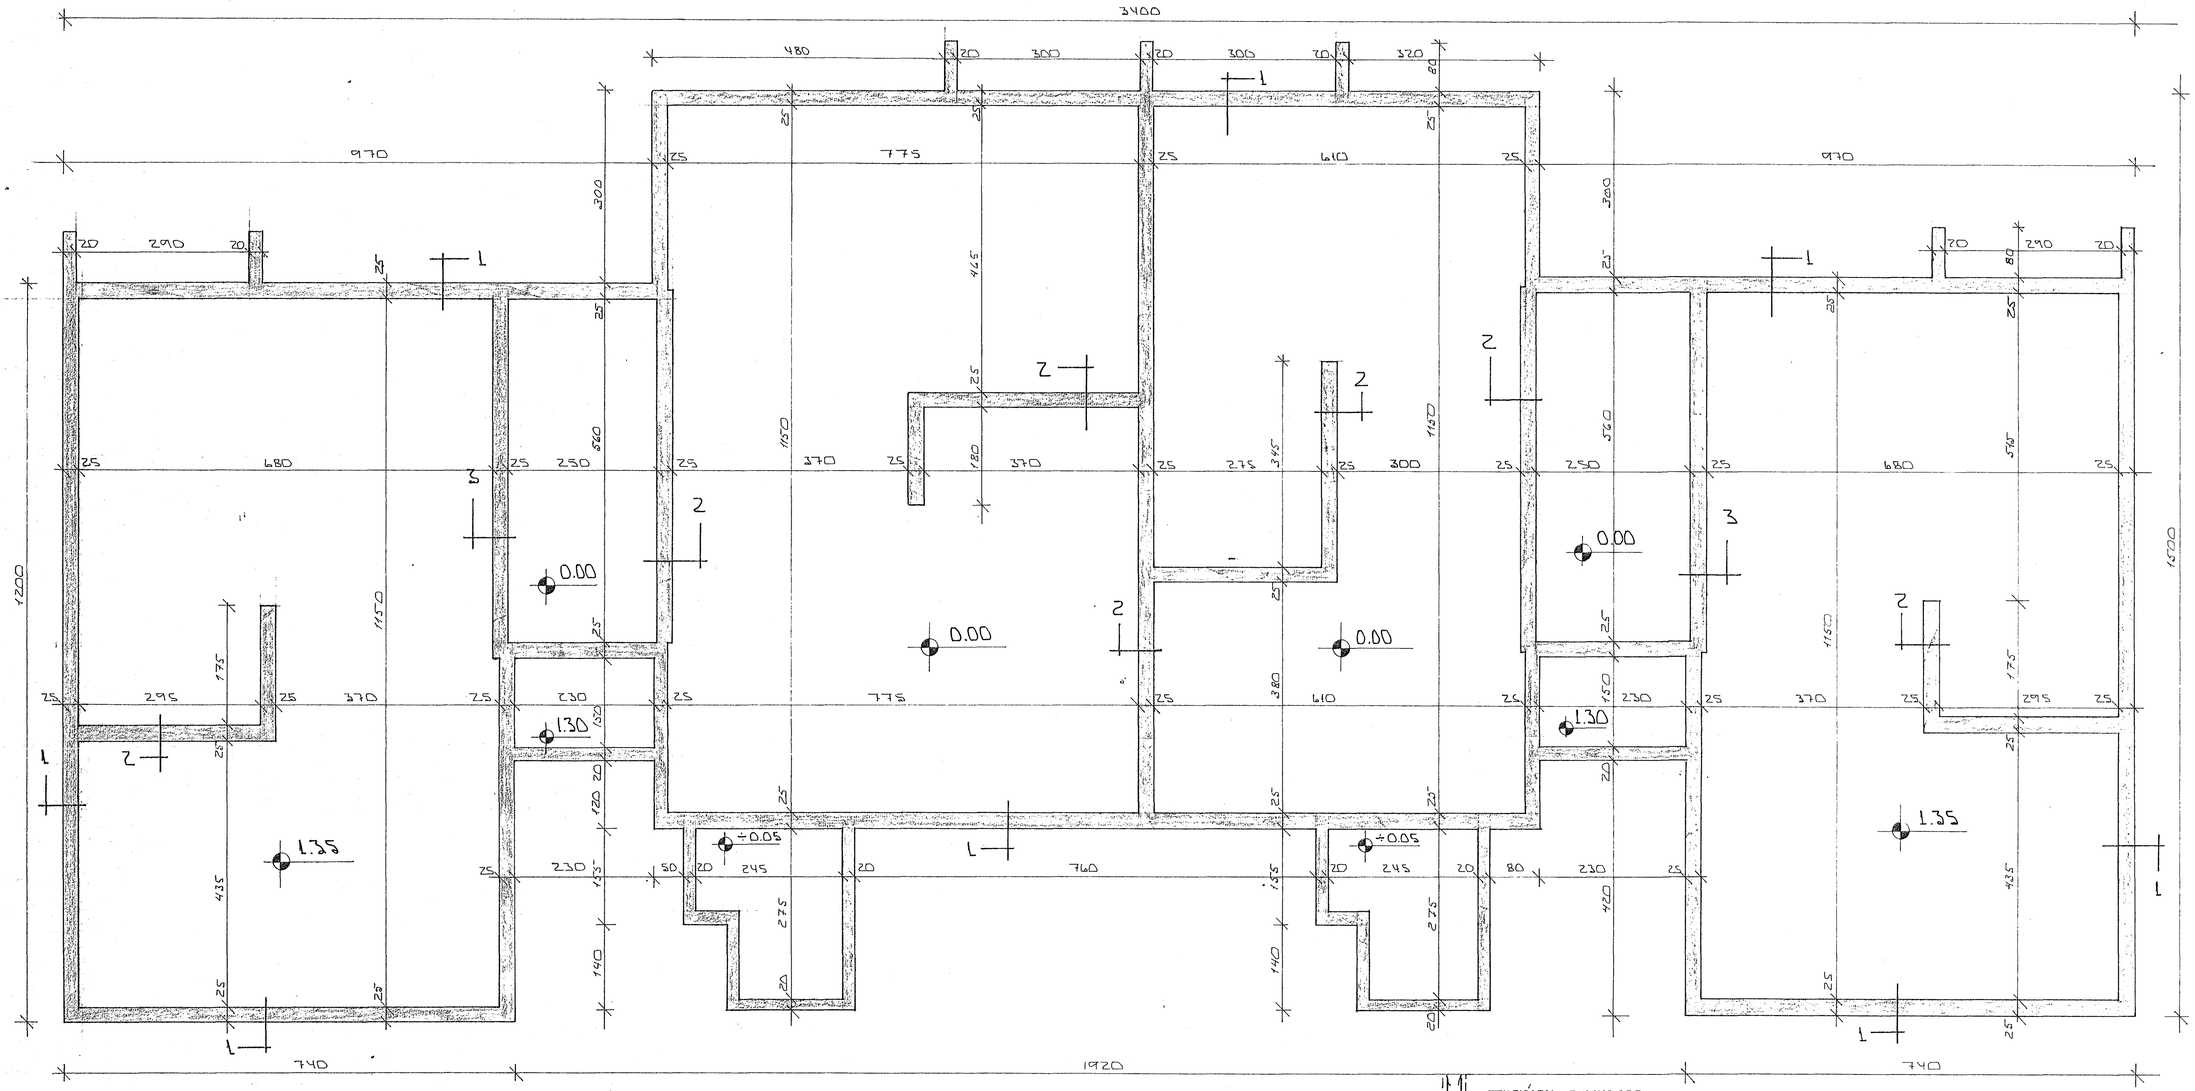

GRUNNMYND ^ 1:50

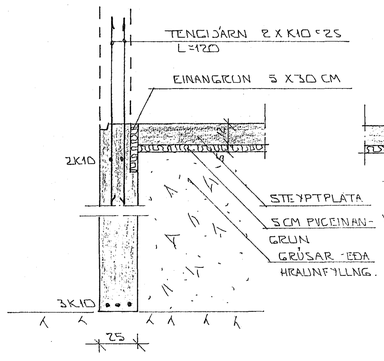

SNIÐ 1 ^ 1:20

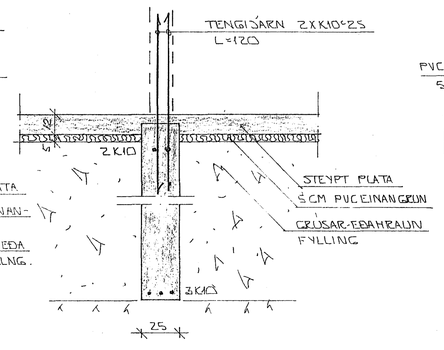

SNIÐ 2 ^ 1:20

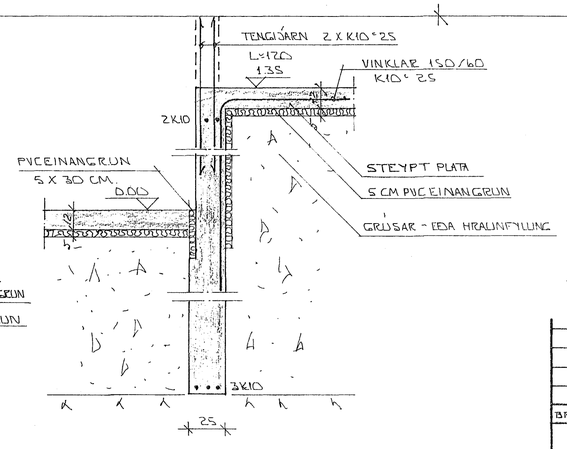

SNIÐ 3 ^ 1:20

SKÝRINGAR:

UNDIRSTÖÐUR HVÍLA Á KLÖPP

STEYPA: SEMENT > 300 KG/M³
LOFTINNIHALD ≥ 6% EFTIR NIÐURLÖGN
V/S ≤ 0.5.

UNDIR ALLA PLÖTUNA KOMI HARÐPRESSUÐ EINANGRUN STEINULL EÐA PLAST.

HREINSA SKAL ALLAN LAUSAN JARÐVEG UNDAN SÖKKLUNUM. INN Í SÖKKULINN SKAL FYLLT MEÐ GRÚSAR- EÐA HRAUNFYLLINGU SEM ÞJAPPIST Í LÖGUM.

ALMENNAR SKÝRINGAR EÐA ÍSL. NR. 1-01

HAFNARFJARÐARBÆR
BYGGINGAFULLTRÚI
12 AUG 1988

Uth. Vantar hnitsetningu á grunn.

BR.NR.	DAGS	EÐLI BREYTINGAR	SIGN.
		SBR. 7.1.12	

SUÐURBRAUT 26 0628 HAFNARFIRÐI

UNDIRSTÖÐUR : GRUNNMYND OG SNIÐ.

MÆLIKV. ^ 1:50 ^ 1:20

SIGURÐUR ÞORLEIFSSON TEKNIFRÆÐINGUR F.T.F.Í.
STRANDGÖTU 11 HAFNARFIRÐI SÍMI 54751

DAGS.	MAÍ '88
HANNAÐ	
TEIKNAÐ	
VERK NR.	8816
BLAÐ NR.	1-02