

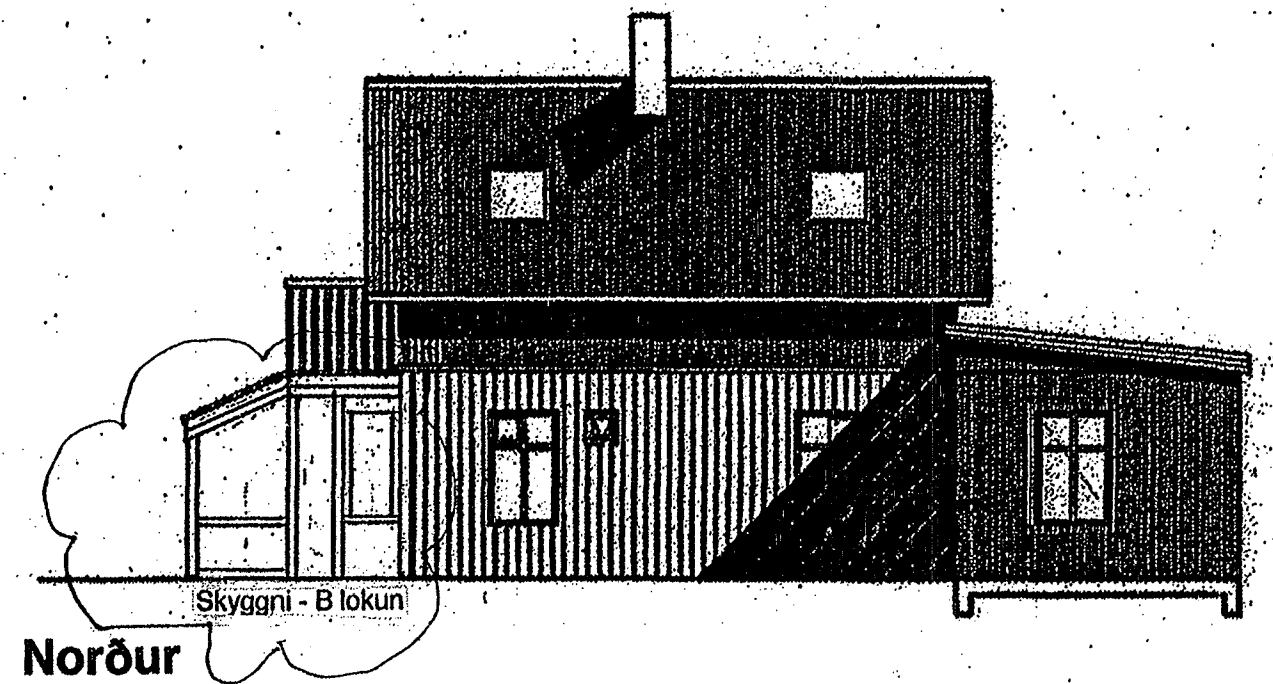


Samþykkt þann
 28 FEB. 2014
 Byggingafulltrúinn í Hafnarfirði
 F.h. Brynjar Rafn Ólafsson

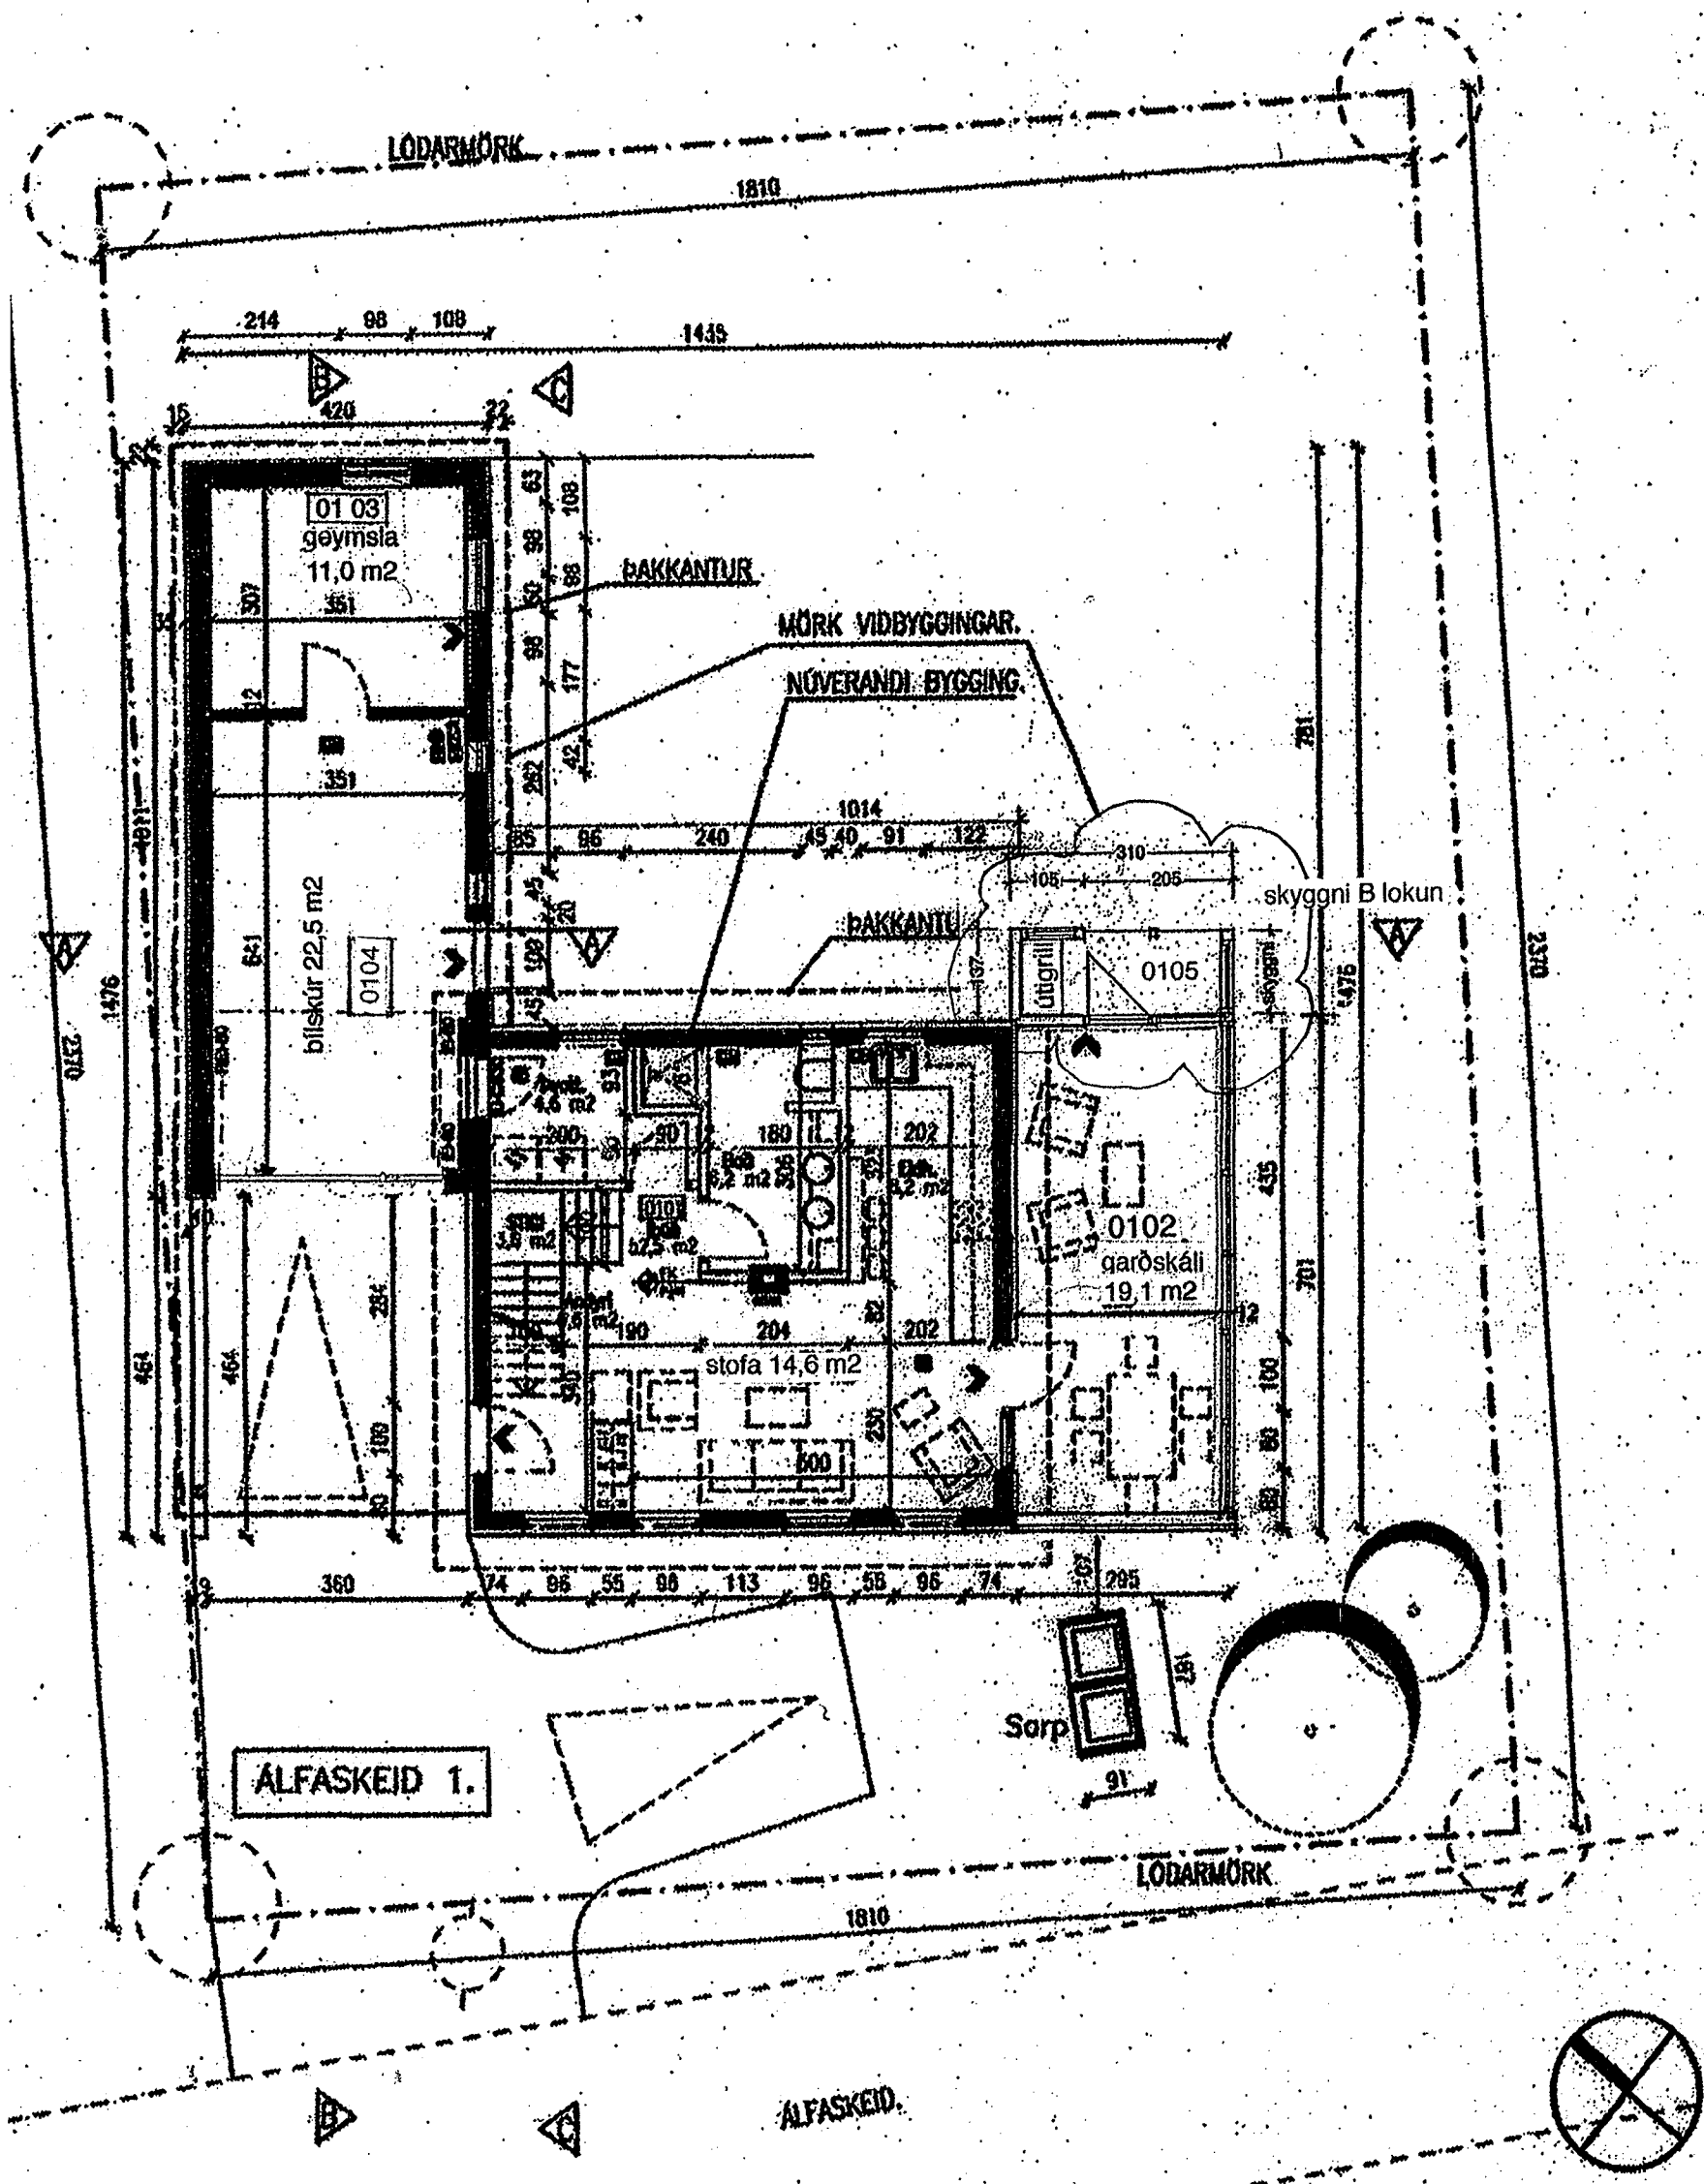



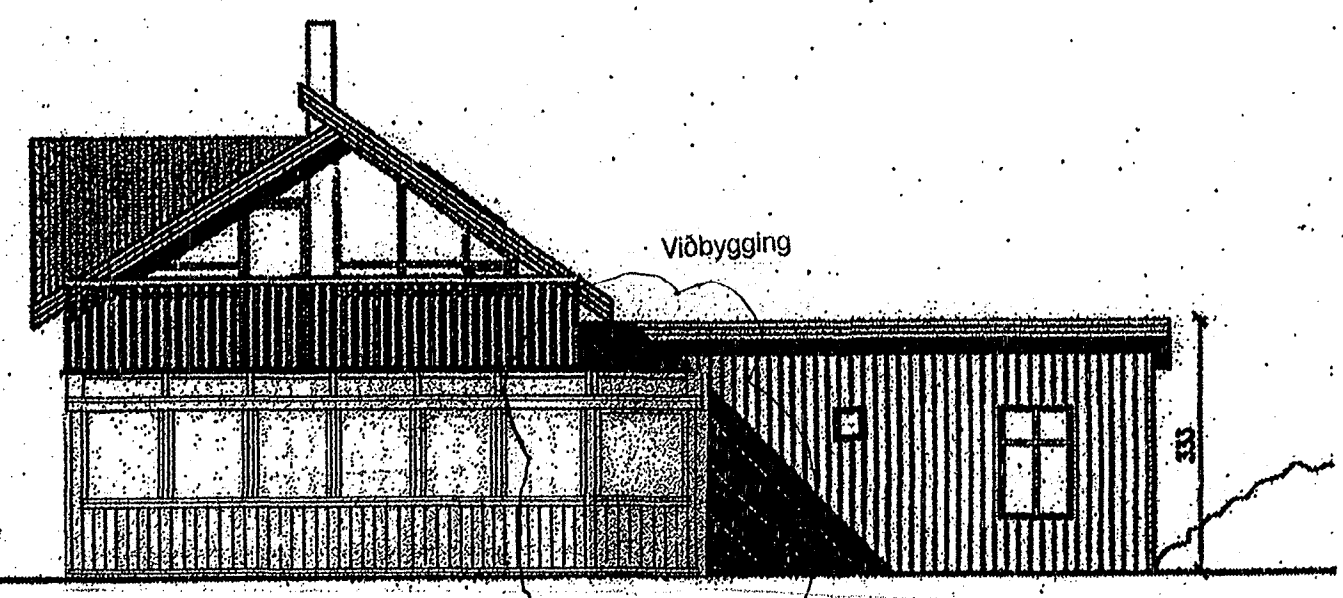

Austur

Viðbygging: Skjólveggir og þak yfir útigrilli v. enda garðskála

Grunnmynd 1. hæð.

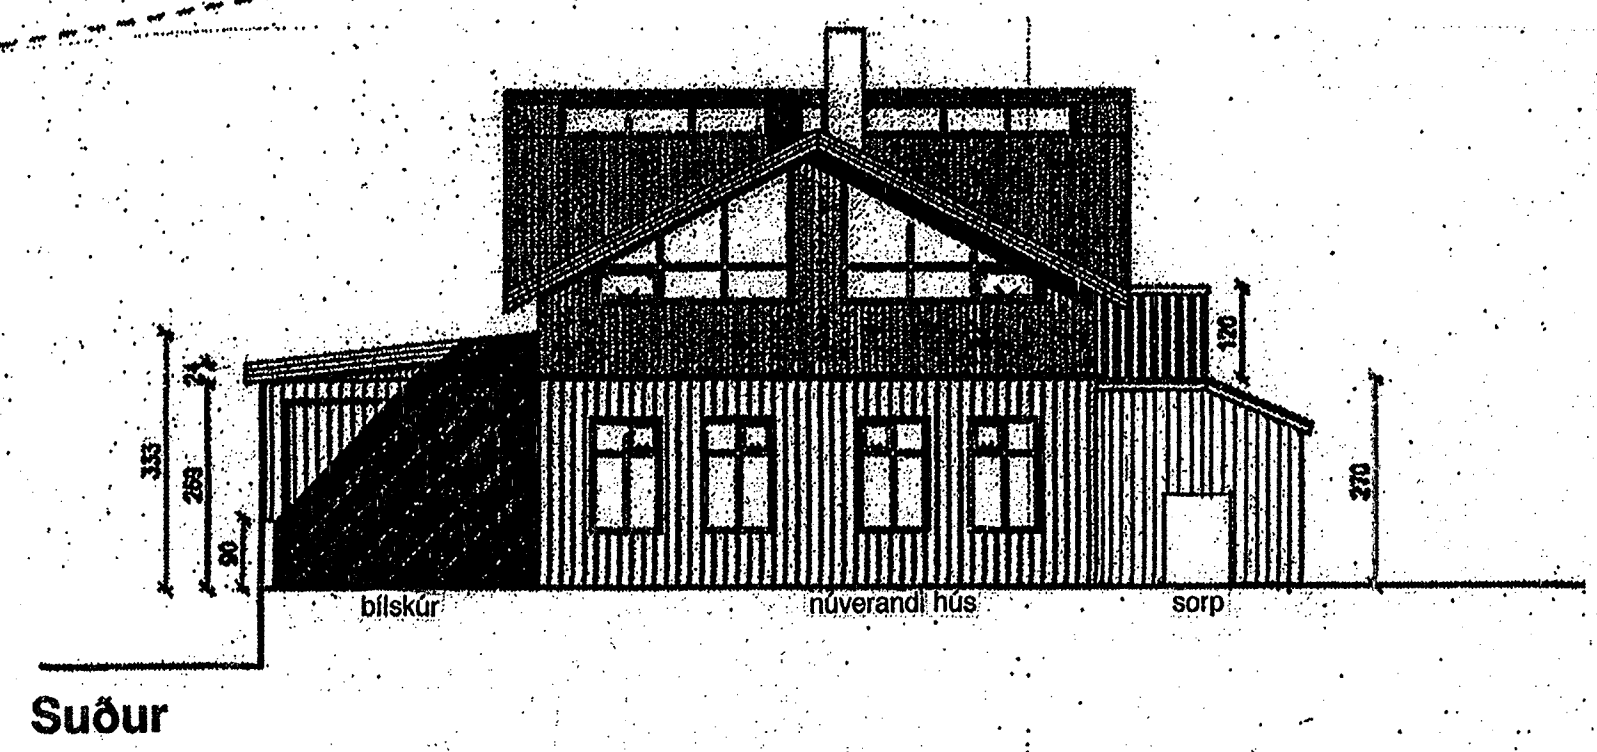

Suður

Byggingarlýsing er óbreytt frá teikningu dags 2005-05-25.

Viðbygging.

4,2 m² skýli yfir útigrilli byggt úr timbri, gleri og bárujárni. Frágangur og litir samræmdir húsi. Þak er klætt bárujárni sbr. hús. Burðarvirki sjá teikningar verkfræðings.

Einar V. Tryggvason
 Einar V. Tryggvason, arkitekt
 Sími: 170242 4590. Síma/póst: 653 2000, 863 0020, eva@vortak.is

Verk: Álfaskeld 1
 Eitli: Reyndar teikningar af garðskála og skyggni
 Kvarni: 1:100
 Dags: 22 01 14