
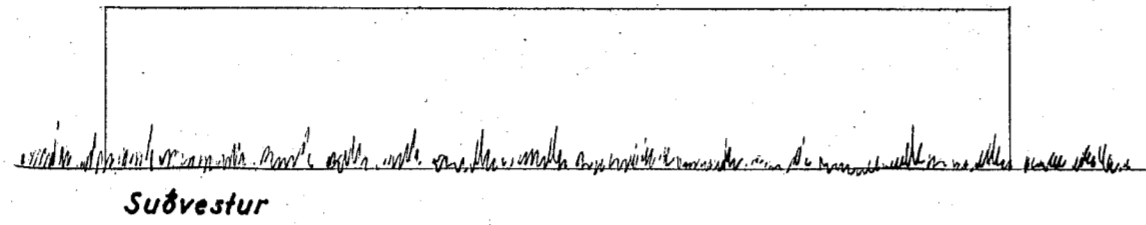


Melabraut nr. 7.

Bilgeymslur


1:100

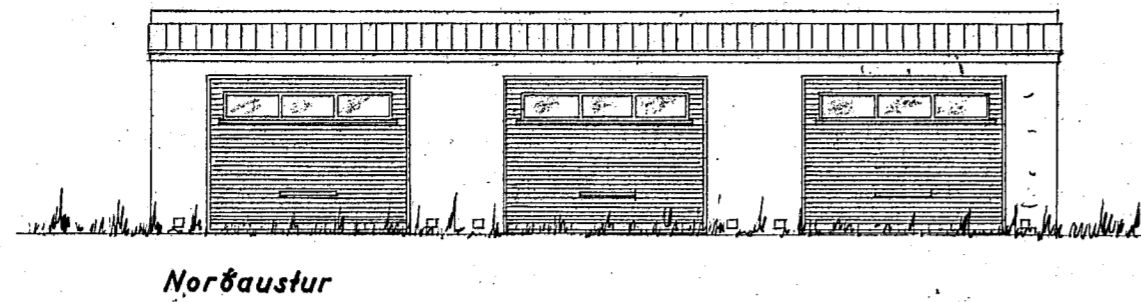

AFSTÖÐUMYND



1:1000

3 bilg.  
84 m<sup>2</sup>  
210 m<sup>3</sup>

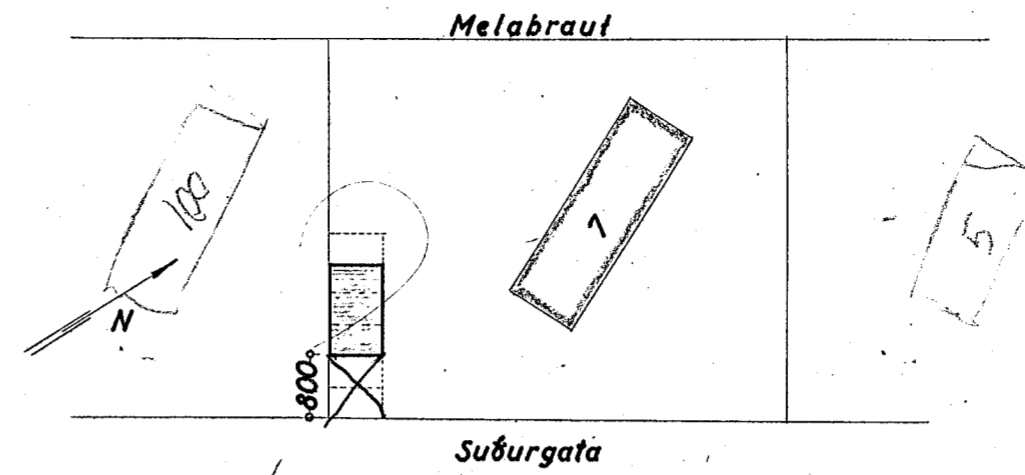

5 9 62  
BYGGINGA- OG  
MÁLARÁÐGAFINGI  
HÚSASMÍÐAMEISTARI:  
MÚRAMEISTARI:

*Guðlaug Þórunn Þórunn*  
*Einar Þórunn*

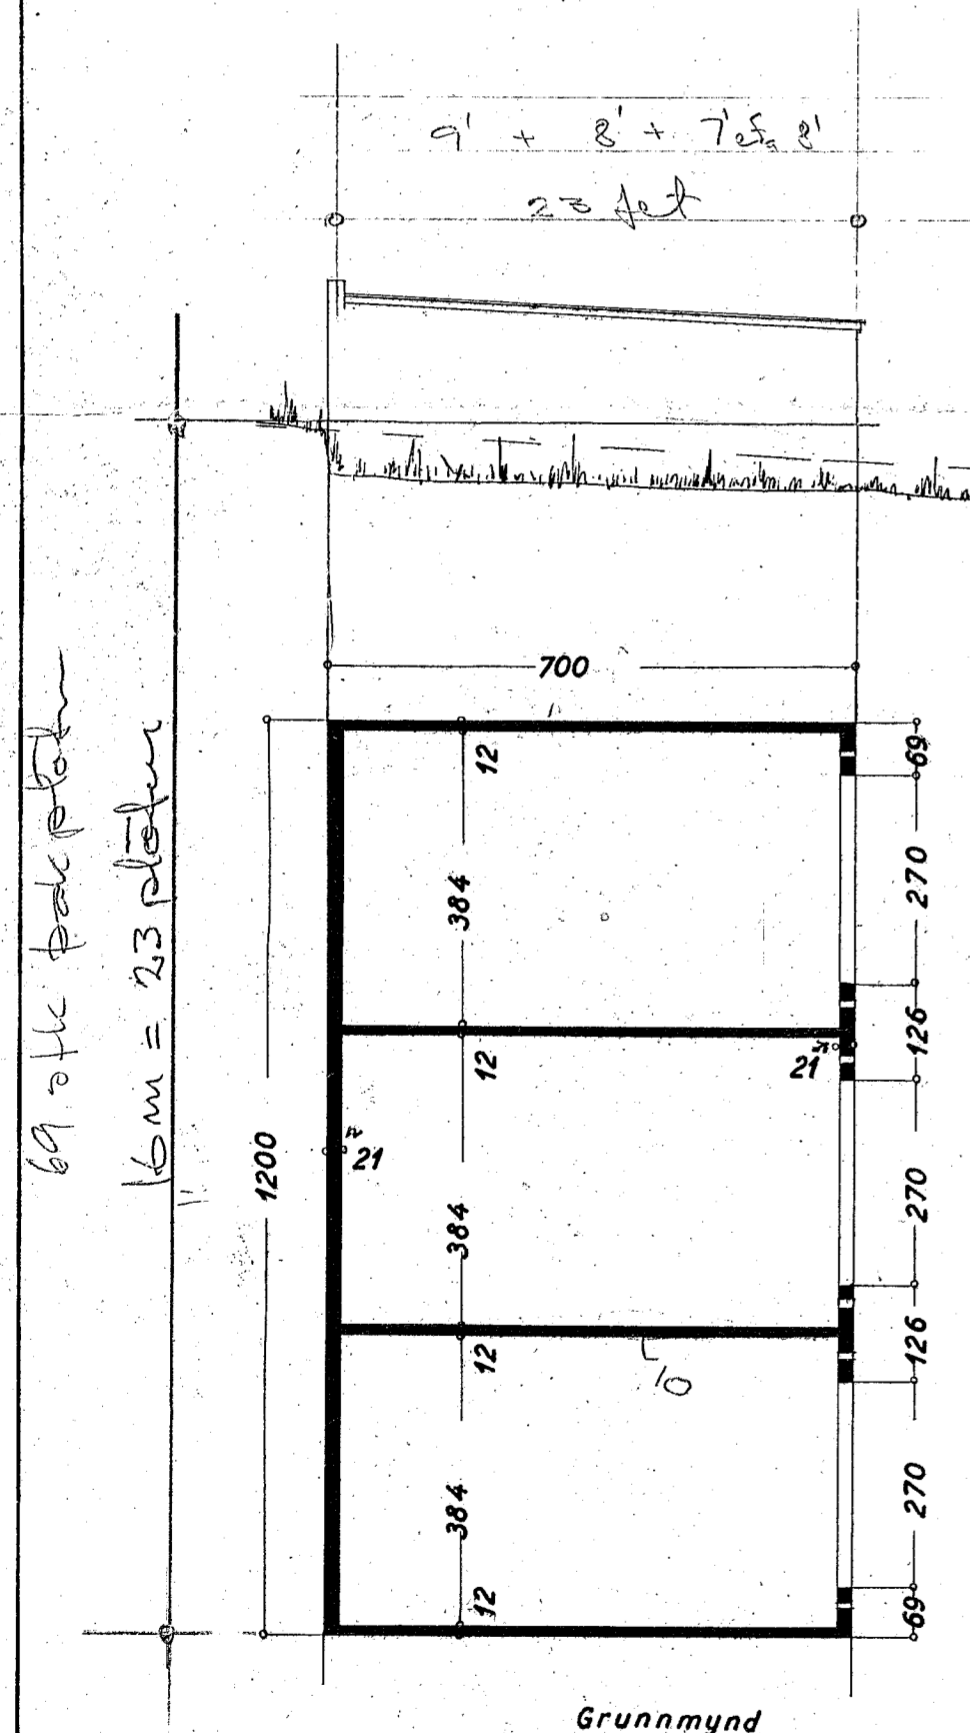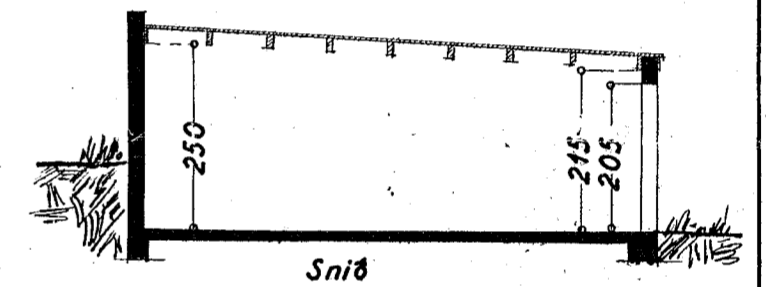

Semja nær 4 pr. 2 bilgeymslur  
Afl vöðva.

Stemas 20-50 cm ca. 900 stk.

Staðarbrant 10-12  
Staðarbrant í sív 1960  
F. Sigurðsson