



Afstöðumynd 1:500

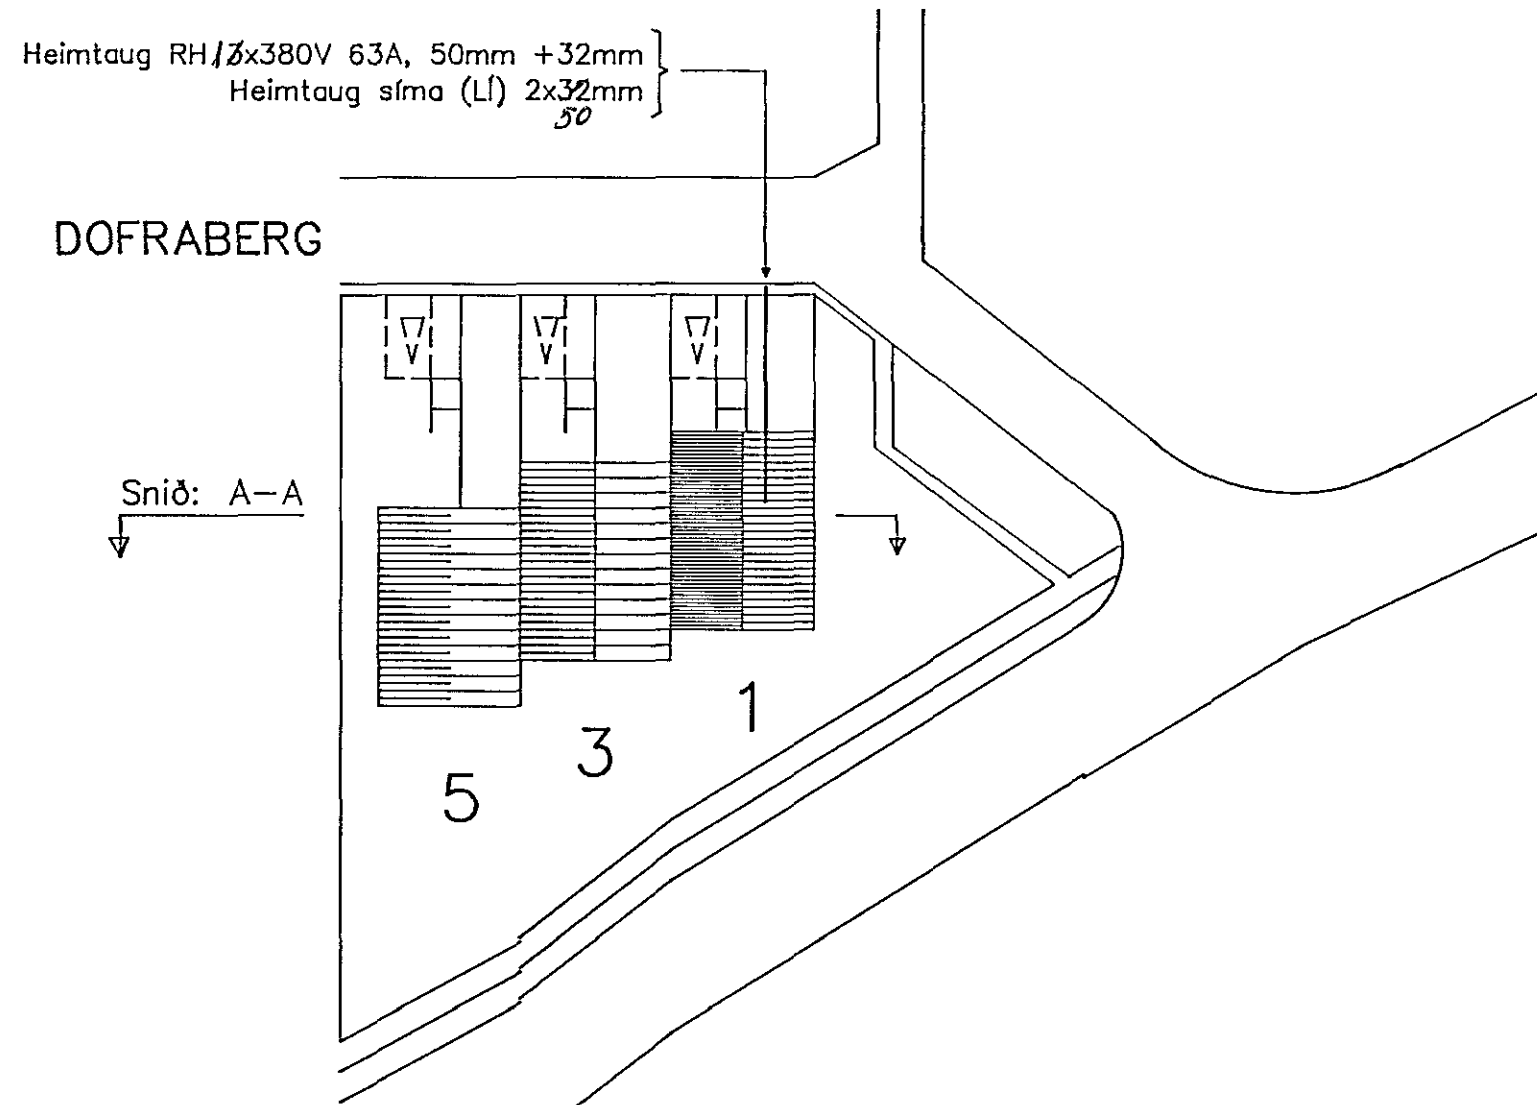

DOFRABERG
LÆKJARBREG

Snið: A-A 1:100

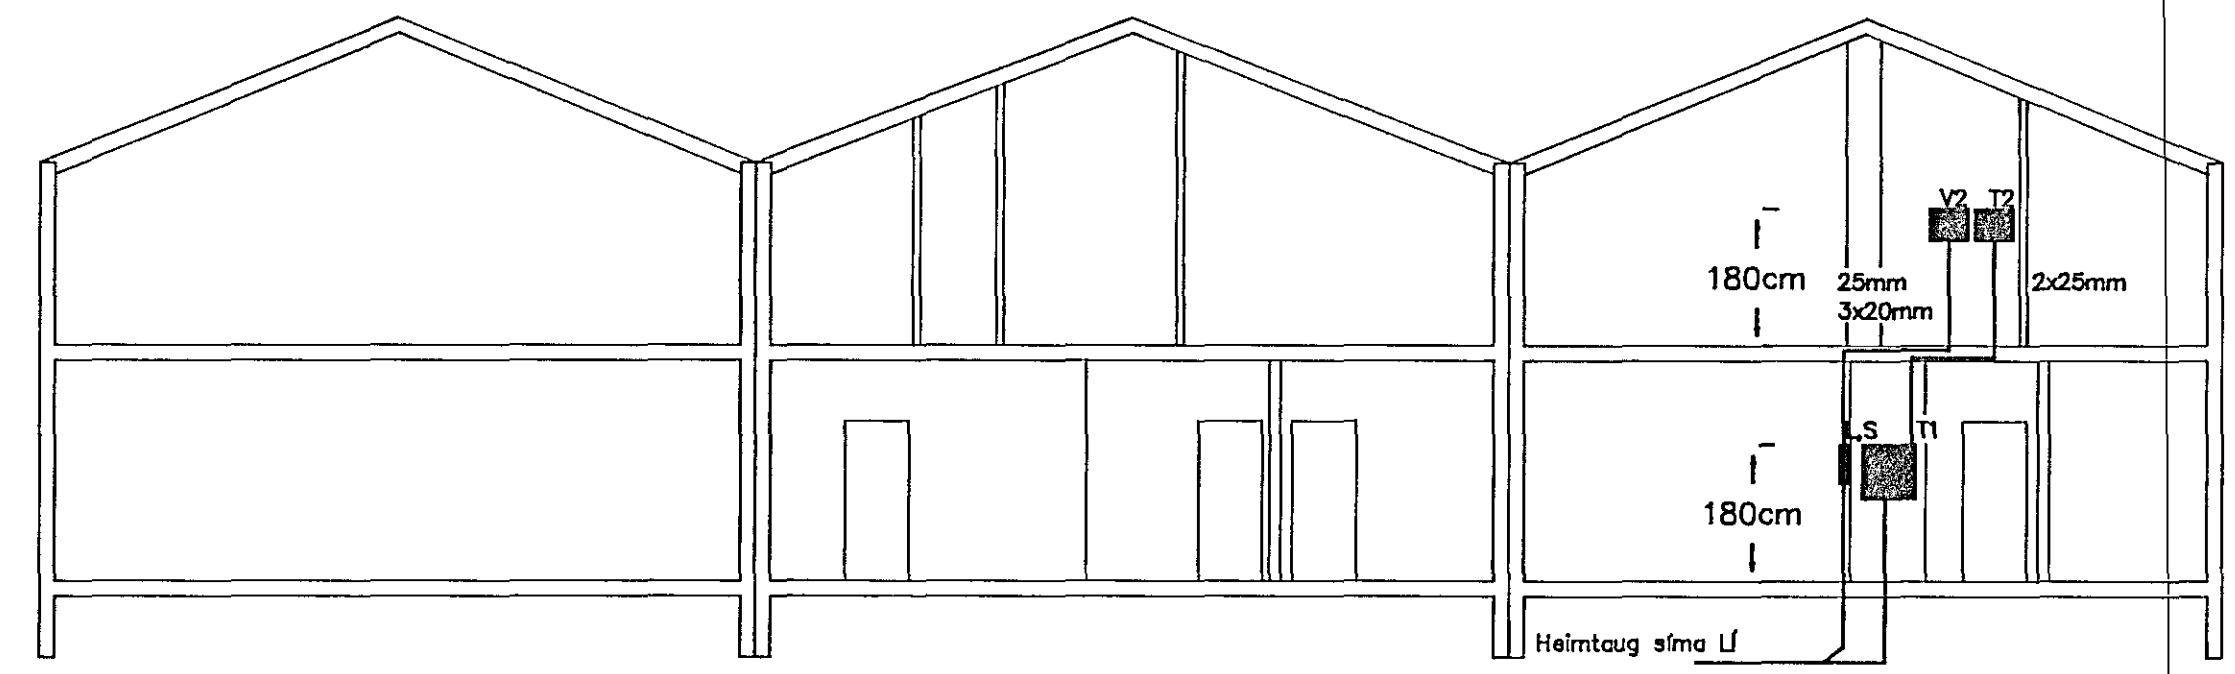

Skýringar

- T1 Rafmagnstafli innfeld í steypu. Gerð til viðmiðunar Striebel og John 2/0A eða sambærileg (stærð hxbxd 50x55x21,5).
- T2 Greinartafli innfeld í millivegg. Gerð til viðmiðunar Striebel og John UK220 eða sambærileg (Stærð hxbxd 39x31x8,5).
- L,S,V2 Innfeldir kassar fyrir smáspennulagnir. Gerð til viðmiðunar Striebel og John UK220 eða sambærileg (Stærð hxbxd 39x31x8,5).

ALMENNAR SKÝRINGAR.

1. ALLAR PÍPUR ERU 16mm OG VÍR 1.5mm² NEMA ANNAD KOMI FRAM Á TEIKNINGUM. FJÖLDI VÍRA Í HVERJU RÖRI ER 3 NEMA ANNARS SÉ GETIÐ
2. HÆÐIR ROFA FRÁ FULLFRÁGENGNUM GÓLFUM ERU 100cm NEMA ANNAD KOMI FRAM Á TEIKNINGU.
3. HÆÐIR RAFMAGNS OG ANNARA SMÁSPENNUTENGLA FRÁ FULLFRÁGENGNUM GÓLFUM ER 20 cm NEMA ANNAD KOMI FRAM Á TEIKNINGUM.
4. ÖLL MÁL ERU GEFIN UPP Í SENTIMETURUM OG ER ALLTAF MIÐAD VIÐ FULLFRÁGENGIÐ GÓLF EÐA VEGGI. ÖLL MÁL MIÐAST VIÐ MIÐJA DÓS.
5. ÞAR SEM PÍPUR ERU LAGÐAR HLÍÐ VIÐ HLÍÐ Í LOFTUM EÐA VEGGJUM SKAL HAFNA A.M.K. 3 cm BIL Á MILLI RÖRA, ÞANNIG AÐ STEYPA GETI RUNNIÐ NIÐUR Á MILLI.
6. ÖLL TÁKN ERU TÁKNRÆN OG BER AÐ SAMRÆMA LAGNIR AÐ TÆKJUM EFTIR AÐSTÆÐUM Á STAÐNUM OG EFTIR SÉRTEIKNINGUM.
7. GREINAR ERU EKKI SÝNDAR Í ÖLLUM TILVIKUM AÐ TÖFLU, EN ERU ÞÁ MERKTR MEÐ VIÐKOMANDI GREINARNÚMARI.
8. TIL SNERTUSPENNUNAVARNA SKAL NOTA NÚLLUN OG LEKA STRAUMSVÖRN.
9. MÁLMHLUTA LAGNA, TÆKJA, LAMPA OG RAFBÚNAÐAR SKAL JARÐBINDA VANDLEGA.
10. MÁLSTRÁUMUR ROFA OG TENGLA SKAL VERA MINST 10A.
11. JARÐBINDA SKAL PÍPUKERFI FYRIR HEITA OG KALDA VATNSLÖGN. SKILA SKAL MÆLINGU AF JARÐBINDINGUNNI OG SKAL HÚN UPPFYLLA KRÖFUR RAFVEITUNNAR.

