

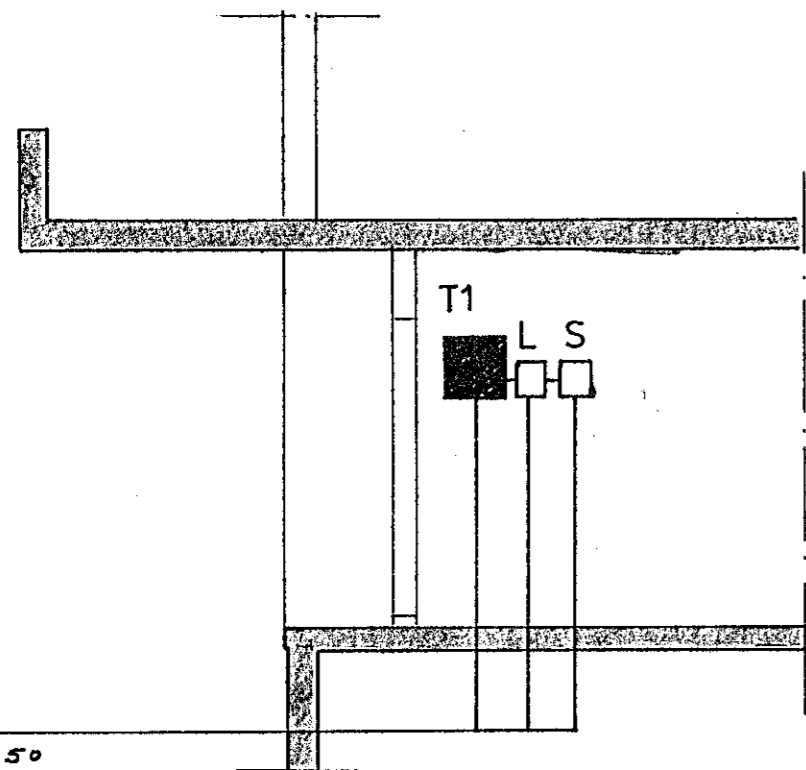


snid bilgeymslu MKV 1:100

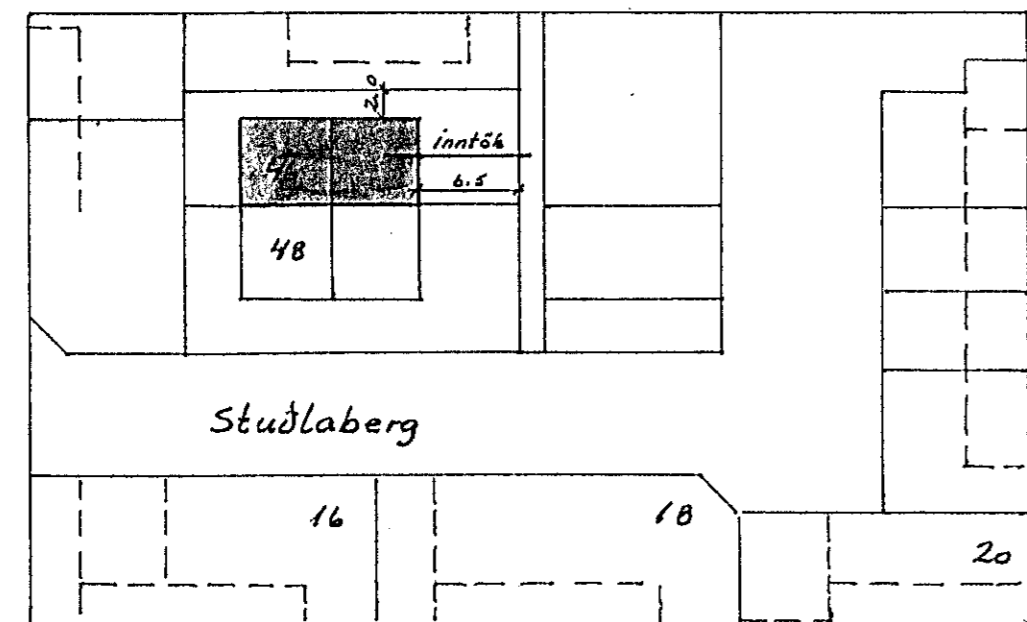


R.H ø50
Simi ø50
Lofneti ø25
bilgeymsla ø25
aukarör ø25

snid M 1:50

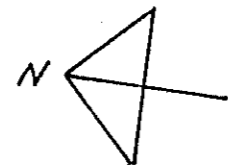


afstöðumynd M 1:500

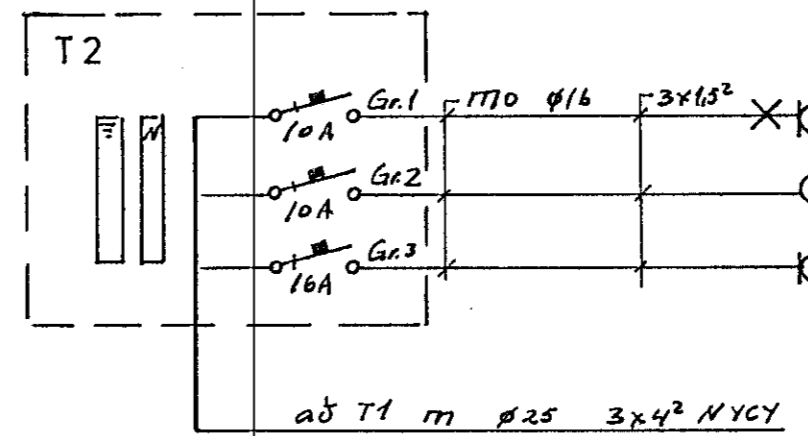


Ljós og tenglar bilgeymslu
Hurðaropnari
Tengill 16A

að T1 m ø25 3x4² NYCY

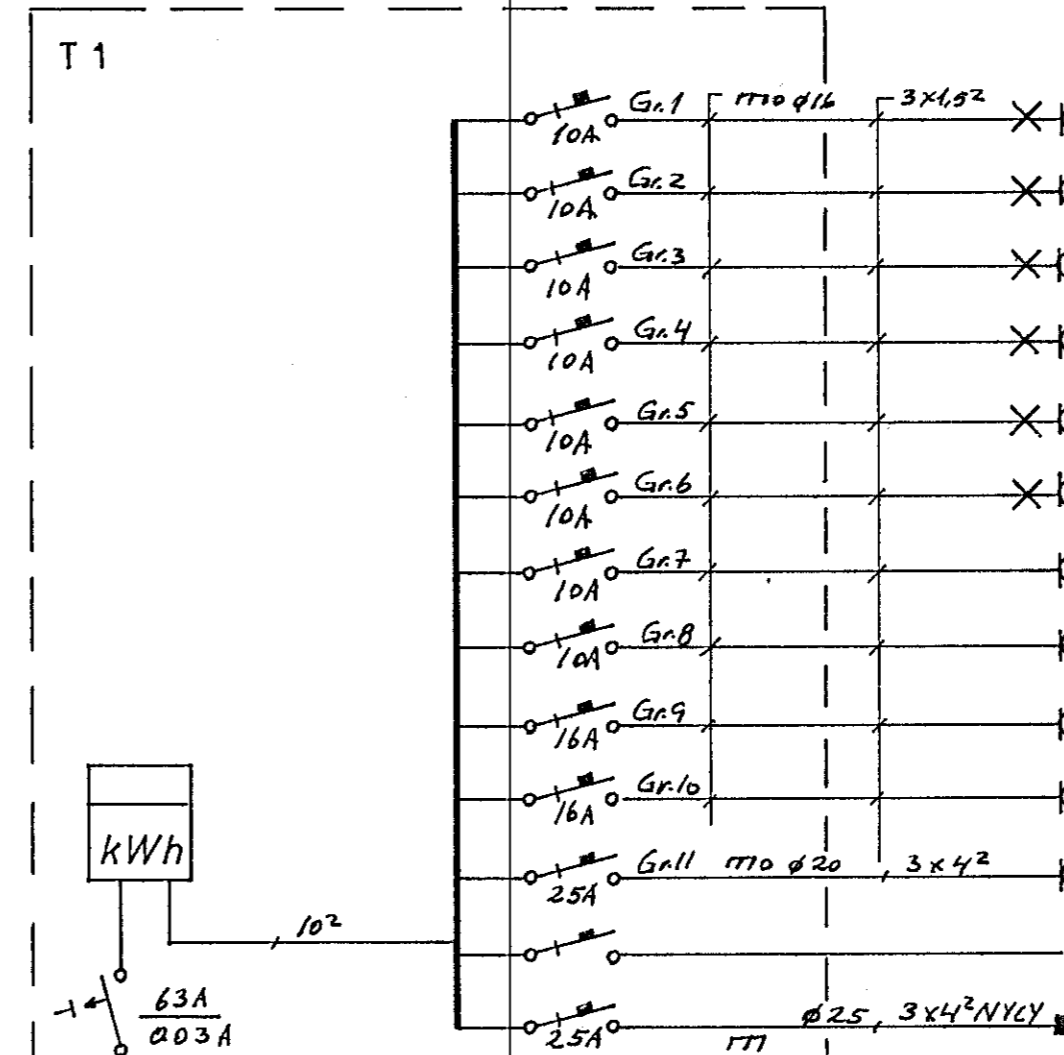

Ljós og tenglar stofa
" eldhúsi og þvottur
" andi, geymsla, v.s. og stigaq.
" hjón og bað efri hæð
" alrými " "
" herb. " "
Tengill eldhúsi
" " "
" þvottavél
" þurrkari
" eldavél
auka
T2 Bilgeymsla.

inntak rafmagn
220/380V

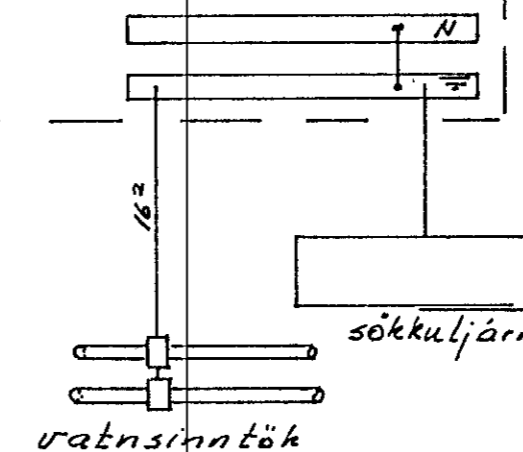

NR.	BREYTING	DAGS	BR.
STUÐLABERG 46 HAFNARFIRÐI			
AFSTAÐA SNIÐ OG EINLÍNUMYNDIR		HANNAÐ	7.9.H
		TEIKNAD	7.9.H
		DAGS	NOV.89
		BLAÐ	2 AF 2
		KVARDI	
		VERK NR.	89 224