


Inntök samþykkt 4.18. 1989  
 L.H. RAÞVEITU HAENARFIARÐAR  
 Ríbert Jónsson

Samþykkt 4/18 1989  
 VEGNA FULLNADARFRÁGANGS  
 Jóni Þ. Þorsteinsson  
 L.H. RAÞVEITU HAENARFIARÐAR

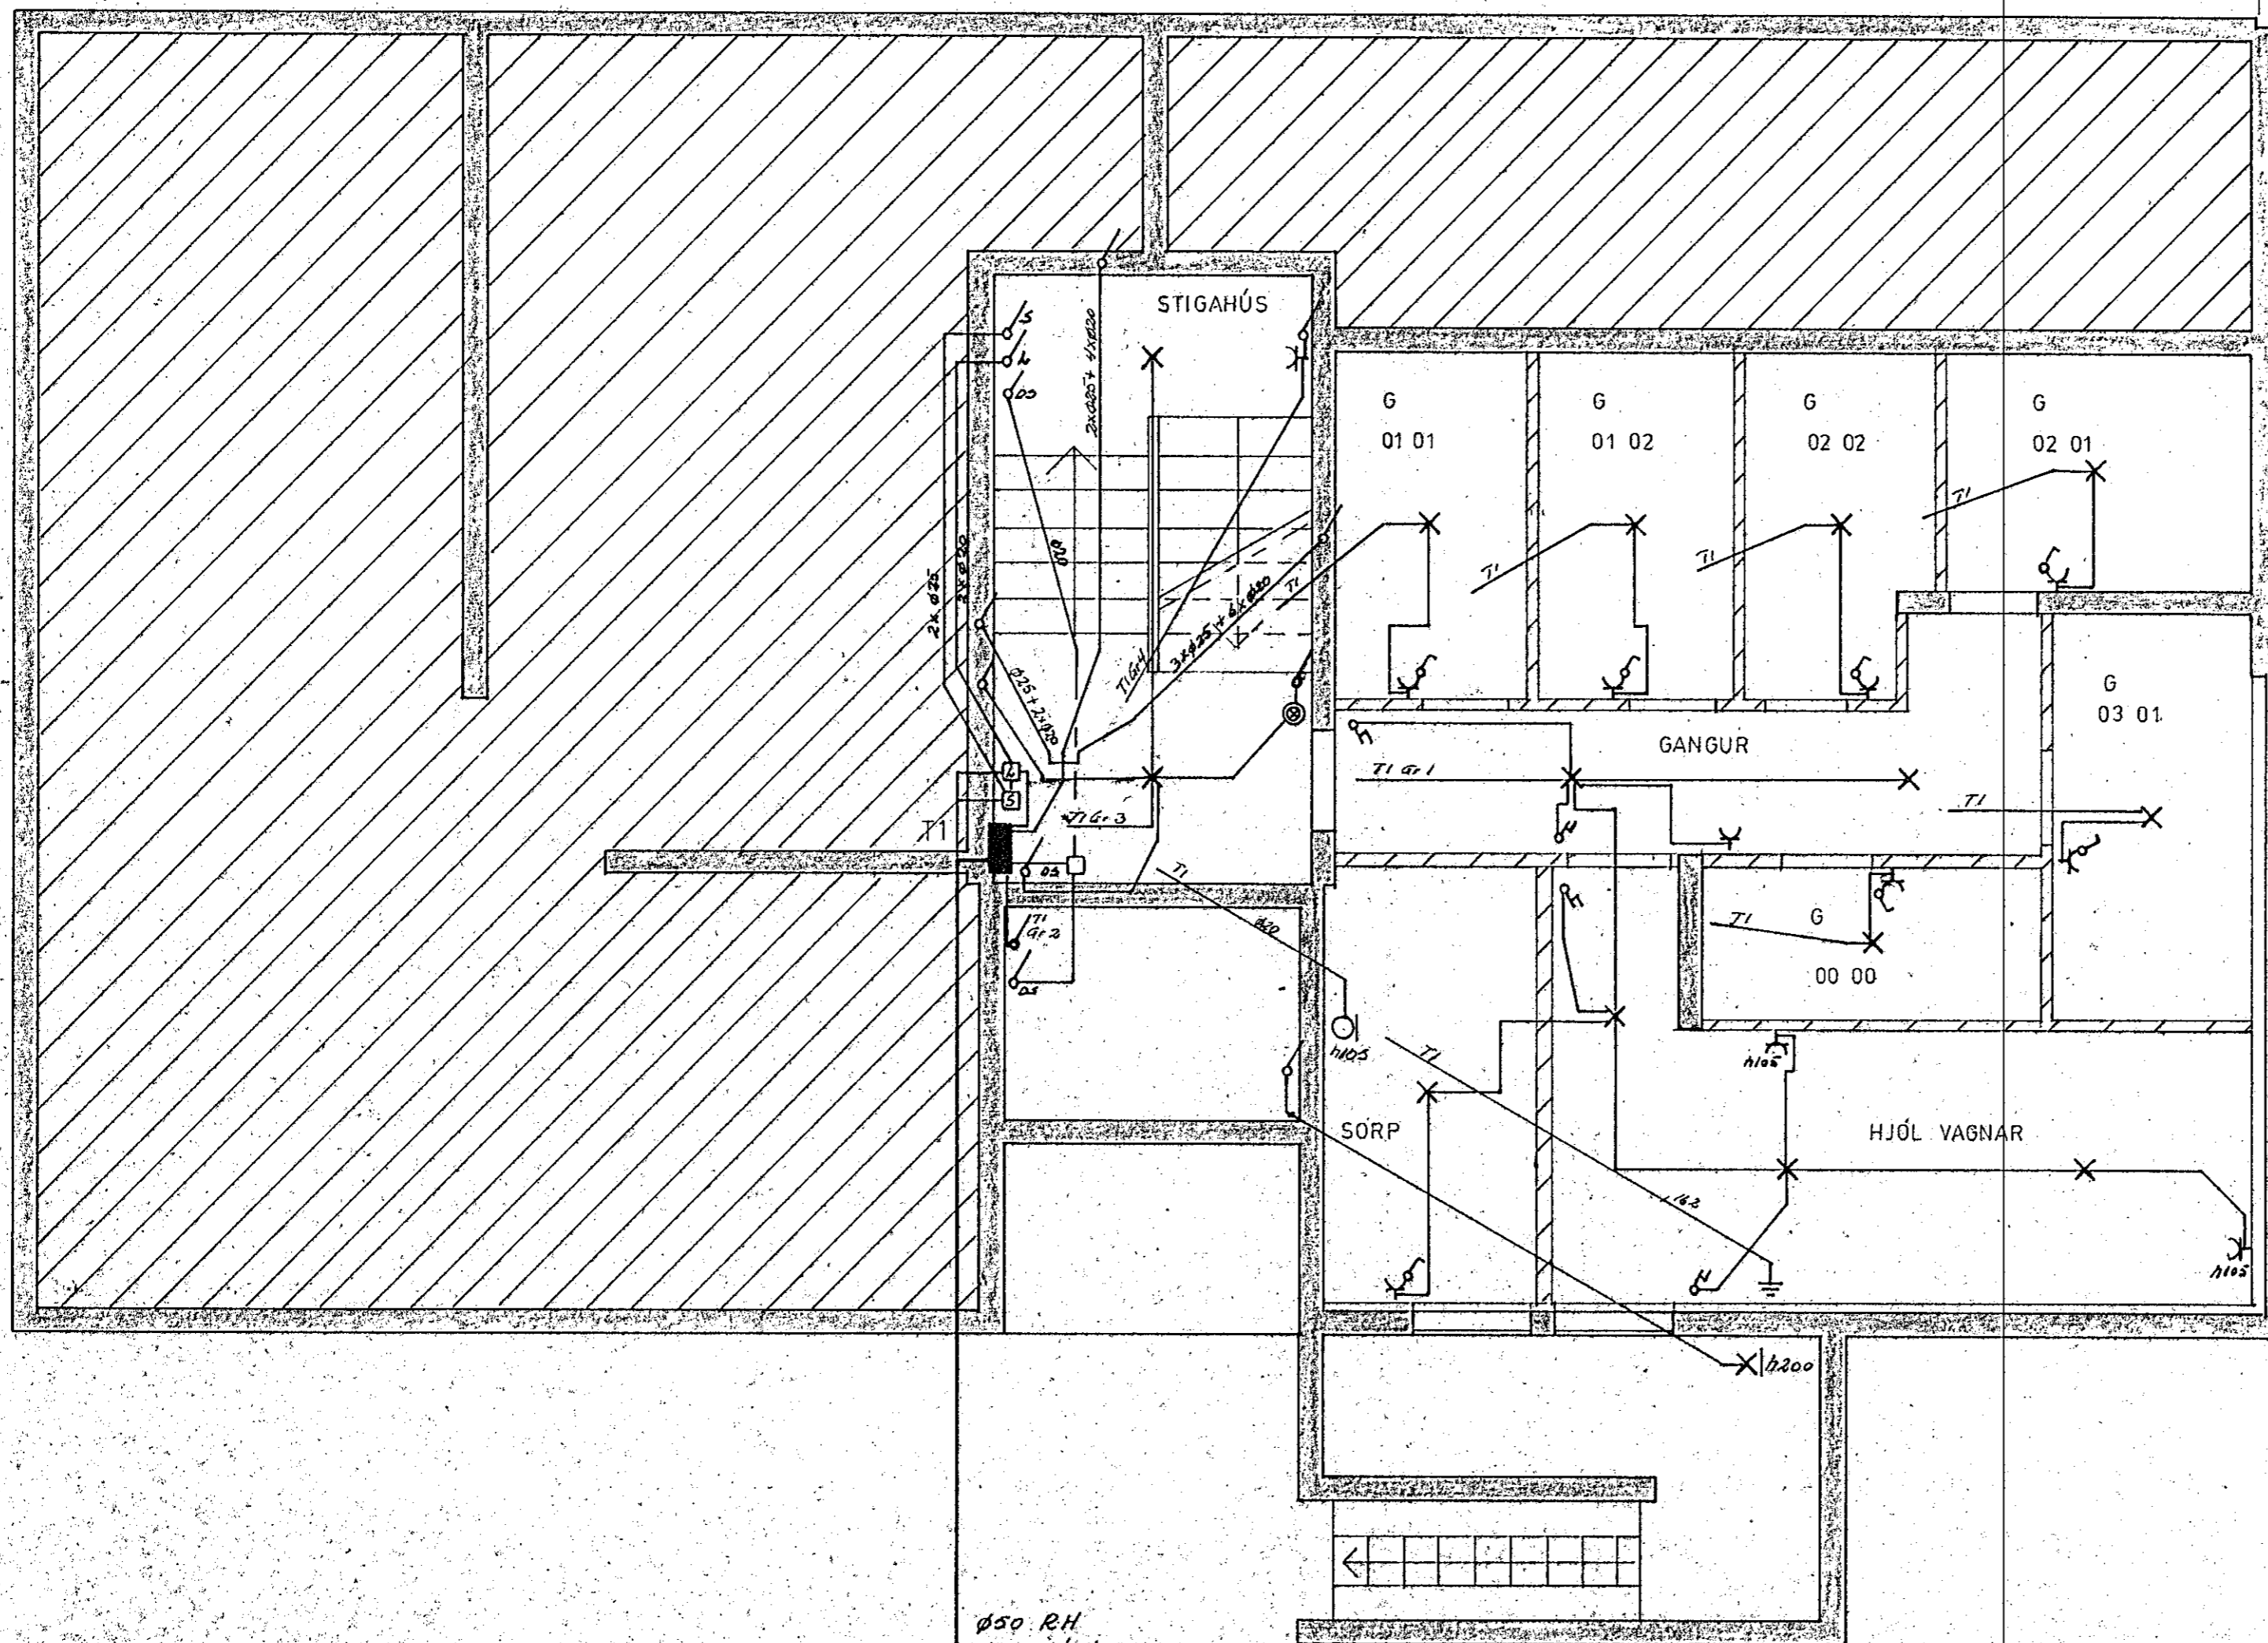

Ø50 RH  
 Ø50 sími  
 Ø25 loftnet  
 Ø25 AUKA  
 Plástípur 60cm jörð  
 Hellar að lóðarmörkunni

TEIKNING NR. 2727

NR.	BREYTING	DAGS	BR.
<b>SUÐURVANGUR 15 HAFNARFIRÐI</b>			
RAFLÖGN JARÐHÆÐ		HANNAÐ	16
		TEIKNAD	16
		DAGS	14.11.88
		BLAÐ	1 AF 5
		KVARDI	1:50
		VERK NR.	180