


ALMENNAR SKÝRINGAR

- 1 PÍPUR SKULU VERA $\phi 16$ PLASTPÍPUR, OG VÍR $3 \times 1,5$ "
- 2 MÁLSTRAUMUR ROFA OG TENGLA SKAL VERA MINNST 10A
- 3 ROFAR SKULU VERA 110 CM FRÁ GÓLFI
- 4 TENGLAR SKULU VERA 20 CM FRÁ GÓLFI
- 5 MÁL ERU FRÁ FULLFRÁGENGNU GÓLFI EÐA ÖEINANGRUÐUM VEGG Í MIÐJA DÓS EÐA ÚR MIÐRI DÓS Í MIÐJA DÓS
- 6 ÞAR SEM PÍPUR ERU LAGÐAR HLÍÐ VIÐ HLÍÐ SKAL HAFA BIL Á MILLI ÞEIRRA ÞANNIG AÐ STEYPA GETI AÐVLLDLEGA RUNNID Á MILLI
- 7 MÁLMHLUTA LAGNAR, TÆKJA, LAMPA OG BÚNADAR SKAL JARÐBINDA VANDLEGA
- 8 BINDA SKAL SAMAN VATNSPÍPU, NIÐURFALLSROR OG BAKKAR TIL SPENNUJOFNUNAR MEÐ 6° EIRVÍR
- 9 TIL SNERTISPENNUVARNAR SKAL BEITA NÚLLUN OG LEKA-STRAUMSROFAVORN ÞAR SEM NÚLLUNARHEFT ER ANNARS LEKA-STRAUMSROFAVORN OG TVOFALDA EINANGRUN FYRIR FRAMAN HANA
- 10 SJÁ NANAR TENGINGU, GILDLEIKA TAUGA OG VÍRUN Á EINLÍNUMYND
- 11 SANNREYNA SKAL UPPGEFINN VÍRA- OG PÍPUFJOLDA
- 12 OLL TÁKN ERU TÁKNRÆN OG BER AÐ SAMRÆMA LAGNIR AÐ TÆKJUM EFTIR AÐSTÆÐUM Á STAÐNUM OG EFTIR SÉRTEIKNINGUM
- 13 ROFAR OG TENGLAR SKULU VERA AF SAMBÆRILEGRI GERÐ
- 14 OLL TÁKN ERU SAMKVÆMT ÍSLENSKUM STAÐLI IST 117
- 15 GANGA SKAL VEL OG FAGMANNLEGA FRÁ LOGNINNI


ÞEYMA ANNARS SÉ GETIÐ

Inntök samþykkt 8.11.1992
 í h. RAÐVEITU HAFNARFJARDAR
 Pálmi Þ. Þorsteinsson

Semþykkt 28.1.1993
 VEGNA FULLNADARFRÁGANGS
 Pálmi Þorsteinsson
 T.A. Pálmi Þorsteinsson

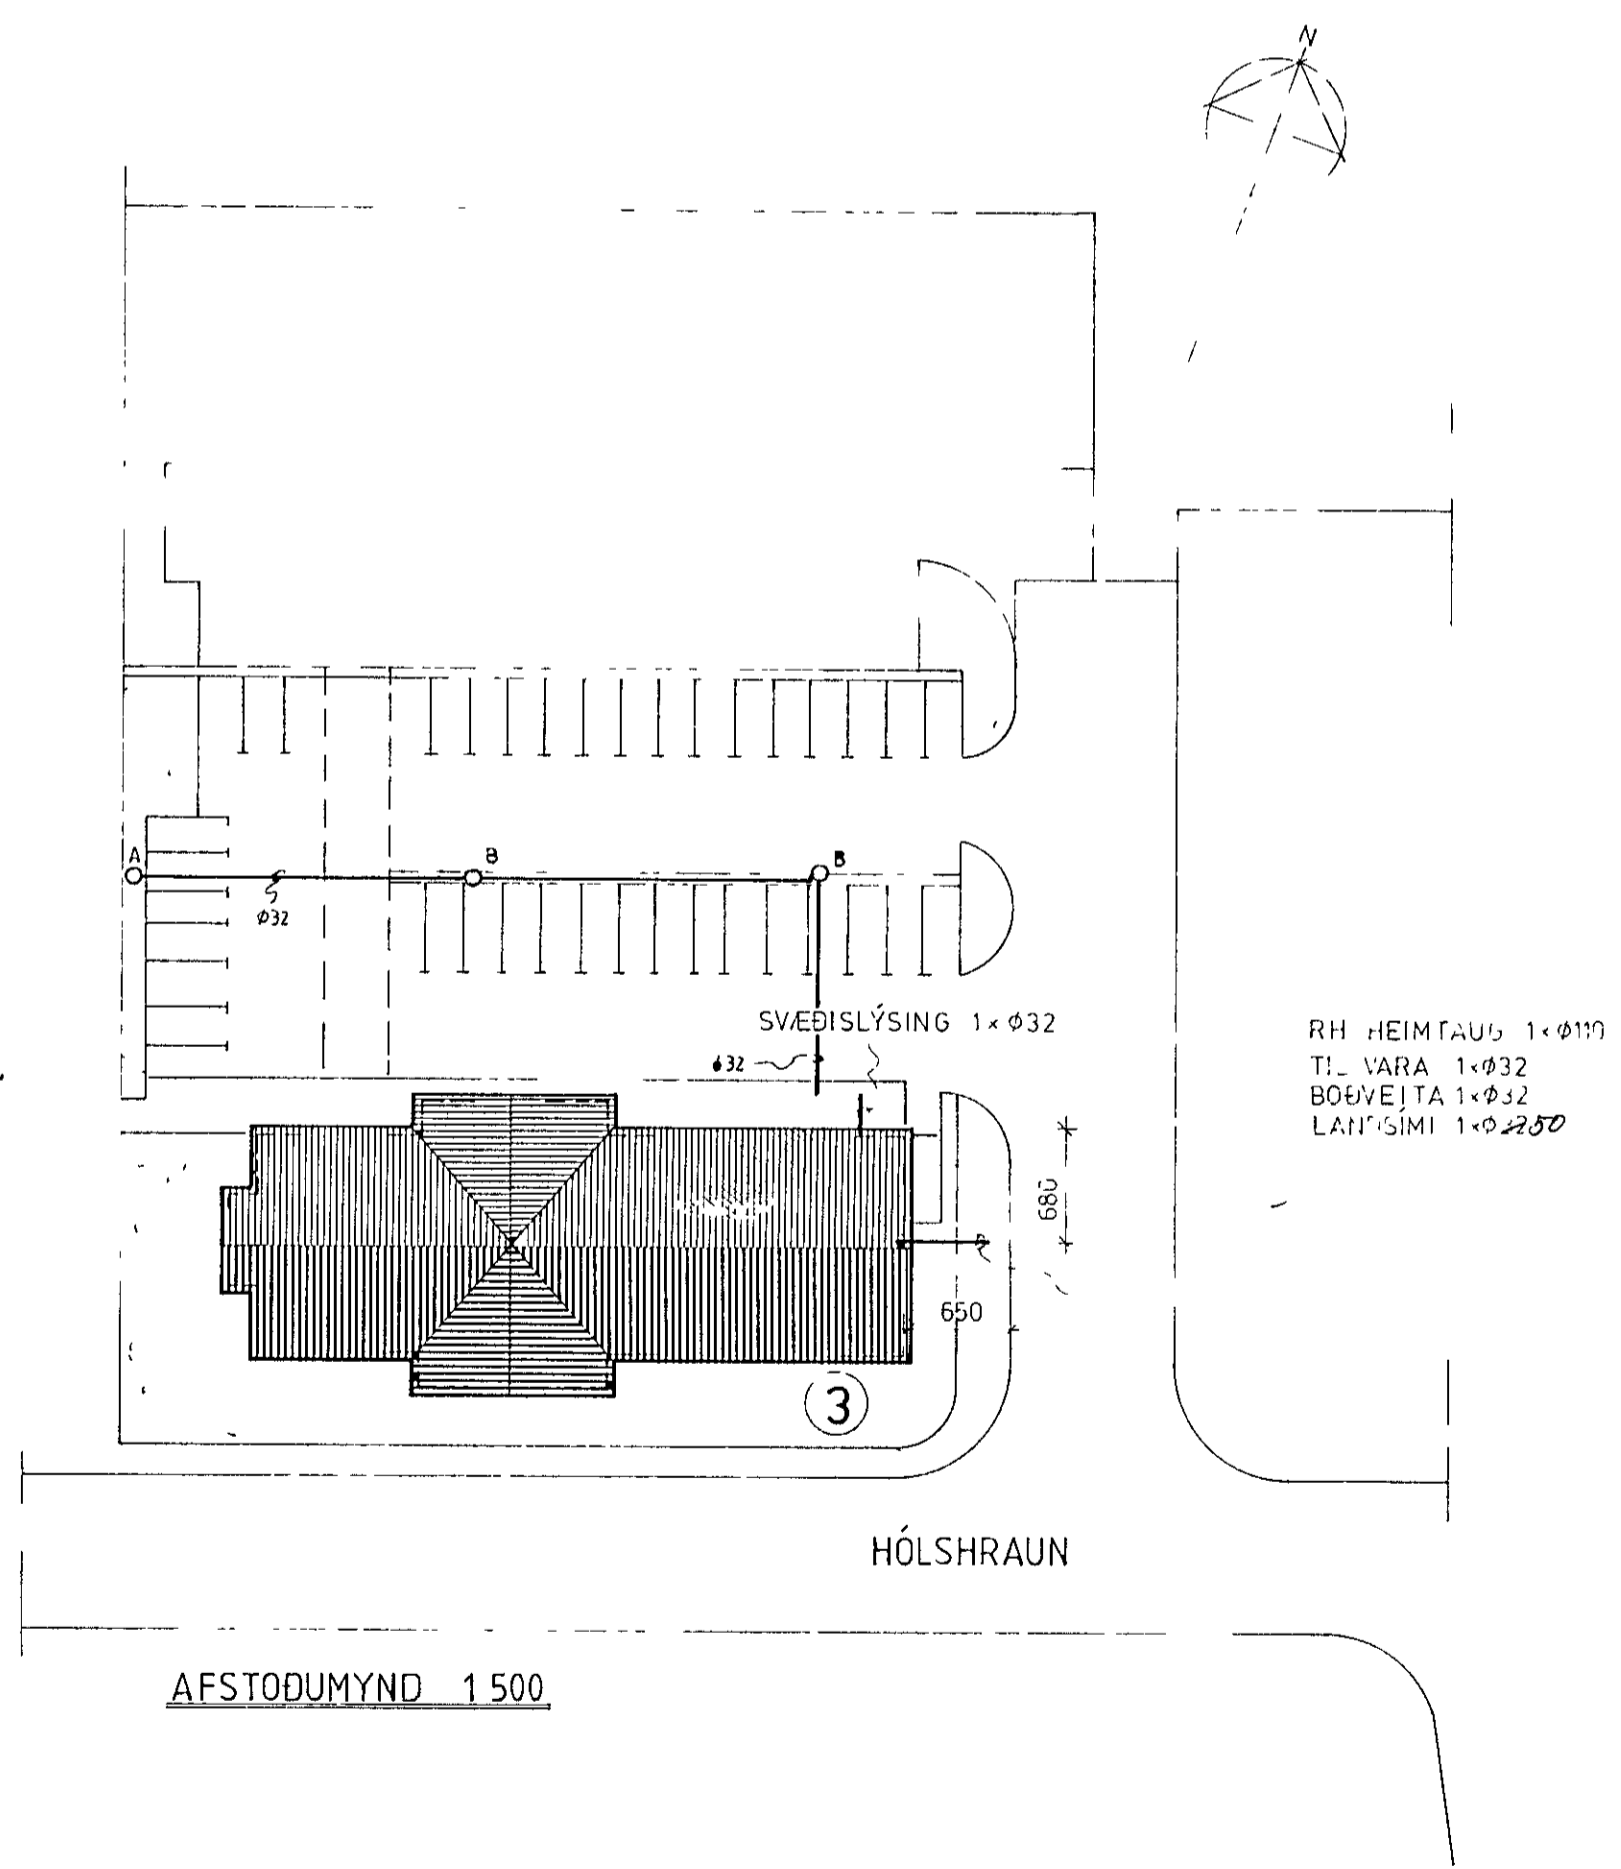

A 1x125 SON STAUR 63m
 B 2x125W

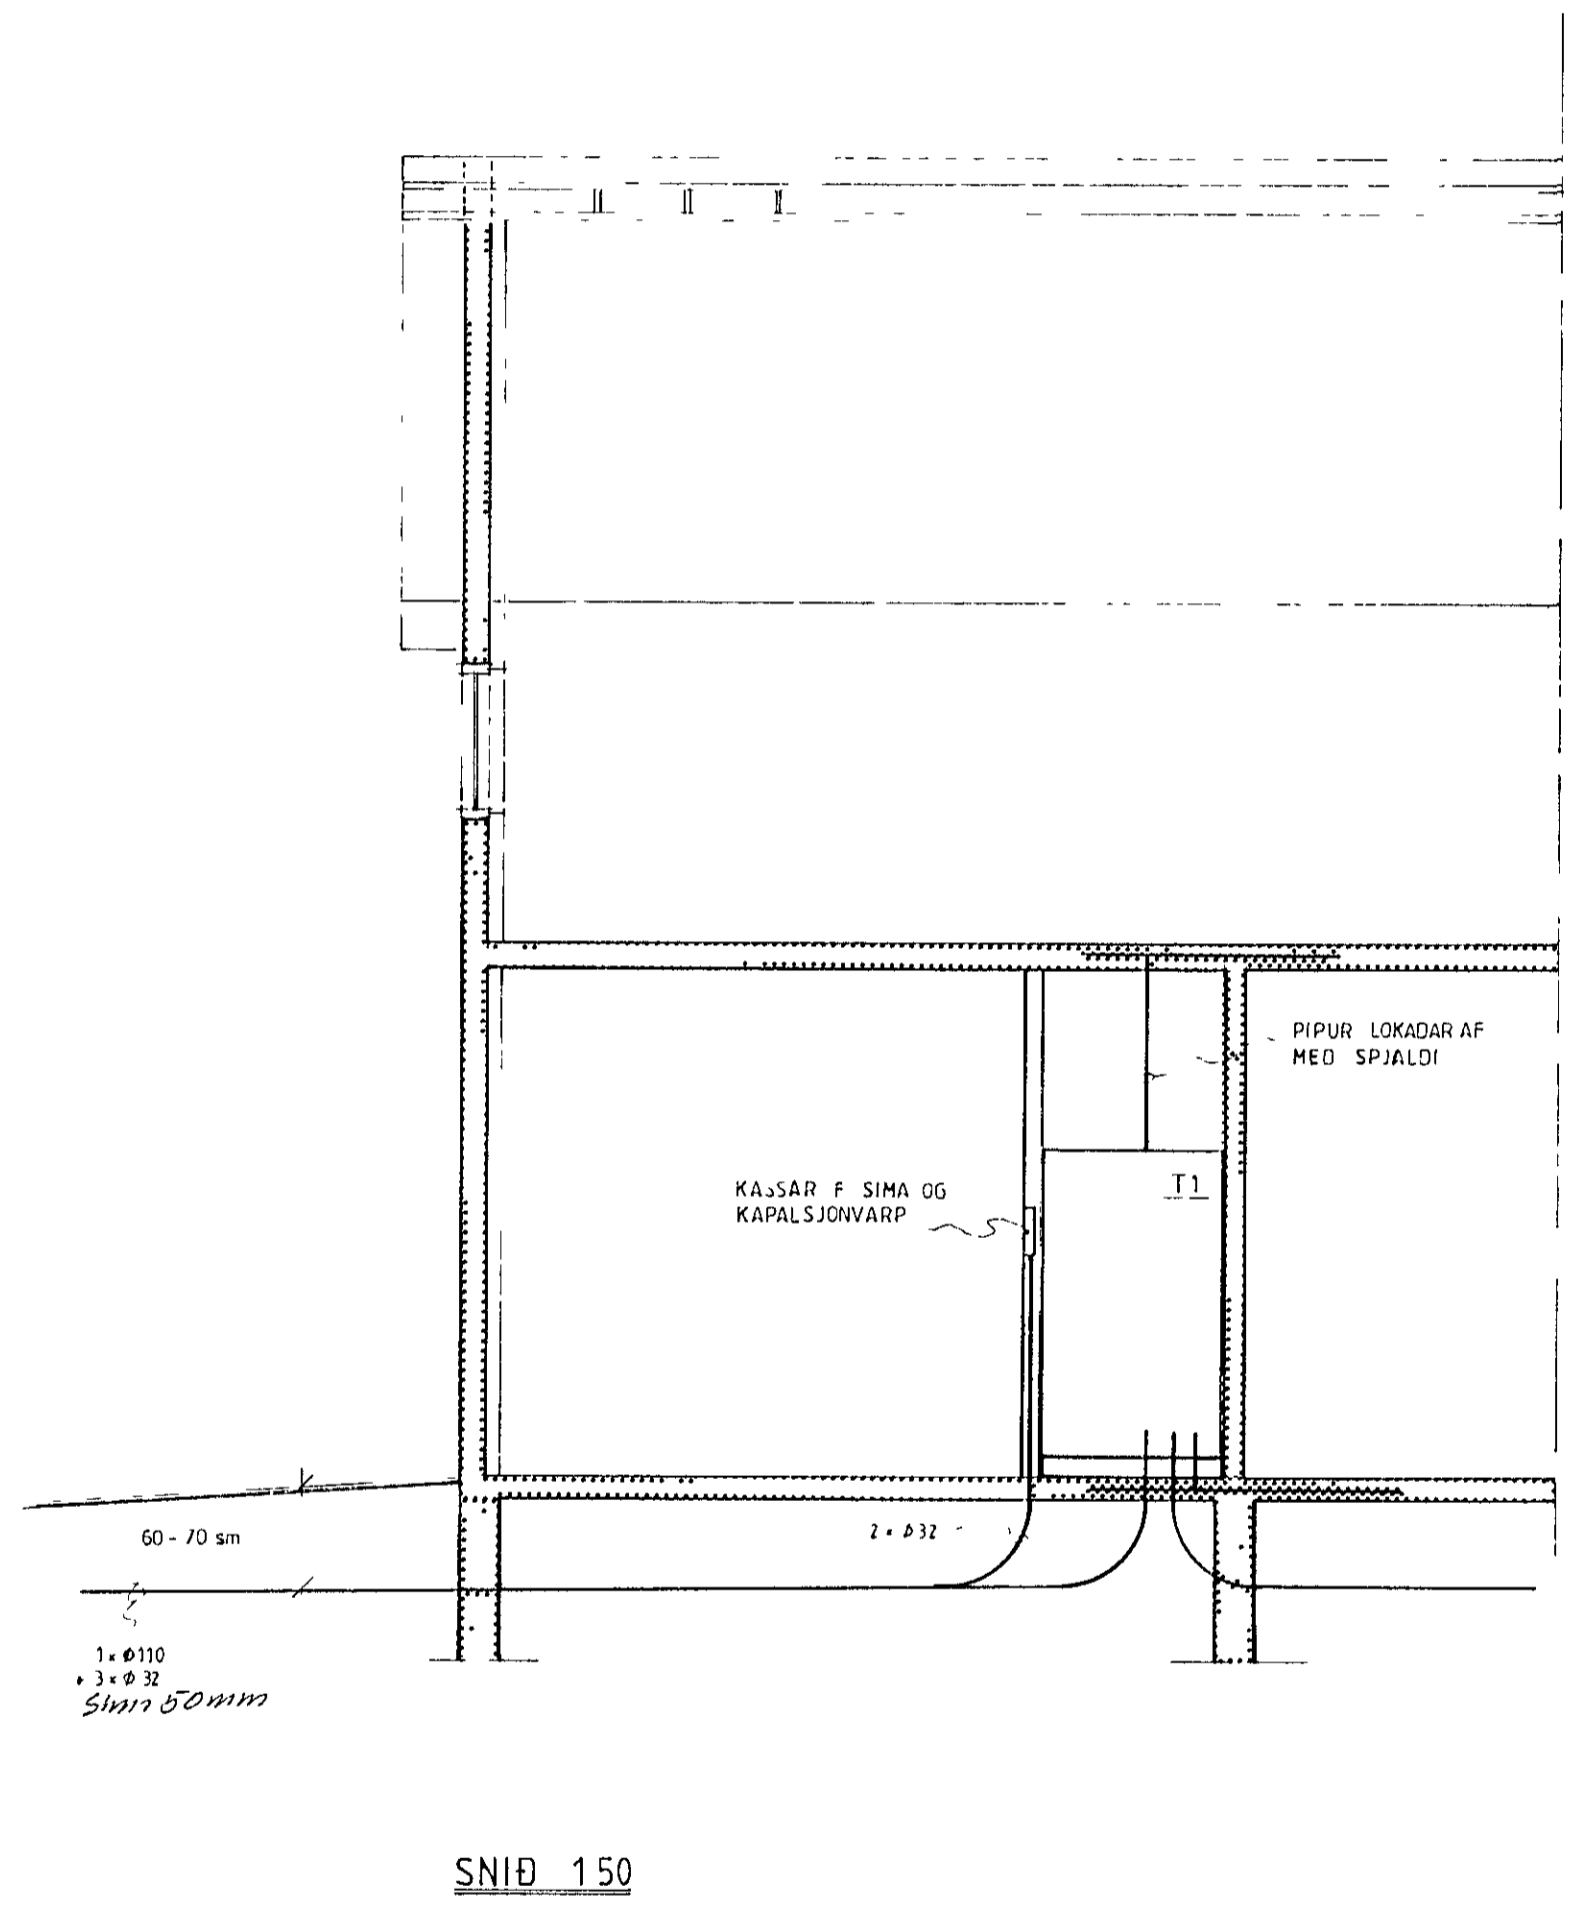

TEIKNING NR. 3001

VERK NR.	91-459	HÓLSHRAUN, HAFNARFIRÐI
BLAD	FRIÐL.	
1	1	2
KVAFER	1 500, 1 50	
HANNAÐ	TEIKNAD	YFIR
TAX	1. APR.	ÁVE
AKURÐIR	NOV 91	
DAGS	BREYTING	

AFSTÖÐUMYND, SNID OG SKÝRINGAR
RAFTAKN h.f.
GLEHAGGÓTU 34
 100 AKUREYRI
 1010 AKUREYRI