Samþykkt 10. 11. 1987
VEGNA FULLNAÐARFRÁGANGS
f.h. Rafveitu Hafnarfjarðar

Inntak samþykkt 6.11. 1987
f.h. RAFVEITU HAFNARFJARÐAR

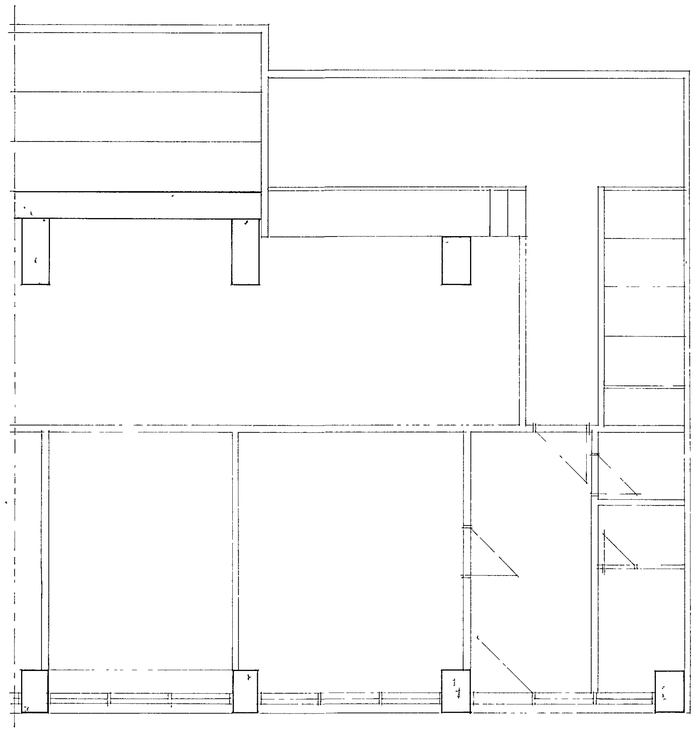

GRUNNMYND 2 HÆÐAR

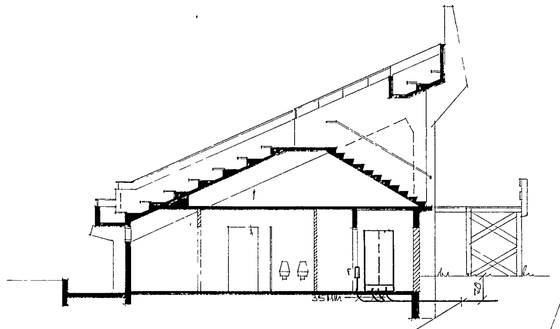

SNIÐ A-A 1:100

INNTAKSRÖR
-3 STK 50 MM — 110 m/m rör fyrir heimt. RH
-3 STK 35 MM — 50 m/m. " " síma

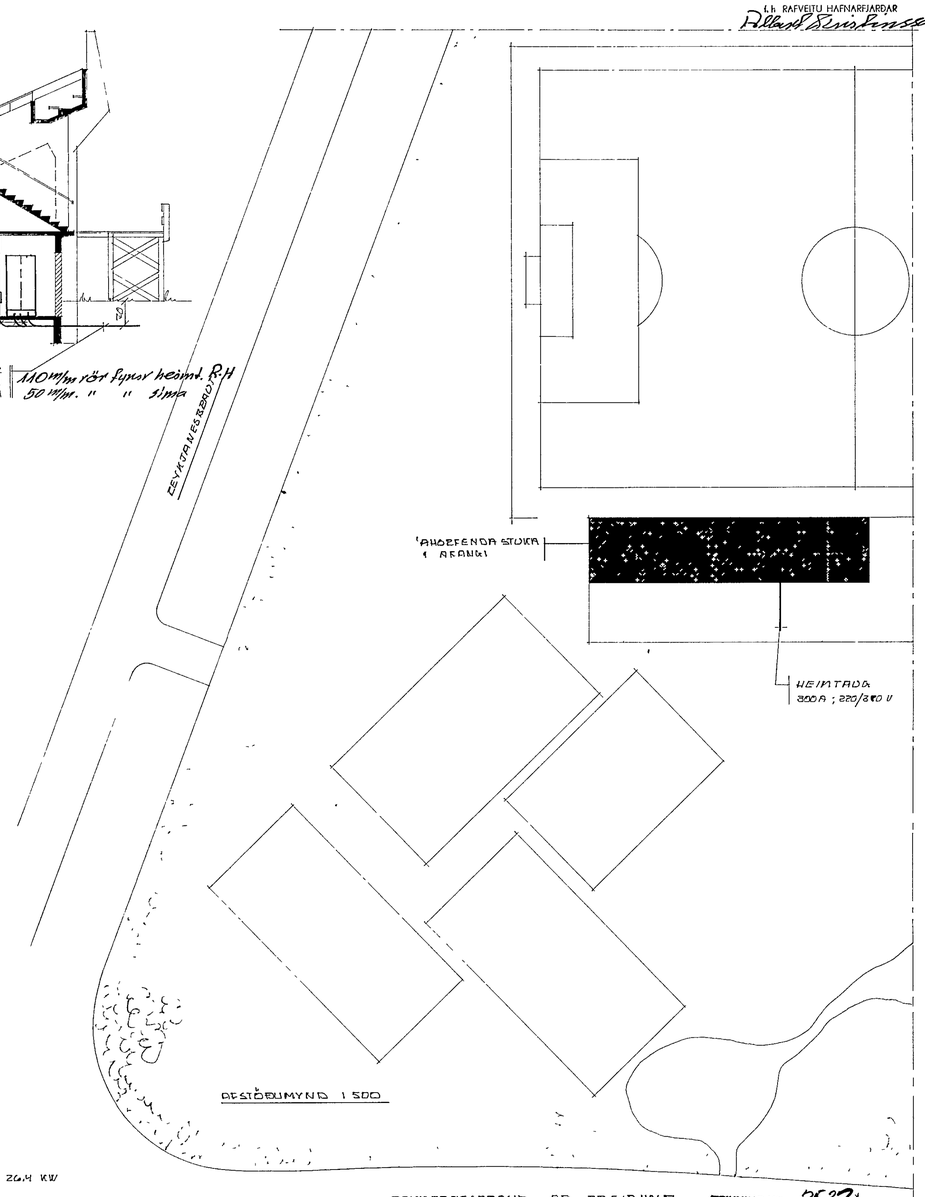


TEIKNING NR. 2532

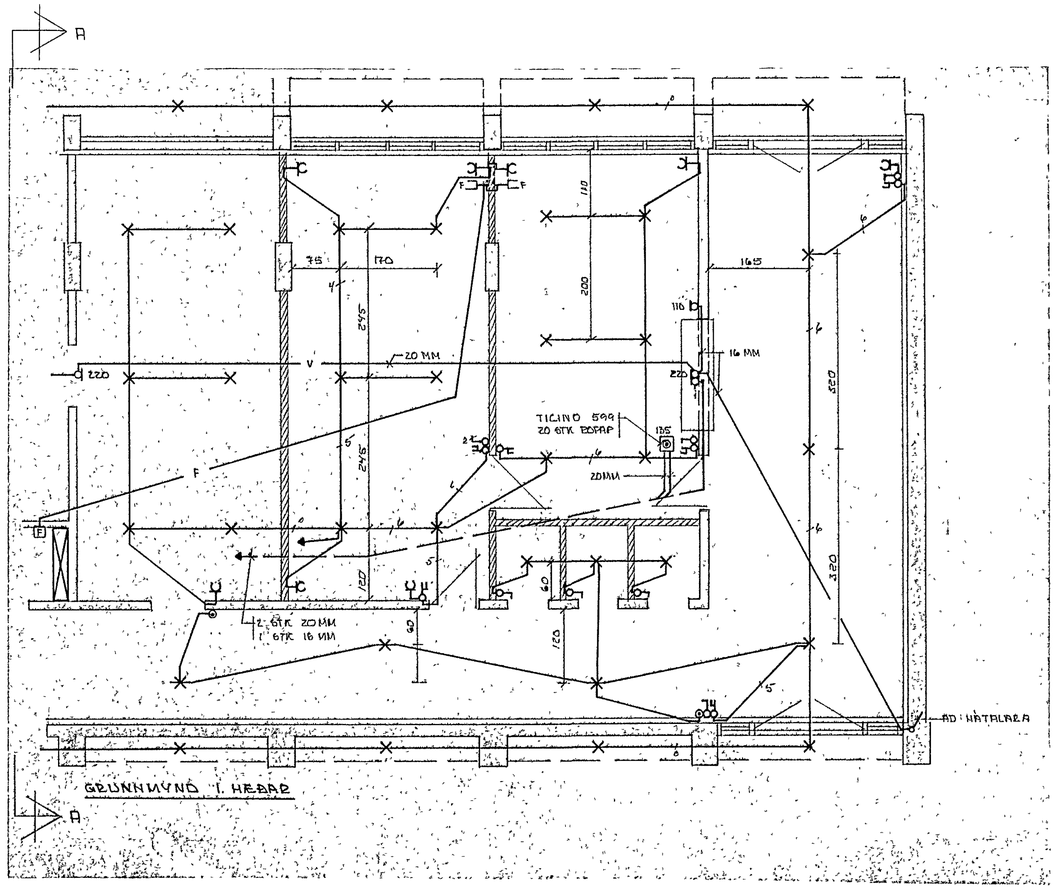

GRUNNMYND 1. HÆÐAR

14,8
17,4

VÆL Á HEIMTAUG

-AÐHEFENDASTÖKA
1 HÆÐ 9,5 x 46 M = 440 m²
2 HÆÐ 50 % 220 m²
660 m² x 40 W/m² = 26,4 KW

-ÍÞRÓTTAHÚS
35 x 47 M = 1645 M x 40 W/m² = 65,8 KW

4 MÁSTUR x 10 x 2000 W 80,0 KW

172,20 KW → 260A

a	NÓV 86	SNIÐ, AFSTÖÐUMYND	
BR	DAGS	BREYTING	

FINLEIKAFELAG HAFNARF.
KAPLAKELKA
AFSTÖÐUMYND
AÐHEFENDASTÖKA
SNIÐ

TÆKNIÞJÓNUSTAN SF
LÁGMÚLA 5 - 108 REYKJAVÍK - SÍMI 83844
Sig. St. Ödason

HANNAÐ	SÖ	KVARÐI	1:50 / 1:100 / 1:500
TEIKNAÐ	SÖ	DAGS	NÓV '87
YFIRFARIÐ		NR	BL. AF