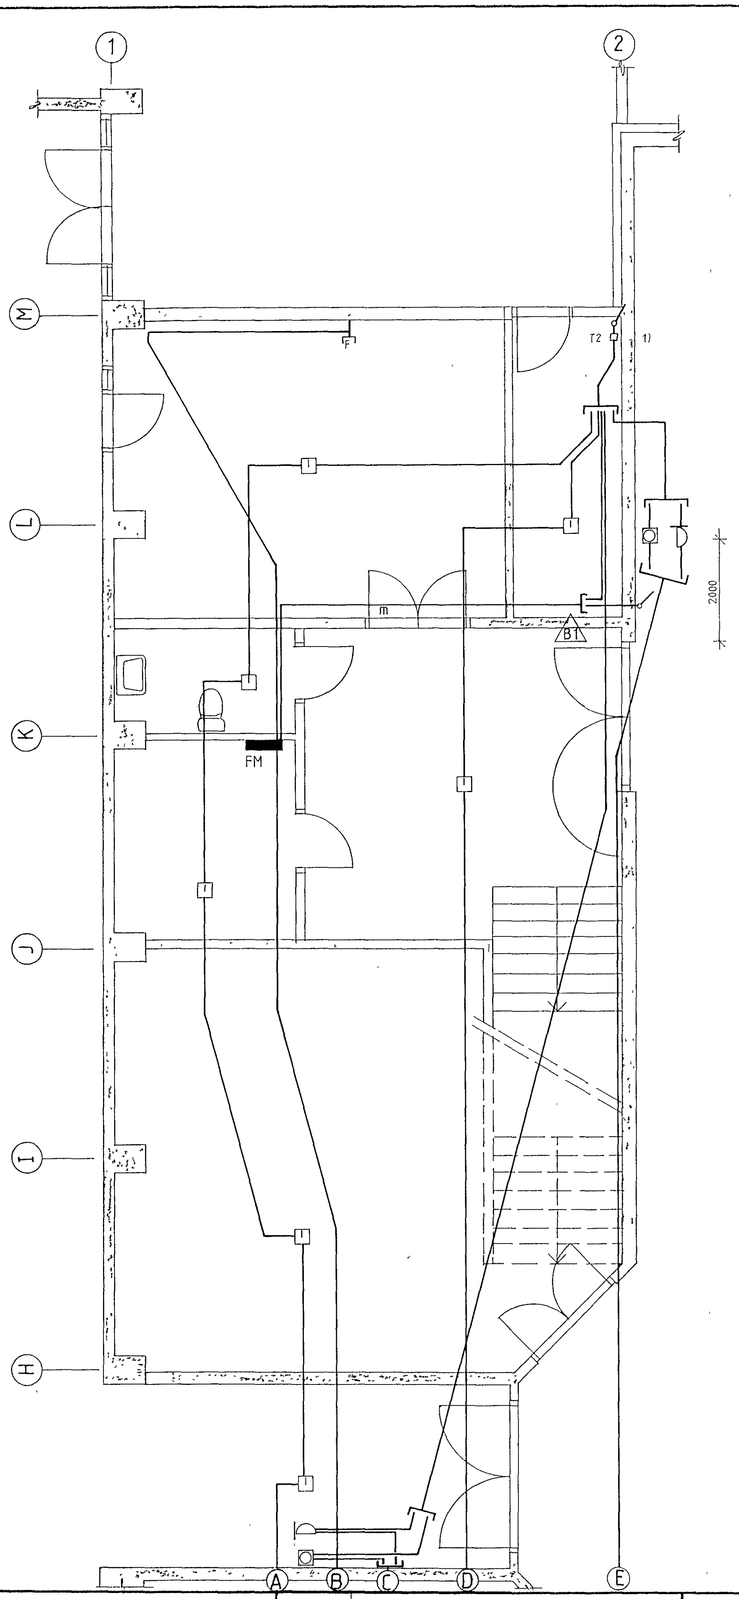

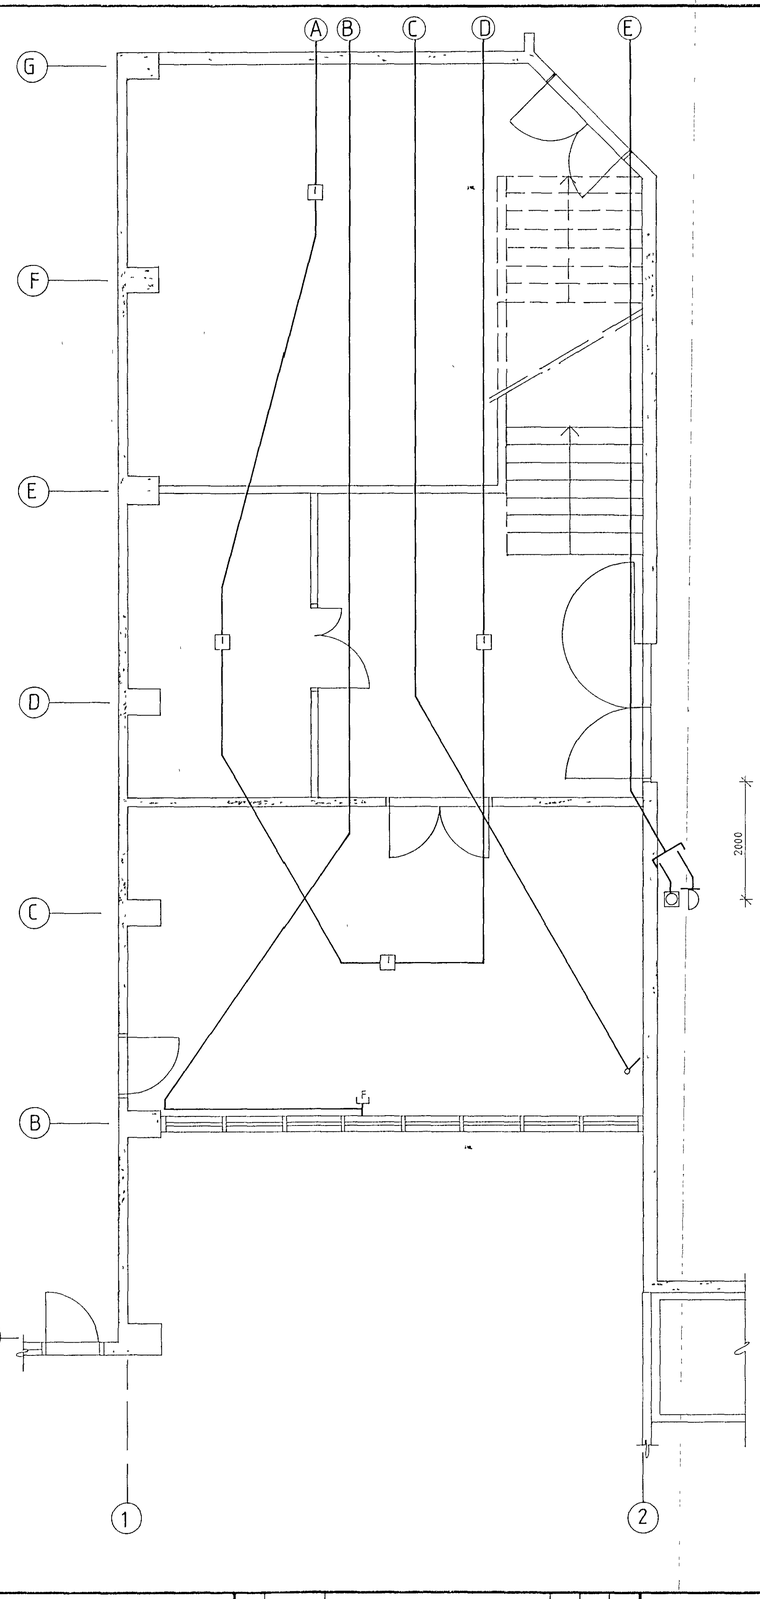

SKÝRINGAR

1) T2 ER LÍTILL MILLIDRÁTTARKASSI SEM KEMUR Í LOFT, BEINT FYRIR OFAN KAPALSTIGA OG SEM NÆST GATI Í HORNI RÖRIN KOMA ÞVÍ BEINT Í KASSANN

ÍÐREGIN KAPLI SEM FER UPP Í GEGNUM GAT UPP Í RENNU

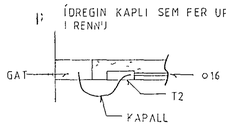

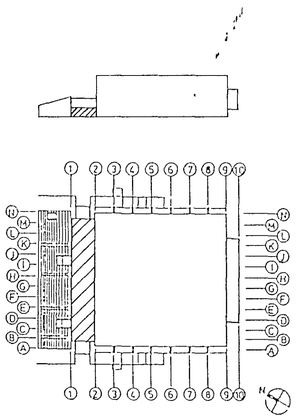

1 50

1 0 1 2 3 4 5 m

			310	MÁLSETNING LOFTDÓSA	B1	89-05-11	BÆTT VIÐ LOGNUM	IÞÞ	HG		
	Teikn nr	Tilvísun á teikningu	Teikn nr	Tilvísun á teikningu	Br	Dags	Eðli breytingar	Br	Yf	Samþ	

VERKFRÆÐISTOFA SIGURÐAR THORODDSEN hf
VERKFRÆÐIRÁÐGJAFAR FRV

108 Reykjavík Ármúli 4 Sími (91) 8 44 99 Fjarrita 2040 vst is
600 Akureyri, Glerárgata 30 Sími (96) 2 25 43 Póstfax 680144
310 Borgarnes Berugata 12 Sími (93) 7 13 17
400 Ísafjörður Hafnarstræti 1 Sími (94) 37 08

Hannað	Teiknað	Yfirfarið	Samþykkt
IÞÞ	RÓB		Vilhj. Pétursson

ÍÞRÓTTAHÚS KAPLAKRIKA

RAFLAGNIR

VEIKSTRAUMSLÖGN 1 HÆÐ

Dagsetning	Verk nr	Teikn nr
MAÍ 1989	89 104	340 B1